








LEGENDA ZAHRADNÍCH ÚPRAV:

-  Stávající strom
-  Nově vysazovaný strom
-  Vykácený strom
-  Stávající upravená cestička
-  Obnova původní cestní sítě
-  Mlatová plocha
-  Obnova terénu a kamenných zídek na suchu
-  Keřové a stromové skupiny
-  Obnovené trvalkové záhony





LEGENDA STÁVAJÍCÍCH SÍTÍ VČETNĚ PŘÍPOJEK:

-  Elektro silnaproud NN
-  Elektro slaboproud (Telecom-metal.kabel)
-  Elektro slaboproud (Telecom-optický kabel, Karneval)
-  Plynovod NTL
-  Plynovod NTL - rušená trasa
-  Vodovod
-  Kanalizace - ul. Černopolní
-  Kanalizace - do ul. Drobného (rekonstrukce)
-  Parovod
-  Veřejné osvětlení
-  Neznámá veřejná síť a přípojka



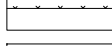
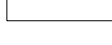



LEGENDA SÍTÍ URČENÝCH K NÁHRADĚ :

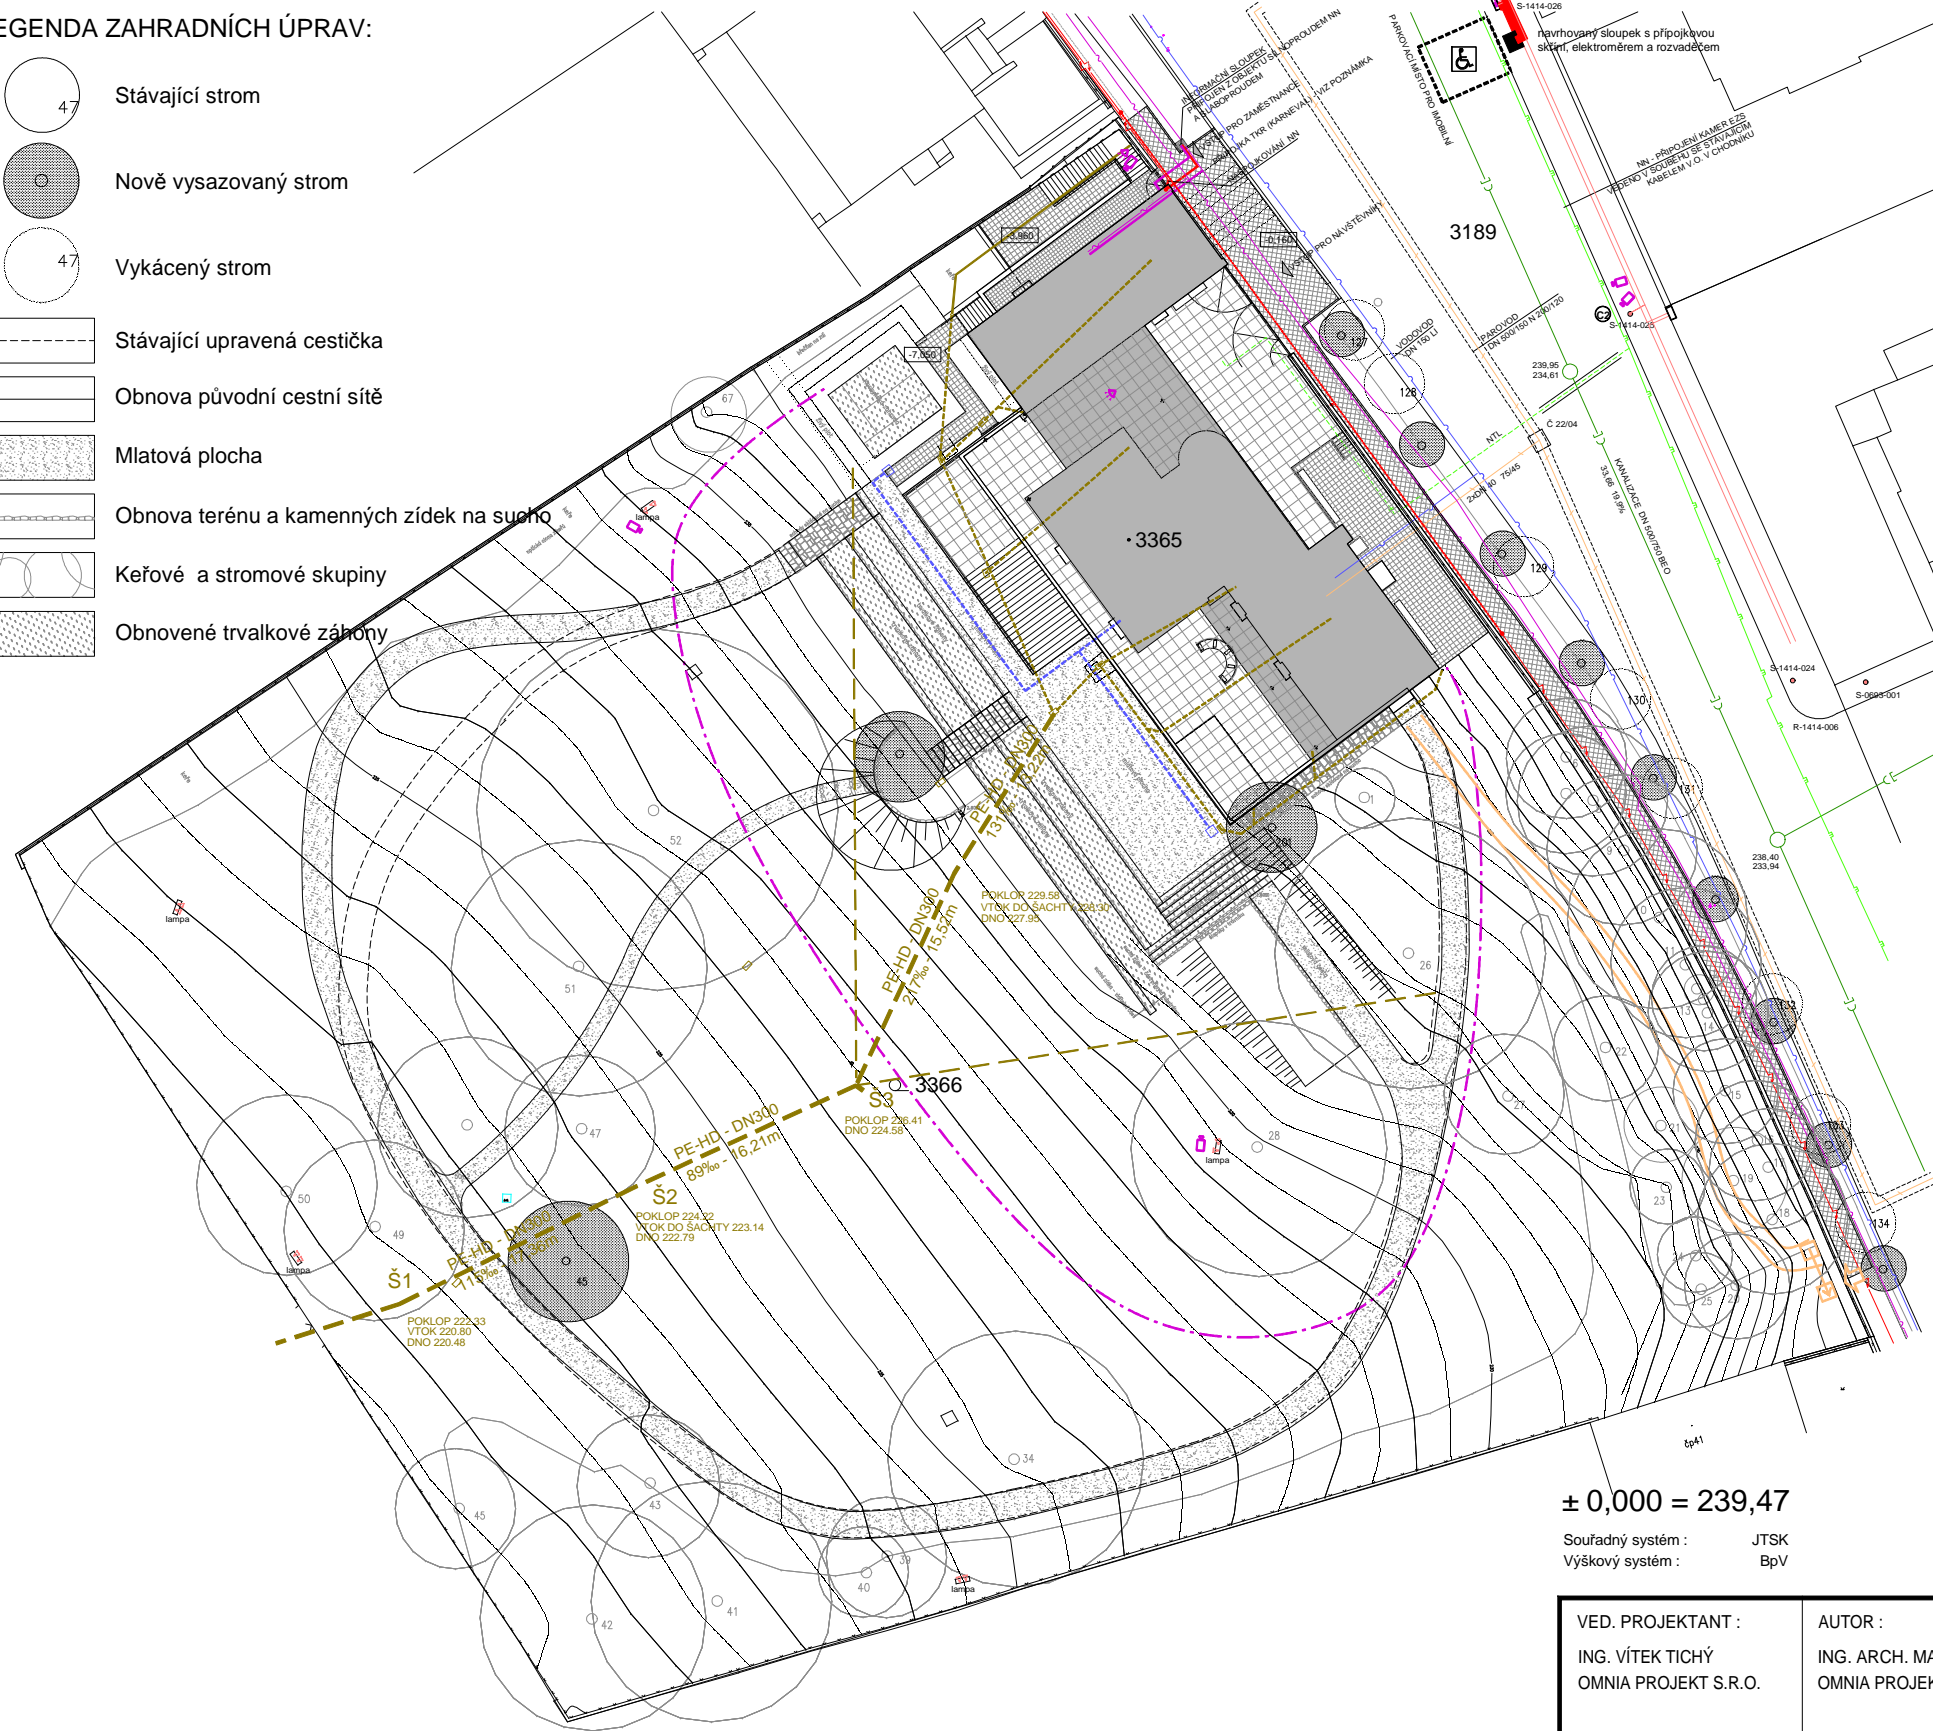
-  Jednotná kanalizace
-  Vodovod - rozvod do zahrady

LEGENDA NOVĚ NAVRŽENÝCH SÍTÍ :

-  Elektro silnaproud NN
-  Elektro slaboproud
-  kanalizace (drenáž)
-  EZS detekční kabel - perimetrické zabezpečení

LEGENDA :

-  Vila Tugendhat
-  Obnova chodníku
-  Náhrada pletivového oplocení včetně bet. podezdívky a lehké brány
-  Obnova a restaurování původního uličního oplocení
-  Zrušení venkovního osvětlení zahrady a vily, náhrada exteriérovými nadzemními zásuvkami NN
-  Stávající veřejné osvětlení ulice
-  Kamera EZS na sloupu veřejného osvětlení



± 0,000 = 239,47

Souřadný systém : JTSK  
Výškový systém : BpV

POZNÁMKY :

- Hranice pozemku se kryje s oplocením jak v zahradě, tak podél ulice Černopolní.
- Stávající přípojky jsou odlišeny od veřejných sítí na výkresech příslušných specialistů.
- Podzemní inženýrské sítě jsou zakresleny informativně podle podkladů provozovatelů.
- Přípojka TKR Karneval - mimo vily se jedná o informativní trasu.

VED. PROJEKTANT : ING. VÍTEK TICHÝ OMNIA PROJEKT S.R.O.	AUTOR : ING. ARCH. MAREK TICHÝ OMNIA PROJEKT S.R.O.	PROJEKTANT : ING. ARCH. ZDENĚK PŘIBYL OMNIA PROJEKT S.R.O.	VYPRACOVAL : ING. ARCH. ZDENĚK PŘIBYL OMNIA PROJEKT S.R.O.
INVESTOR : STATUTÁRNÍ MĚSTO BRNO		PROJEKČNÍ STUPEŇ : DOKUMENTACE SKUTEČNÉHO PROVEDENÍ STAVBY	ČÍSLO PARÉ :
<b>REHABILITACE A RESTAUROVÁNÍ VILY TUGENDHAT V BRNĚ</b>		DATUM : 1/2012	
		SPECIALIZACE : STAVEBNÍ ČÁST	
<b>CELKOVÁ SITUACE STAVBY</b>		Č. ZAKÁZKY : B/13-12	
		MEŘÍTKO : <b>1:500</b>	