




POHLED OD SEVERU 1

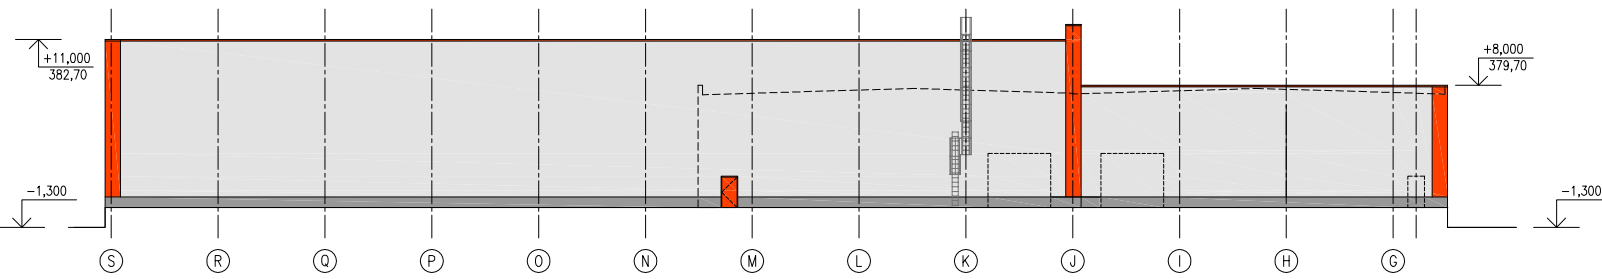

POHLED OD SEVERU 2

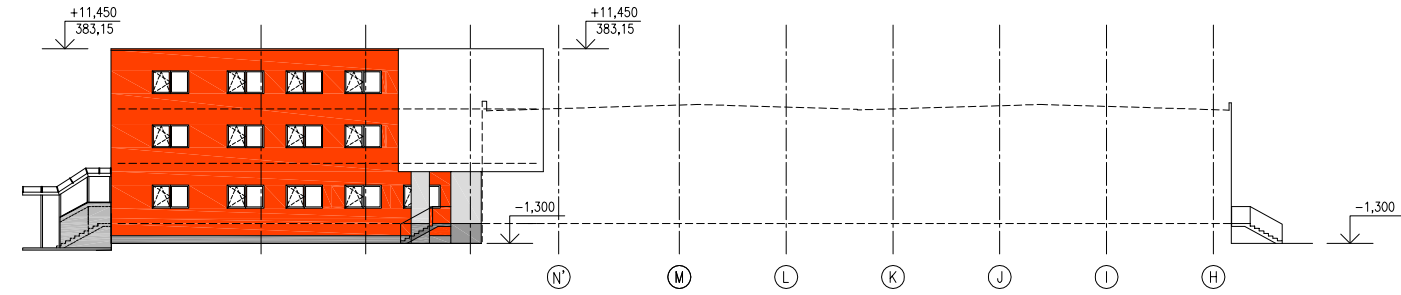


POHLED OD JIHU 1

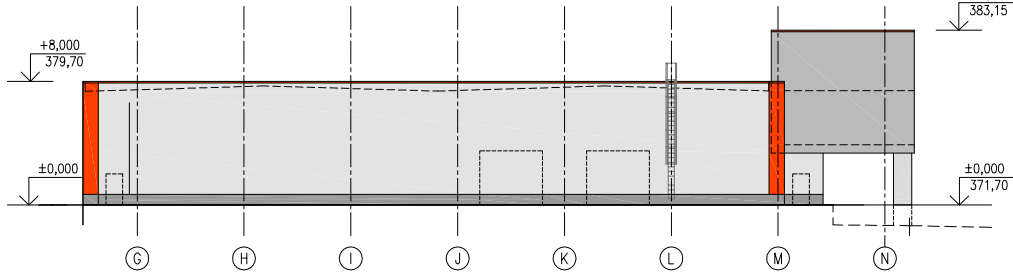


POHLED OD JIHU 2



POHLED OD JIHU 3

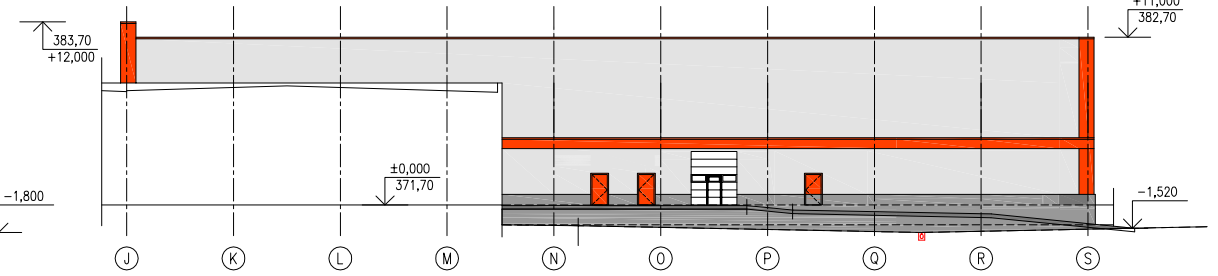

POHLED OD VÝCHODU

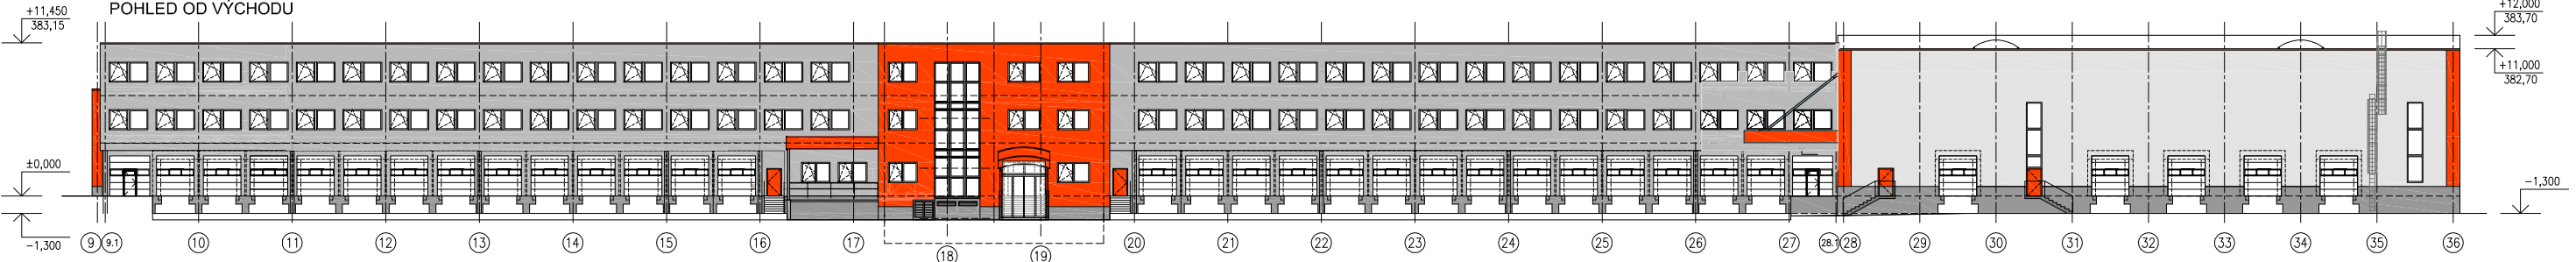

POHLED OD ZÁPADU


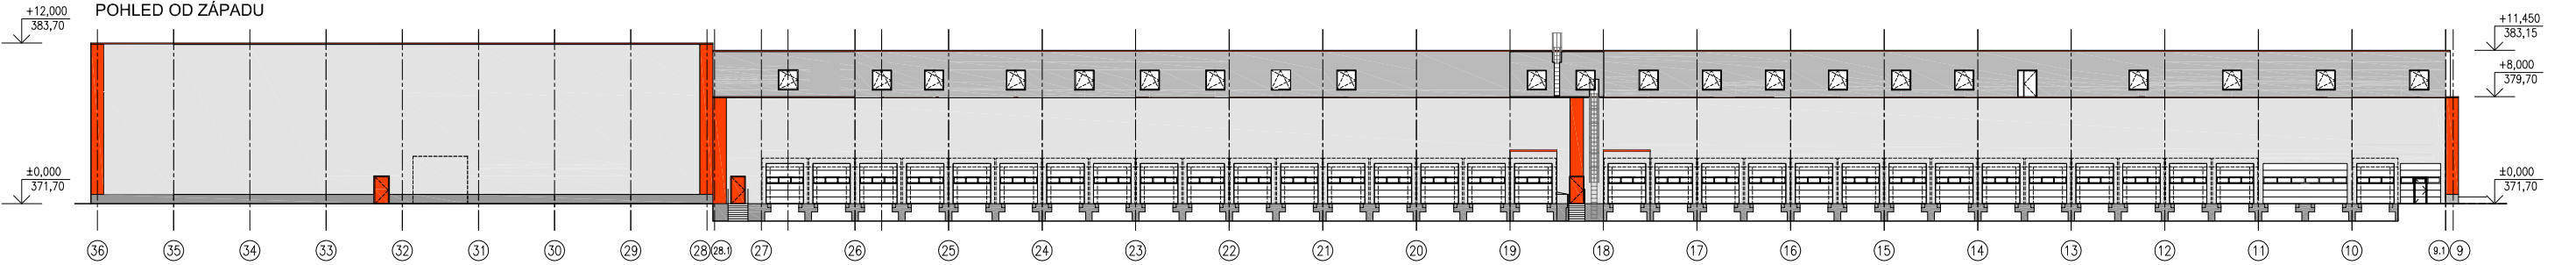


SCHÉMA POHLEDŮ:



INVESTOR

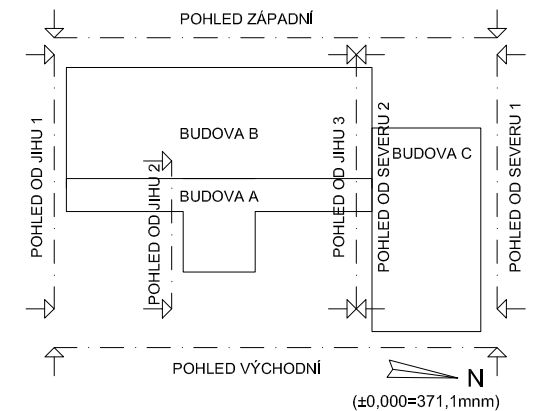

Gebrüder Weiss
K Vypichu 986
252 19 Rudná
T: +420 311 659 659
E: ccc.pra@gw-world.com

PROJEKT

LOGISTICKÉ CENTRUM GW JENEČ

STUPEŇ PD

DOKUMENTACE SKUTEČNÉHO PROVEDENÍ STAVBY

ČÁST PD

ARCHITEKTONICKO - STAVEBNÍ ČÁST

NÁZEV VÝKRES

POHLEDY S, J, V, Z

VYPRACOVAN/DRAWN BY

Ing. arch. Zuzana Vargová

ODPOVĚDNÝ PROJEKTANT/ORIGINATOR

Ing. Jan Kubín

KONTROLNÍAL/CHECKER

Ing. Petr Pleskač

MĚŘÍTKO/SCALE

1:500

REVIZE/REVISION

00

DATUM/DATE

26.06.2013

FORMAT

A3

ČÍSLO VÝKRESU

DRAWING NUMBER

08

PROJEKTANT

DESIGNER



PM Group CZ

Sokolovská 192/79

186 00 Praha 8

T: +420 221 775 222

E: prague@pmgroup-global.com