


ŘEZ "A-A"

- elastomerobitumenový natavovací pás pro kotvené jednovrstvé hydroizolační systémy
- elastomerobitumenový vysoce modifikovaný podkladní samolepící pás
- spádové klíny EPS
- parozábrana
- penetrace
- stropní ŽB konstrukce
- EPS 50 mm
- tenkovrstvá omítka

- RHEIZINK min 0,7mm
- podkladní pás- strukturovaná folie
- dřevěné bednění tl. 24 impregnované
- odvětraná mezera min 100mm
- tepelná izolace
- parozábrana
- SDK KNAUF D113 2x15 mm

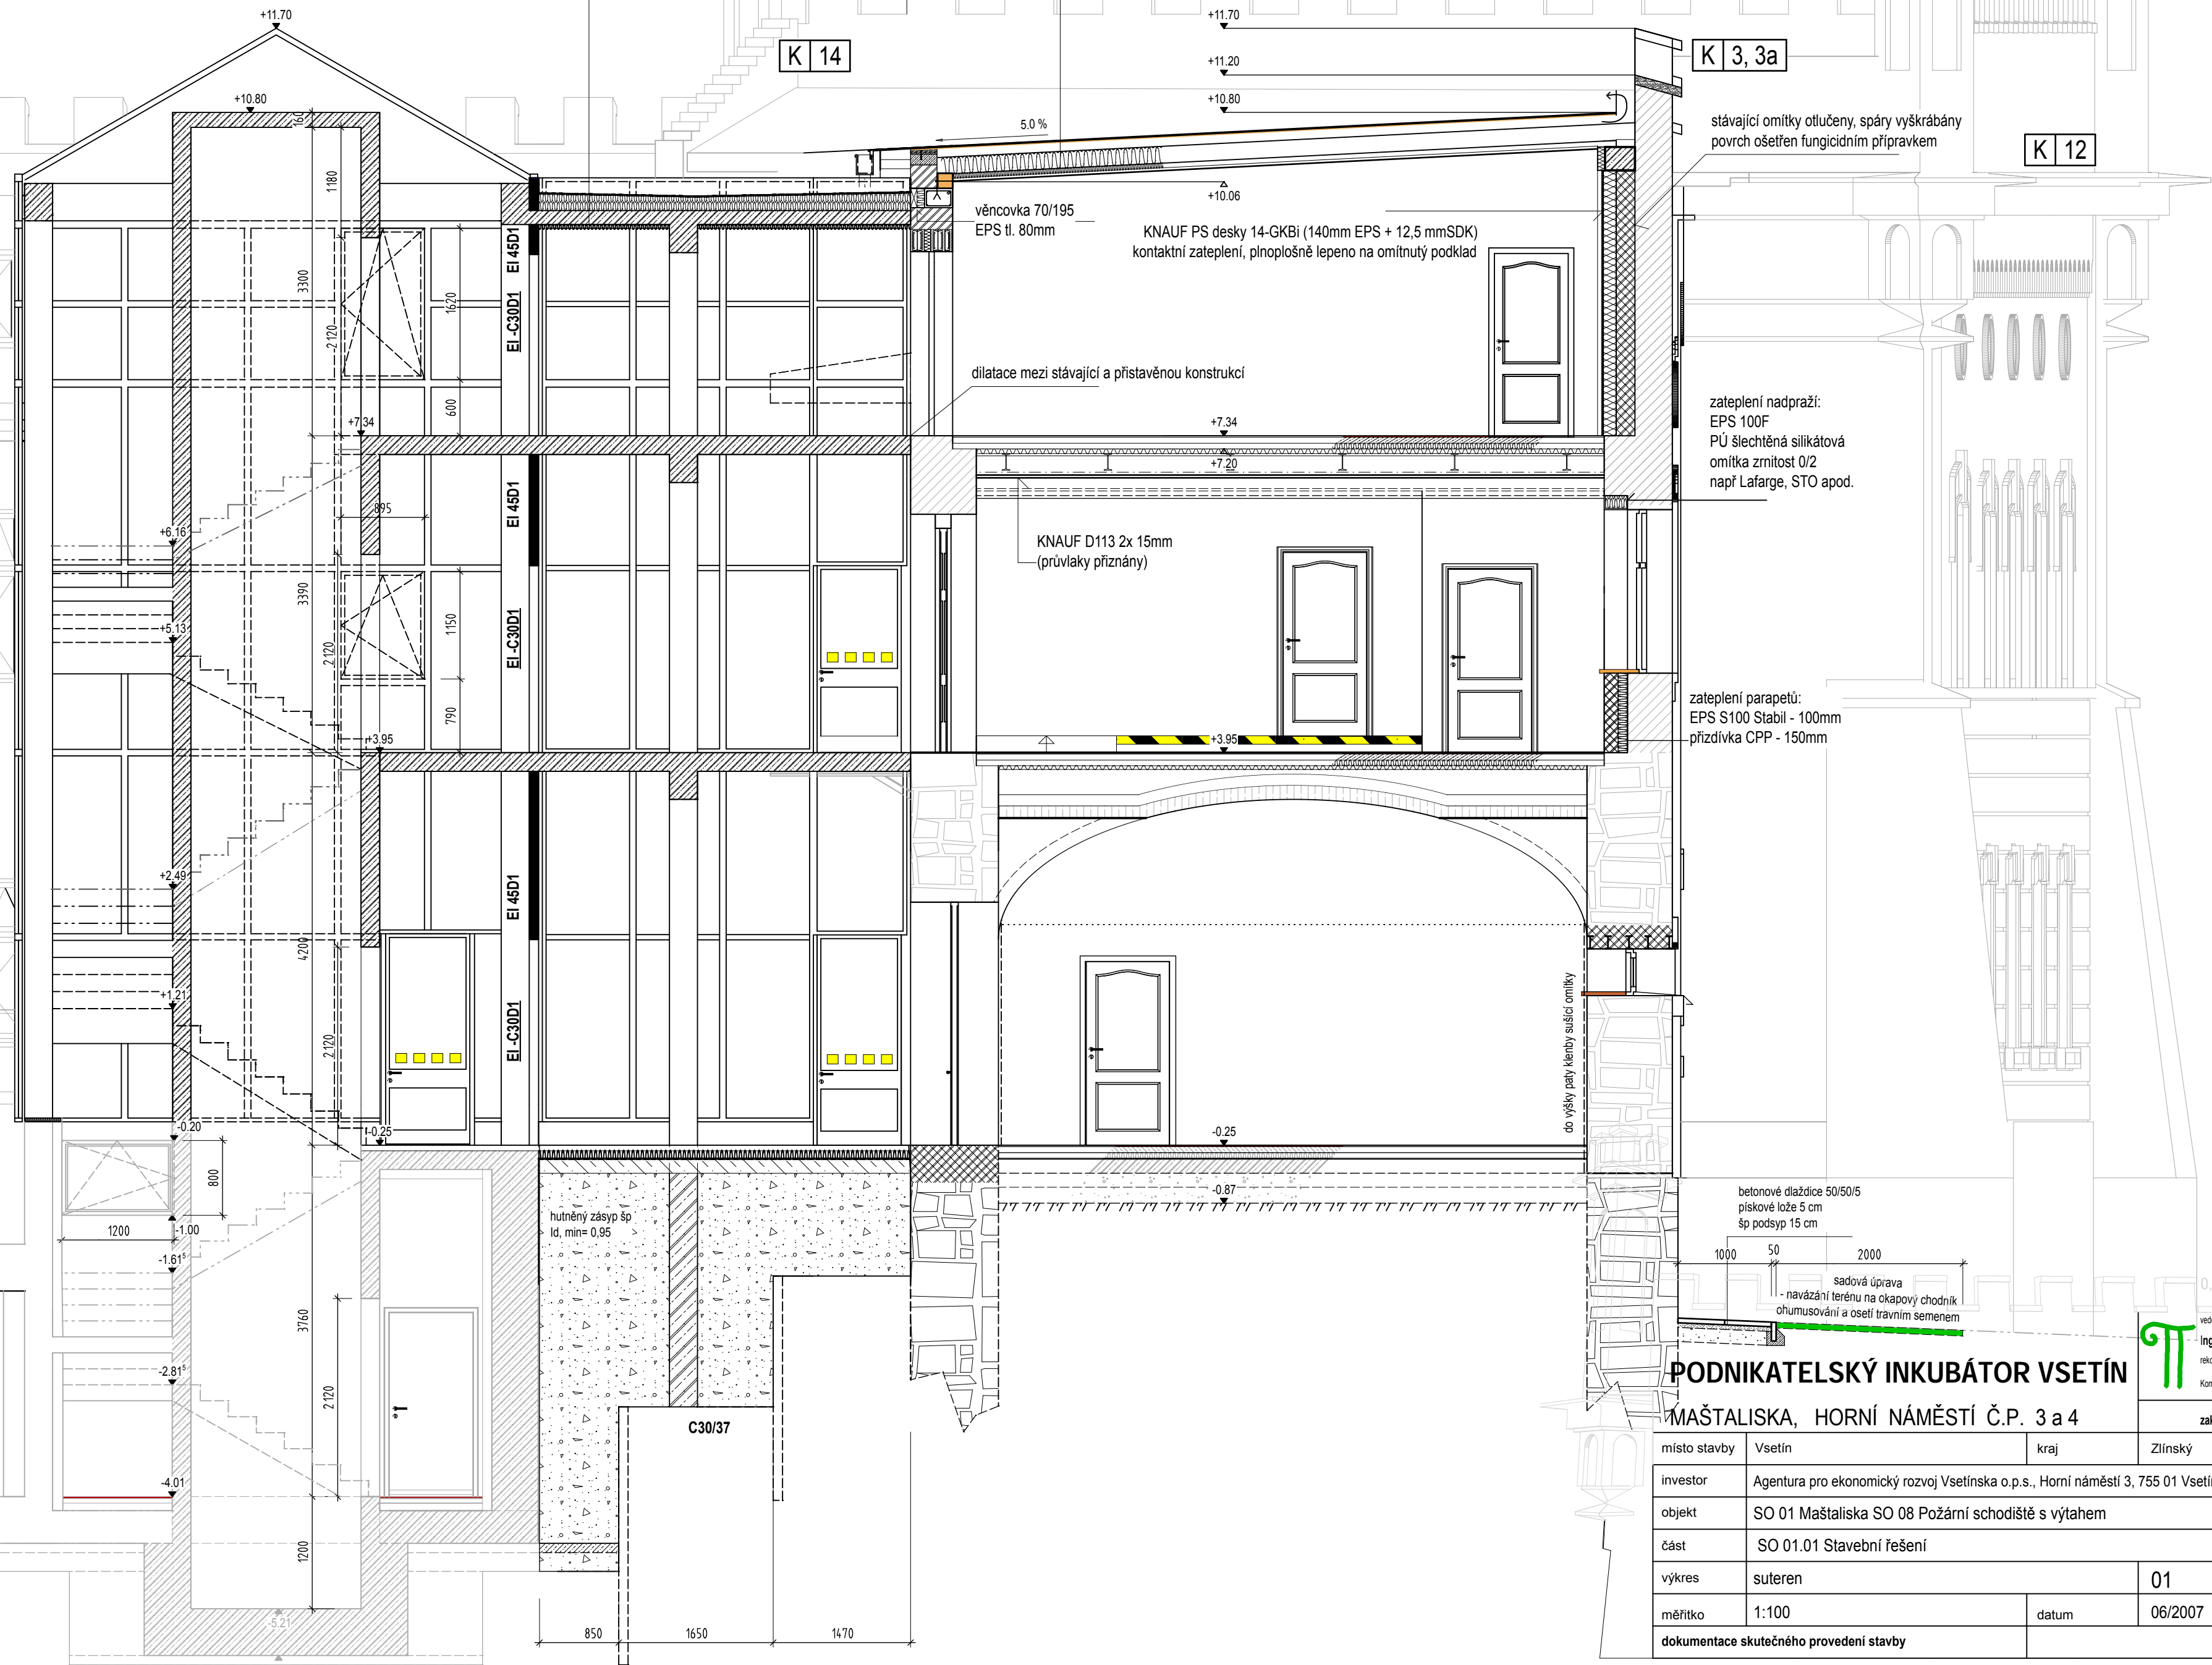

PODNIKATELSKÝ INKUBÁTOR VSETÍN

MAŠTALISKA, HORNÍ NÁMĚSTÍ Č.P. 3 a 4

místo stavby	Vsetín	kraj	Zlínský
investor	Agentura pro ekonomický rozvoj Vsetínska o.p.s., Horní náměstí 3, 755 01 Vsetín		
objekt	SO 01 Maštaliska SO 08 Požární schodiště s výtahem		
část	SO 01.01 Stavební řešení		
výkres	suteren		01
měřítko	1:100	datum	06/2007
dokumentace skutečného provedení stavby			

0,000 = 379,960 B.p.v.

vedoucí projektu - projekční kancelář
Ing.arch. Taťána Tzoumasová
rekonstrukce památkových objektů
Komenského 10, Olomouc

zak.č. 69/2005

