



# ŘEZ "E - E"

podlahové struktury  
 PE FOLIE 0,25 mm  
 LC12/15-1,0 (LIAPOR) 100 mm  
 LB7,5-850 (LIAPOR) prům 350 mm

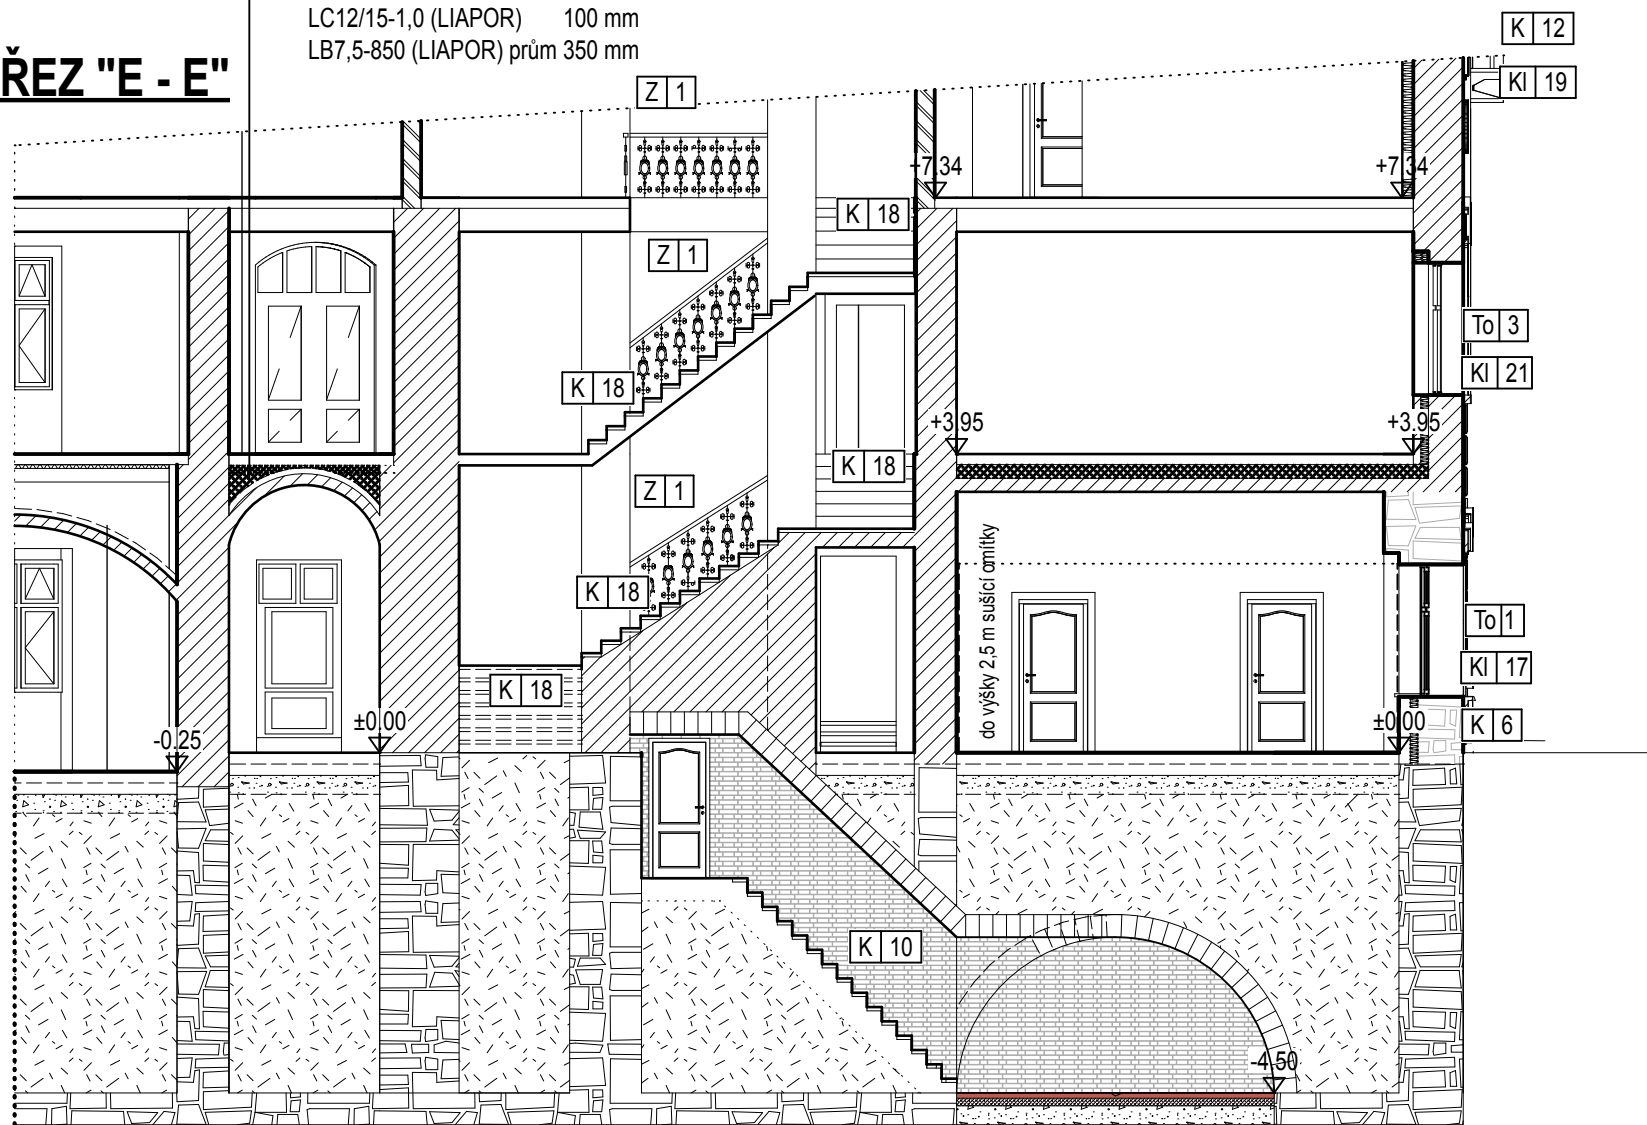

stěny a strop spárován sanační maltou

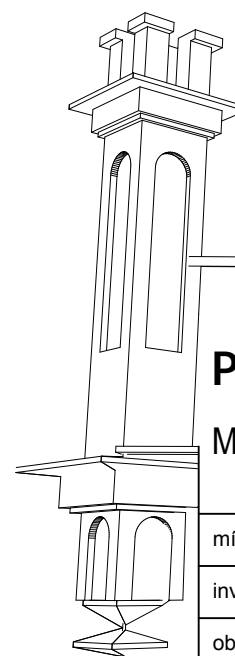

## PODNIKATELSKÝ INKUBÁTOR VSETÍN MAŠTALISKA, HORNÍ NÁMĚSTÍ Č.P. 3 a 4

vedoucí projektu - projekční kancelář  
 Ing.arch. Taťána Tzoumasová  
 rekonstrukce památkových objektů  
 Komenského 10, Olomouc

0,000 = 379,960 B.p.v.

zak.č. 69/2005

místo stavby	Vsetín	kraj	Zlínský
investor	Agentura pro ekonomický rozvoj Vsetínska o.p.s., Horní náměstí 3, 755 01 Vsetín		
objekt	SO 01 Maštaliska SO 08 Požární schodiště s výtahem		
část	SO 01.01 Stavební řešení		
výkres	řez E-E		09
měřítko	1:100	datum	06/2007
dokumentace skutečného provedení stavby			

