


ZNAČENÉ KLEMPÍŘSKÉ PRVKY

- K/1 OPLECHOVÁNÍ OKRAJE STŘECHY – PŘECHOD NA KAMENNOU ATKU (Cu)
- K/2 OPLECHOVÁNÍ OKRAJE STŘECHY – PŘECHOD NA SVISLOU KAMENNOU STĚNU (Cu)
- K/3 OPLECHOVÁNÍ OKRAJE STŘECHY – PŘECHOD NA KAMENNOU ATKU (Cu + Pb LEM)
- K/4 OPLECHOVÁNÍ OKRAJE STŘECHY – PŘECHOD NA SVISLOU KAMENNOU STĚNU (Cu)
- K/5 OPLECHOVÁNÍ OKRAJE STŘECHY – PŘECHOD NA SVISLOU KAMENNOU STĚNU (Cu)
- K/6 OPLECHOVÁNÍ SPADOVÉHO KLINU – PŘECHOD NA SVISLOU KAMENNOU STĚNU (Cu)
- K/7 OPLECHOVÁNÍ SPADOVÉHO KLINU – PŘECHOD NA SVISLOU KAMENNOU STĚNU (Cu)
- K/8 OPLECHOVÁNÍ ŮZLABÍ STŘECHY (Cu)
- K/9 OPLECHOVÁNÍ VIKÝŘE (Cu)
- K/10 OPLECHOVÁNÍ VĚŽIČKY – POUZE V MÍSTĚ NÁPOJENÍ NA STŘEŠNÍ ROVINU (Cu)
- K/11 REPASOVÁNÍ VRCHOLOVÉHO KRÍŽE
- K/12 REPASOVÁNÍ VRCHOLOVÉ HROTNICE
- K/13 REPASOVÁNÍ VRCHOLOVÉ HROTNICE S PRAPORČEK – NOVÝ SPODNÍ LEM (Cu)
- K/14 REPASOVÁNÍ VRCHOLOVÉ HROTNICE – NOVÝ SPODNÍ LEM (Cu)

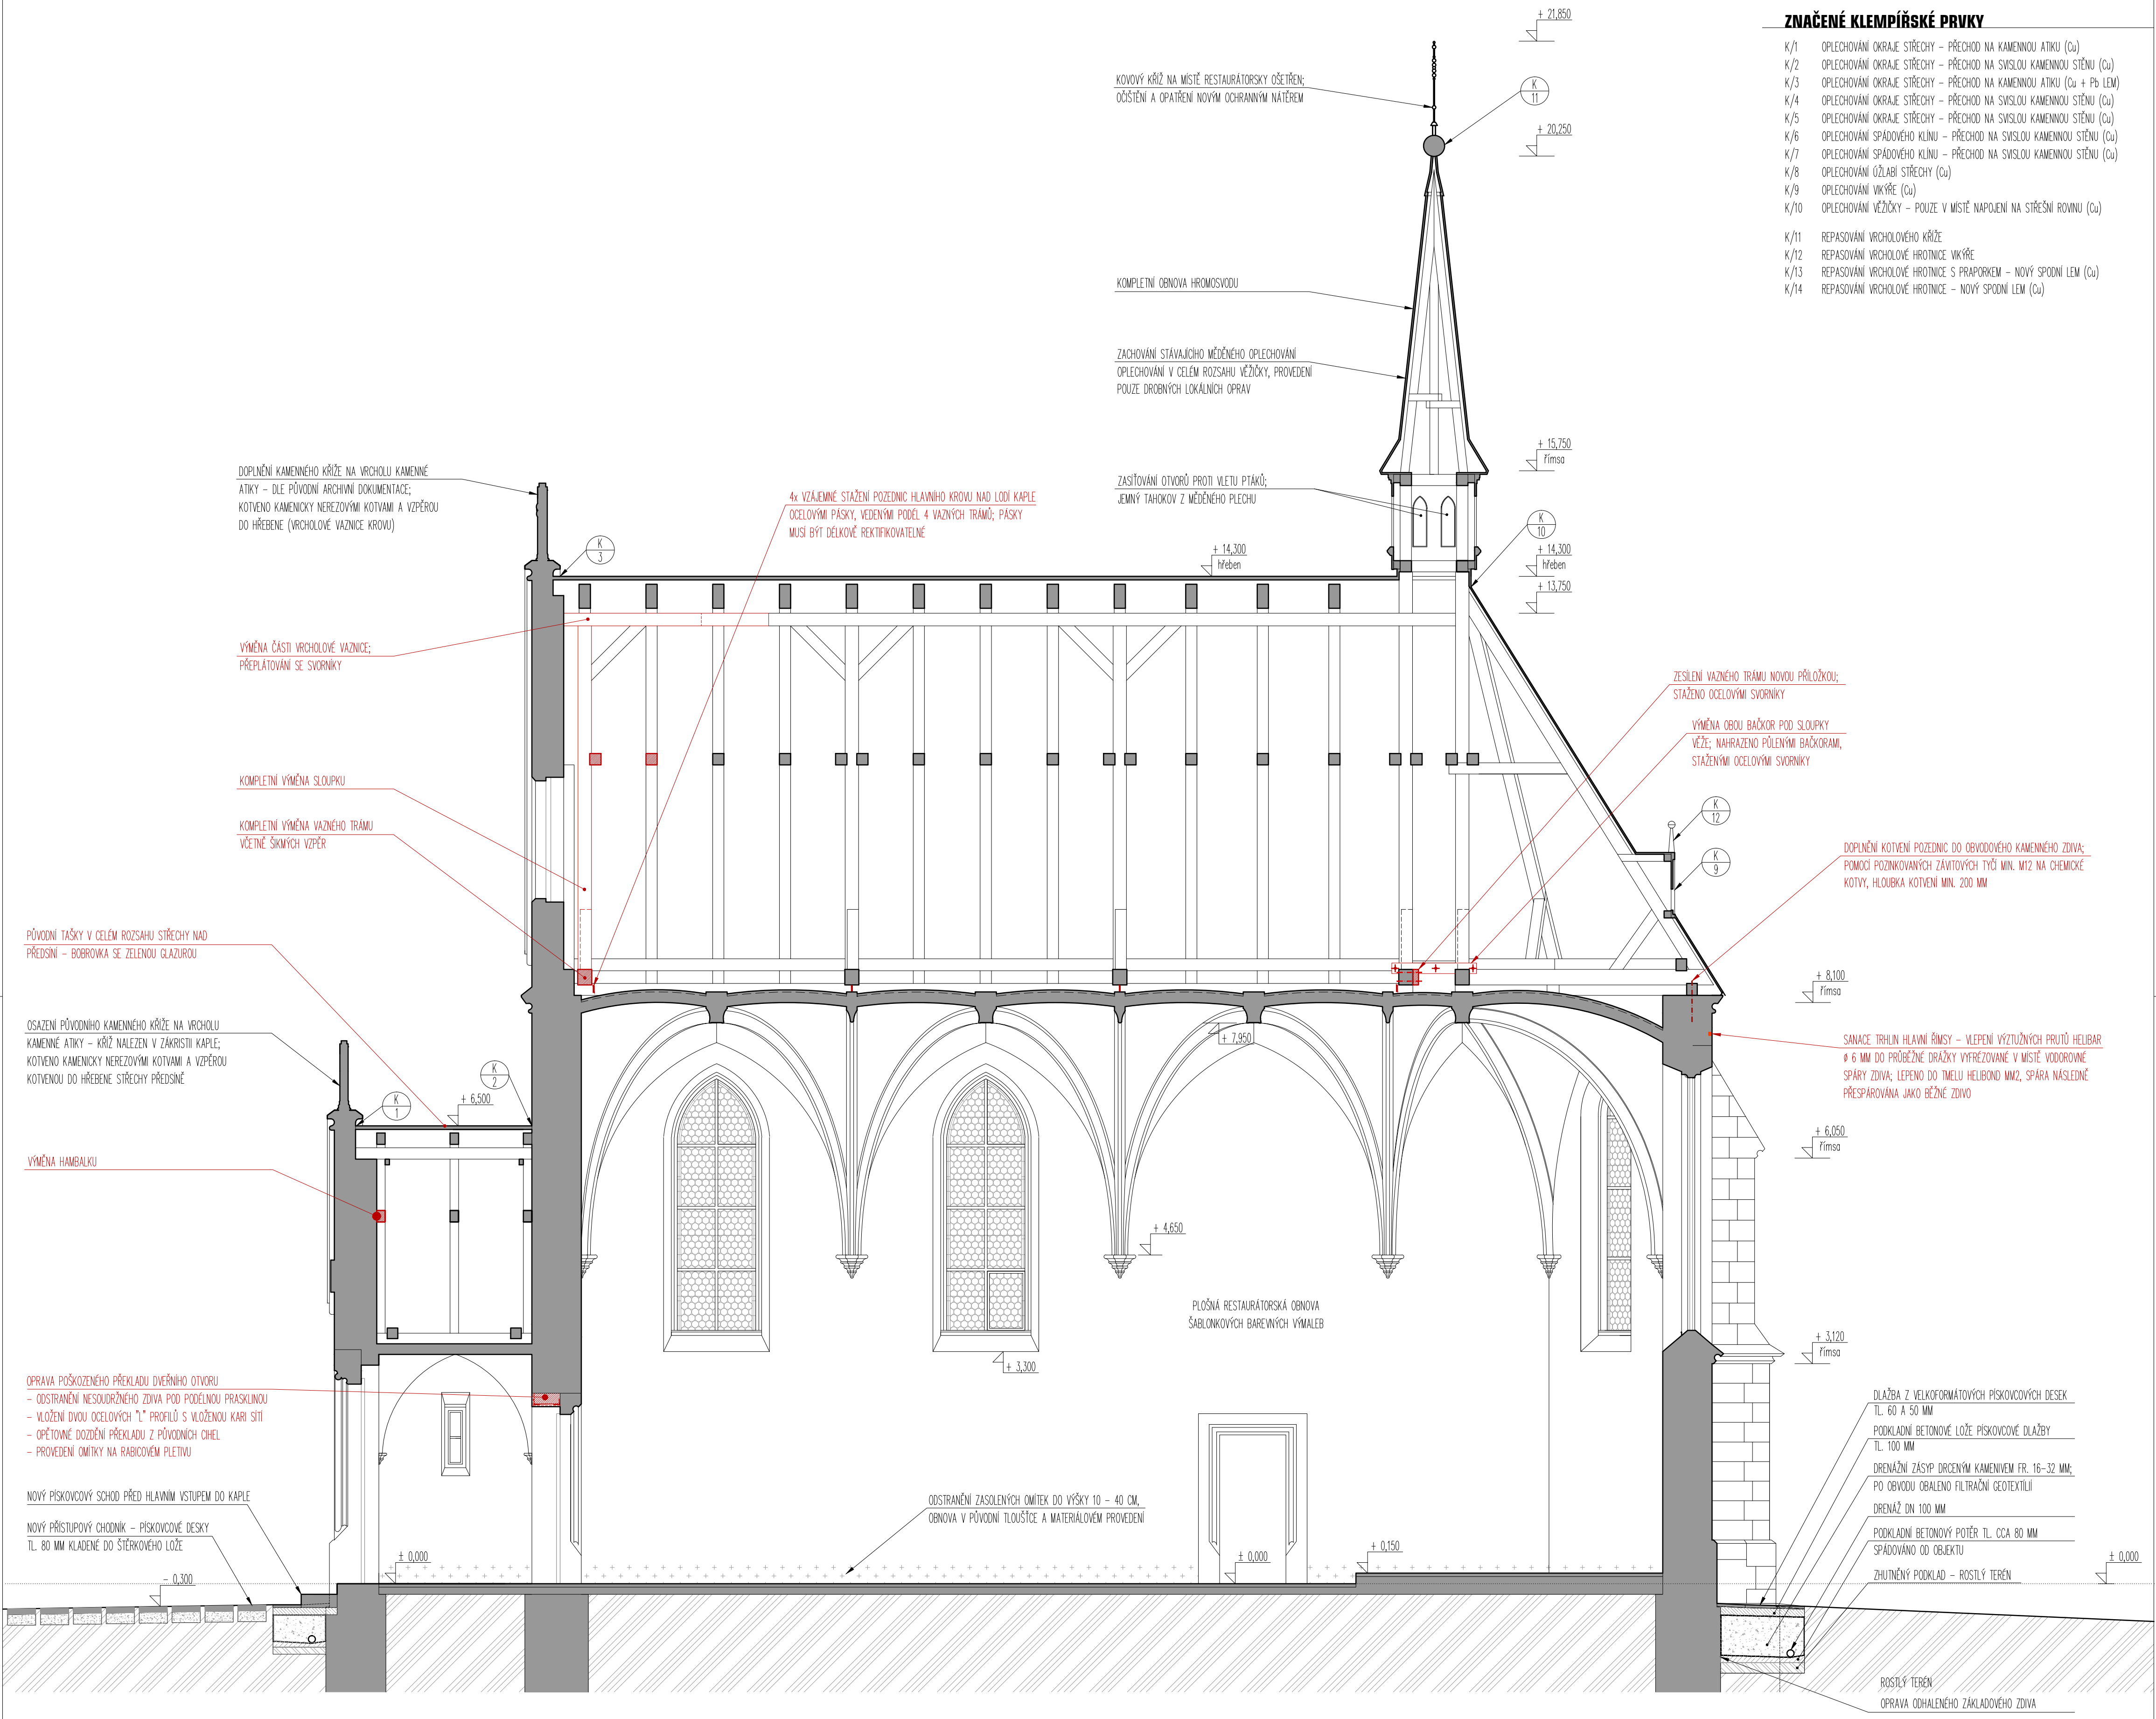

LEGENDA ZNAČENÍ MATERIÁLŮ

	KAMENNÉ ZDIVO – STÁVAJÍCÍ
	OBNOVA ZASOLENÝCH OMÍTEK
	PÍSKOVCOVÁ VELKOFORMÁTOVÁ DESKOVÁ DLAŽBA
	PODKLADNÍ BETONOVÉ MAZANINY, LŮŽE DLAŽBY
	FILTRAČNÍ GEOTEXTILIE
	DRENAŽNÍ ZÁSYP – DRČENÉ KAMENIVO FR. 16-32 MM
	ZHUTNĚNÉ PODLOŽÍ
	ROSTLÝ TERÉN

- DLAŽBA Z VELKOFORMÁTOVÝCH PÍSKOVCOVÝCH DESEK TL. 60 A 50 MM
- PODKLADNÍ BETONOVÉ LŮŽE PÍSKOVCOVÉ DLAŽBY TL. 100 MM
- DRENAŽNÍ ZÁSYP DRČENÝM KAMENIVEM FR. 16-32 MM; PO OBVODU OBALENO FILTRAČNÍ GEOTEXTILIÍ
- DRENAŽ DN 100 MM
- PODKLADNÍ BETONOVÝ POTĚR TL. CCA 80 MM SPADOVÁNO OD OBJEKTU
- ZHUTNĚNÝ PODKLAD – ROSTLÝ TERÉN
- ROSTLÝ TERÉN
- OPRAVA ODHALENÉHO ZÁKLADOVÉHO ZDIVA

Souřadnicový systém místní
 Výškový systém místní
 ±0,000 = srovnávací rovina v 1.NP

zpracovatel: ING. ARCH. MAREK PRCHAL		číslo paré:
název a účel díla: OBNOVA KAPLE NEJSVĚTĚJŠÍHO VYKUPITELE V RADIMI Dokumentace skutečného provedení stavby		místo stavby: katastrální území Radim u Kolína 737780, č. parc.: st. 120, 64/4 a 64/1
stavebník: Obec Radim, č.p. 6, 281 03 Radim		stupeň: DSPB formát: 6xA4
hlavní inženýr projektu: Ing. arch. Marek Prchal		datum: 03/2017
odpovědný projektant: Ing. arch. Marek Prchal		měřítko: 1:50
výkresová dokumentace: D - VÝKRESOVÁ DOKUMENTACE		číslo přílohy: D.05
název přílohy: Podélný řez kaplí A-A		