


ZNAČENÉ KLEMPÍŘSKÉ PRVKY

- K/1 OPLECHOVÁNÍ OKRAJE STŘECHY – PŘECHOD NA KAMENNOU ATIKU (Cu)
- K/2 OPLECHOVÁNÍ OKRAJE STŘECHY – PŘECHOD NA SVISLOU KAMENNOU STĚNU (Cu)
- K/3 OPLECHOVÁNÍ OKRAJE STŘECHY – PŘECHOD NA KAMENNOU ATIKU (Cu + Pb LEM)
- K/4 OPLECHOVÁNÍ OKRAJE STŘECHY – PŘECHOD NA SVISLOU KAMENNOU STĚNU (Cu)
- K/5 OPLECHOVÁNÍ OKRAJE STŘECHY – PŘECHOD NA SVISLOU KAMENNOU STĚNU (Cu)
- K/6 OPLECHOVÁNÍ SPADOVÉHO KLÍNU – PŘECHOD NA SVISLOU KAMENNOU STĚNU (Cu)
- K/7 OPLECHOVÁNÍ SPADOVÉHO KLÍNU – PŘECHOD NA SVISLOU KAMENNOU STĚNU (Cu)
- K/8 OPLECHOVÁNÍ ÚZLABÍ STŘECHY (Cu)
- K/9 OPLECHOVÁNÍ VIKÝŘE (Cu)
- K/10 OPLECHOVÁNÍ VĚŽIČKY – POUZE V MÍSTĚ NÁPOJENÍ NA STŘEŠNÍ ROVINU (Cu)
- K/11 REPASOVÁNÍ VRCHOLOVÉHO KŘÍŽE
- K/12 REPASOVÁNÍ VRCHOLOVÉ HROTNICE VIKÝŘE
- K/13 REPASOVÁNÍ VRCHOLOVÉ HROTNICE S PRAPORKEM – NOVÝ SPODNÍ LEM (Cu)
- K/14 REPASOVÁNÍ VRCHOLOVÉ HROTNICE – NOVÝ SPODNÍ LEM (Cu)

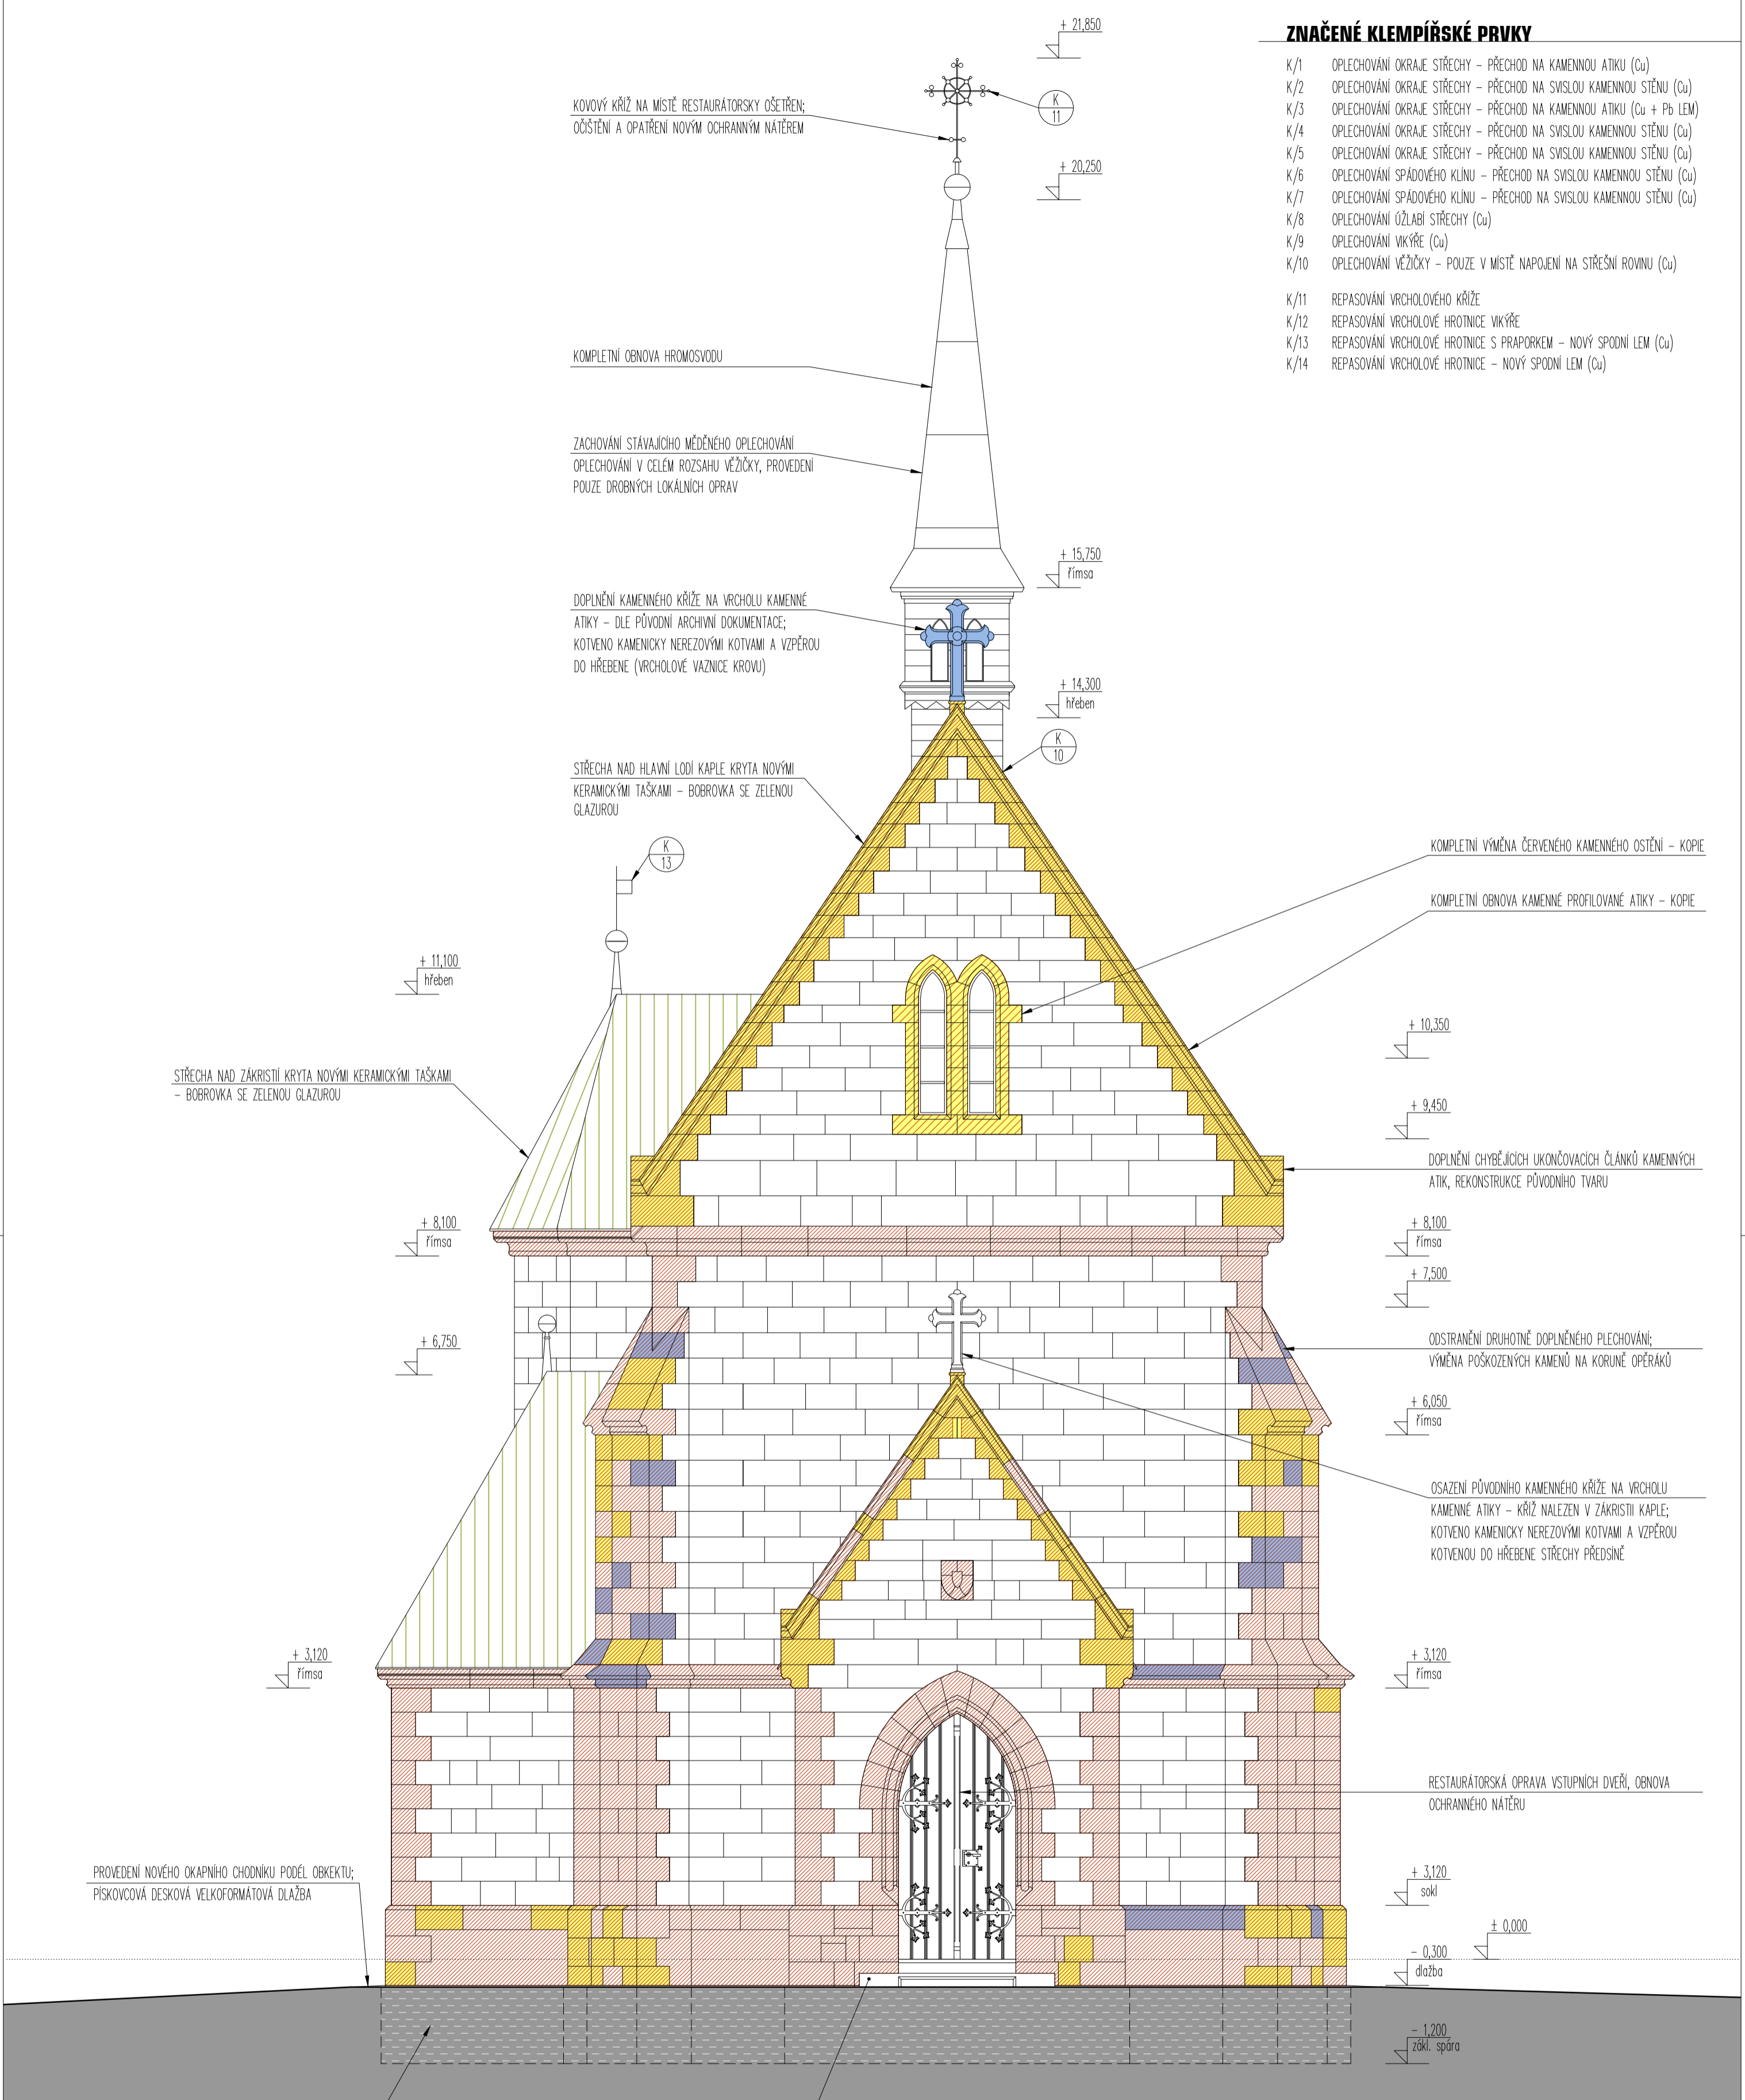

LEGENDA ZNAČENÍ MATERIÁLŮ

- KAMENNÉ ZDIVO – ŠEDO-OKROVÝ PÍSKOVEC
- KAMENNÉ ZDIVO – ČERVENÝ PÍSKOVEC
- KAMENNÉ ZDIVO – ROZSAH VÝMĚNY KAMENNÝCH ČLÁNKŮ ZA KOPIE – PÍSKOVEC LOM LIBNÁ
- KAMENNÉ ZDIVO – ROZSAH VÝMĚNY KAMENNÝCH ČLÁNKŮ ZA KOPIE – PÍSKOVEC "SCHWEINSTALER SANDSTEIN HELLROT" (NĚMECKO)
- KAMENNÉ ZDIVO – OPRAVA ZÁKLADOVÉHO ZDIVA POD ROVINOU UPRAVENÉHO TERÉNU
- STŘECHA – PŮVODNÍ KERAMICKÉ TAŠKY BOBROVKY – ZELENÁ GLAZURA
- STŘECHA – NOVÉ KERAMICKÉ TAŠKY BOBROVKY – ZELENÁ GLAZURA (KOPIE)
- ZASIŤOVÁNÍ – OCHRANNÉ DRÁTĚNÉ PLETIVO
- TERÉN

zpracovatel: ING. ARCH. MAREK PRCHAL Brandlova 6/238, 273 43 Buštěhrad e-mail: marek.prchal@post.cz tel.: 736 489 694		číslo paré:
název a účel díla: OBNOVA KAPLE NEJSVĚTĚJŠÍHO VYKUPITELĚ V RADIMI Dokumentace skutečného provedení stavby		
místo stavby: katastrální území Radim u Kolína 737780, č. parc.: st. 120, 64/4 a 64/1	stavebník: Obec Radim, č. p. 6, 281 03 Radim	stupeň: DSPS formát: 4xA4
hlavní inženýr projektu: Ing. arch. Marek Prchal <i>Marek Prchal</i>	odpovědný projektant: Ing. arch. Marek Prchal <i>Marek Prchal</i>	vypracoval: Ing. arch. Marek Prchal <i>Marek Prchal</i> datum: 03/2017
název části díla: D - VÝKRESOVÁ DOKUMENTACE		měřítko: 1:50
název přílohy: Pohled západní		číslo přílohy: D.07

Souřadnicový systém místní
 Výškový systém místní
 ±0,000 = srovnávací rovina v 1.NP