



POHLED SEVEROZÁPADNÍ

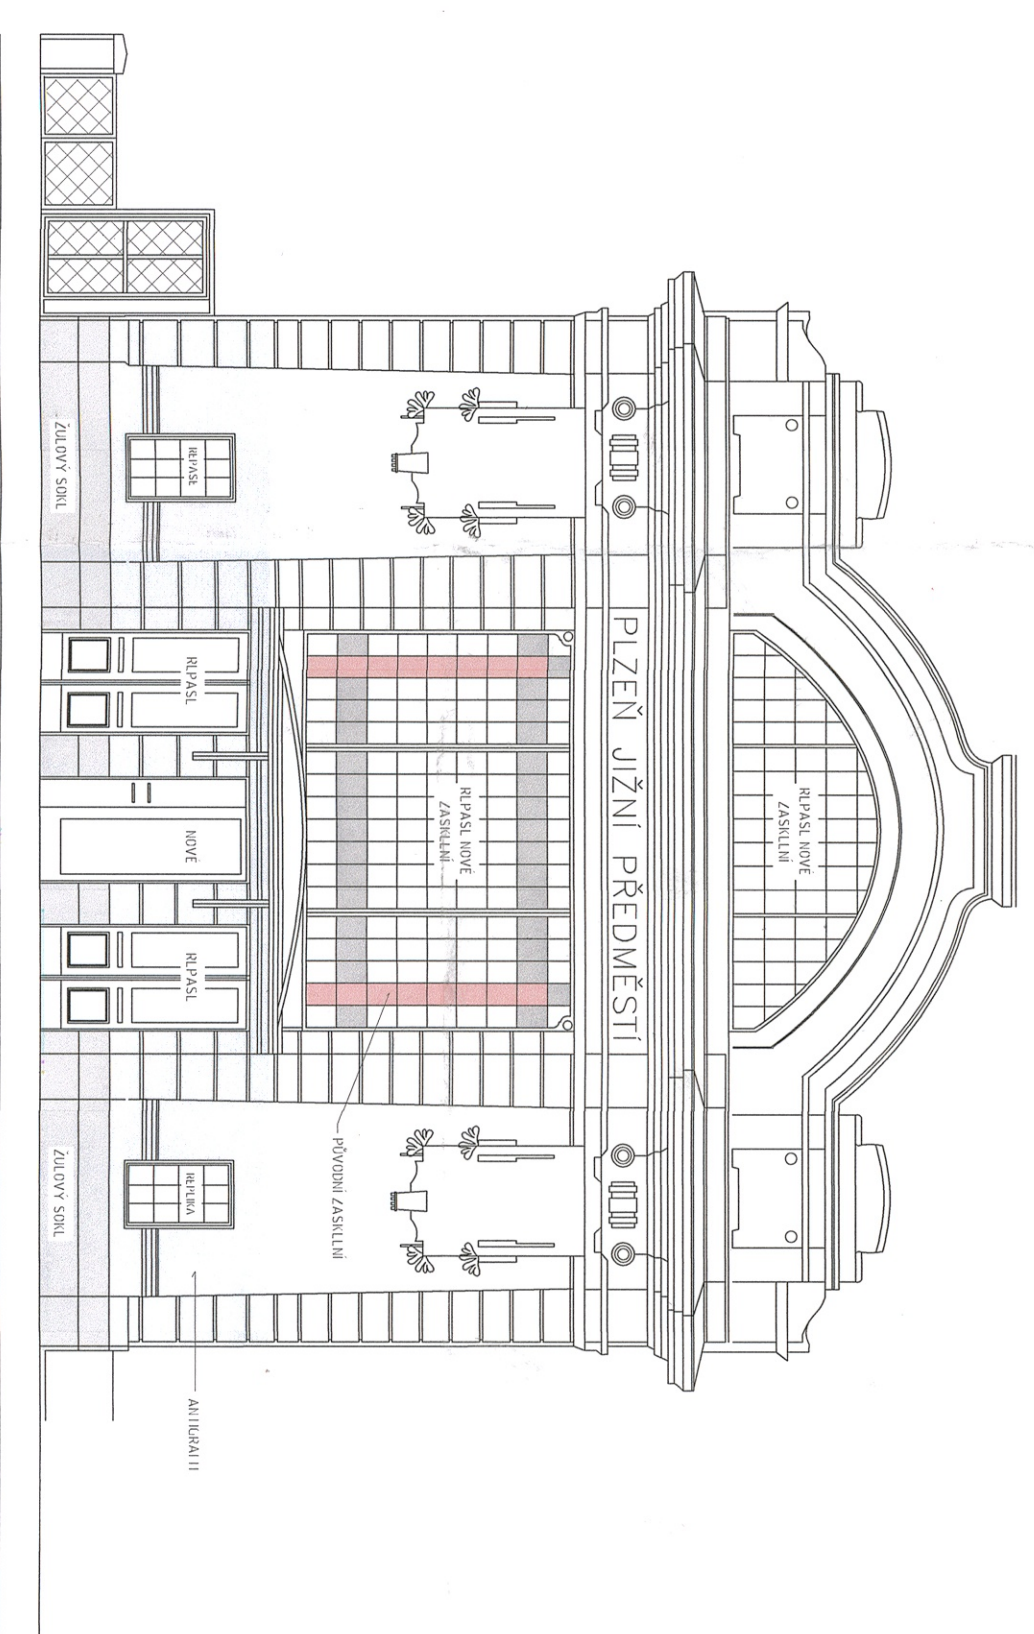

POHLED JIHOVÝCHODNÍ

DOKUMENTACE SKUTEČNÉHO PROVEDENÍ

VPÚ DECO Plzeň a.s. Slovanská 100, Plzeň 326 00, IČ 453 57 684 zastávací adresa: Hřbitvská 1108, 321 01 Přestěbeč			
VEDOUČÍ PROJEKTANT:	ZODPOVĚDNÝ PROJEKTANT:		
A. Netrvalová Dipl. Tech.	A. Vochová	A. Netrvalová Dipl. Tech.	
AKCE:	PLZEŇ - CULTURE STATION		
Stavební úpravy dříve nádražní budovy (západní křídlo) za účelem zřízení multifunkčního zařízení č.p. 574, v Plzni			
INVESTOR:	Klotz a.s., Karafiátová 599/19, 326 00 Plzeň		
OBSAH:	POHLED SEVEROZÁPADNÍ A JIHOVÝCHODNÍ	STUPEŇ:	
		DATAUM:	07/2015
		VÝKRES:	13.
		MĚŘÍTKO:	1:100
		Č. PARÉ:	