


**TABULKA MÍSTNOSTÍ:**

Číslo	ÚČEL MÍSTNOSTI	PLŮCHA [m²]	TYP PODLAHY	PRŮZNÍKOVKA
2.01	ZKOUŠEBNA	4.0	MARBLEUM	3055 FRESCO BLUE
2.02	ZKOUŠEBNA	42.6	MARBLEUM	3055 FRESCO BLUE
2.03	CHODBA	11	DLAŽBA HISTORICKÁ	600x600
2.04	OKNO	4	DLAŽBA R10	600x600
2.05	SÁL 2	9.2	LIŤA	600x600
2.06	CHODBA	30	LIŤA	600x600
2.07	TECH. ZÁZEMÍ SÁL 2	8	DLAŽBA R10	600x600
2.08	SKLAD	8	LIŤA	600x600
2.09	ZÁZEMÍ	5.5	LIŤA	600x600
2.10	DNÍ MÍSTNOST	6	DLAŽBA R10	600x600
2.11	FOYER	87	LIŤA	600x600
2.12	VSTUPNÍ HALA	95	DLAŽBA HISTORICKÁ + LUXURY	600x600
2.13	WC INKVALITÉ	6	DLAŽBA R10	600x600
2.14	INTEGRUM	6	DLAŽBA R10	600x600

- POZNÁMKA:**
- D HORIZONTÁLNÍ LUXURY - SKLOBETONOVÁ KONSTRUKCE
- LEGENDA PBR:**
- PO-1 EW30DP3-C3 (koordinátor u dvojkřídlých dveří)
  - PO-2 POZÁRNÍ POLETA EW30DP3-C3 - napojena na EPS - uzavřena samostatně vlastní vahou; odpojení od napětí
  - Pk Pankovská křídka
  - K Pákový mechanismus na pasivním křídle dle PBR
  - H Hydrantový systém s tvarově stálou hadicí délkou 30m, DN 25mm
  - M Magnety - uvolnění od EPS

- LEGENDA:**
- STAVAJÍCÍ CHEMULÉ ZDIVO
  - NOVÉ ZDIVO THERM 11.5 P-D, P10 na NVC 5, laboratorní R<sub>w</sub> = 4.4 dB vč. omítek H, 15 mm
  - NOVÉ ZDIVO THERM 17.5 P-D, P10 na NVC 5, laboratorní R<sub>w</sub> = 4.5 dB vč. omítek H, 15 mm
  - NOVÉ ZDIVO THERM 25 AKU SYM, P20 na NVC 10, laboratorní R<sub>w</sub> = 5.5 dB vč. omítek H, 15 mm
  - NOVÉ ZDIVO THERM 44 P-D, P10 na NVC 5, laboratorní R<sub>w</sub> = 4.9 dB vč. omítek H, 15 mm
  - NOVÉ ZDIVO THERM 8 P-D, laboratorní R<sub>w</sub> = 3.9 dB vč. omítek H, 15 mm
  - NOVÉ ŽB SLoupY
  - OCELUVÁ OSVĚTLOVACÍ LÁVKA
  - OHYVATELNÉ DĚLÍČKOVÉ STĚNY NA WC DO v. 2000 mm
  - NA KOVŮVÝCH NOHÁCH v. 150 mm
  - OPĚLÁŠTĚNÍ POTRUBÍ - SÁDROKARTONOVÁ PŘEDSTĚNA EI 30
  - SÁDROKARTONOVÁ PŘEDSTĚNA EI 30 1 X RFD1 15
  - MINERÁLNÍ VATA H, 160 - 60 mm - OBJEMOVÁ HMOTNOST 15 KG/M3
  - SÁDROKARTONOVÁ STĚNA 1 X RBLA 12.5
  - MINERÁLNÍ VATA min. H, 50 mm - OBJEMOVÁ HMOTNOST 15 KG/M3
  - V SOC. ZARÍŽENÍ BUDE POUŽITA NÁPRAGOVANÁ DESKA DO VLHKKA
  - SÁDROKARTONOVÁ PŘÍČKA TROJLÉ OPĚLÁŠTĚNÁ EI 120 R<sub>w</sub> = 57-60 dB

V ÚROVNI +6.520

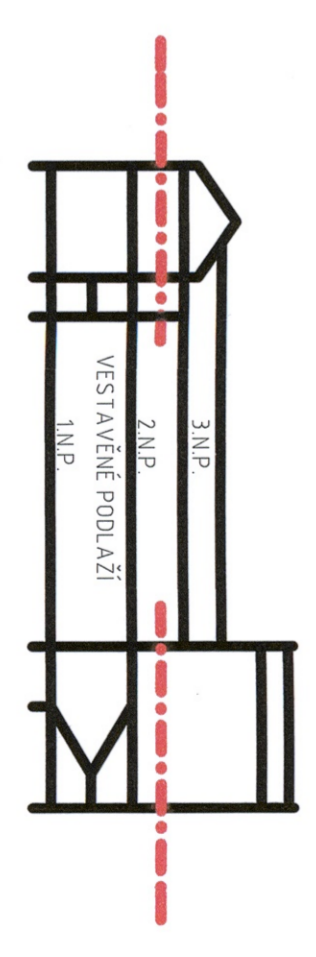

**DOKUMENTACE SKUTEČNÉHO PROVEDENÍ**

VPŮ DECO PŘEŽÍ 3.5, Stavopráká 100, Přež. 326.00, Č. 453 57 084	VPŮ DECO PŘEŽÍ 3.5, Stavopráká 100, Přež. 326.00, Č. 453 57 084
VEDOUcí PROJEKTANT: A. Nezvalová Dopl. Tech.	ZODPOVĚDNÝ PROJEKTANT: A. Nezvalová
AKCE: PLZEŇ - CULTURE STATION	STUPĚŇ: 02
INVESTOR: Křiz a.s., Kralupy 597/9, 376 00 Píseň	DATA: 07/2015
OBSAH: PŮDORYS 2.N.P. - NOVÝ STAV	VÝKRES: 3
	HEŠTĚRO: 172
	Č. PARÉ: 7

