
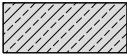

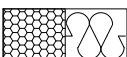

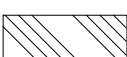
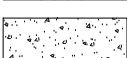





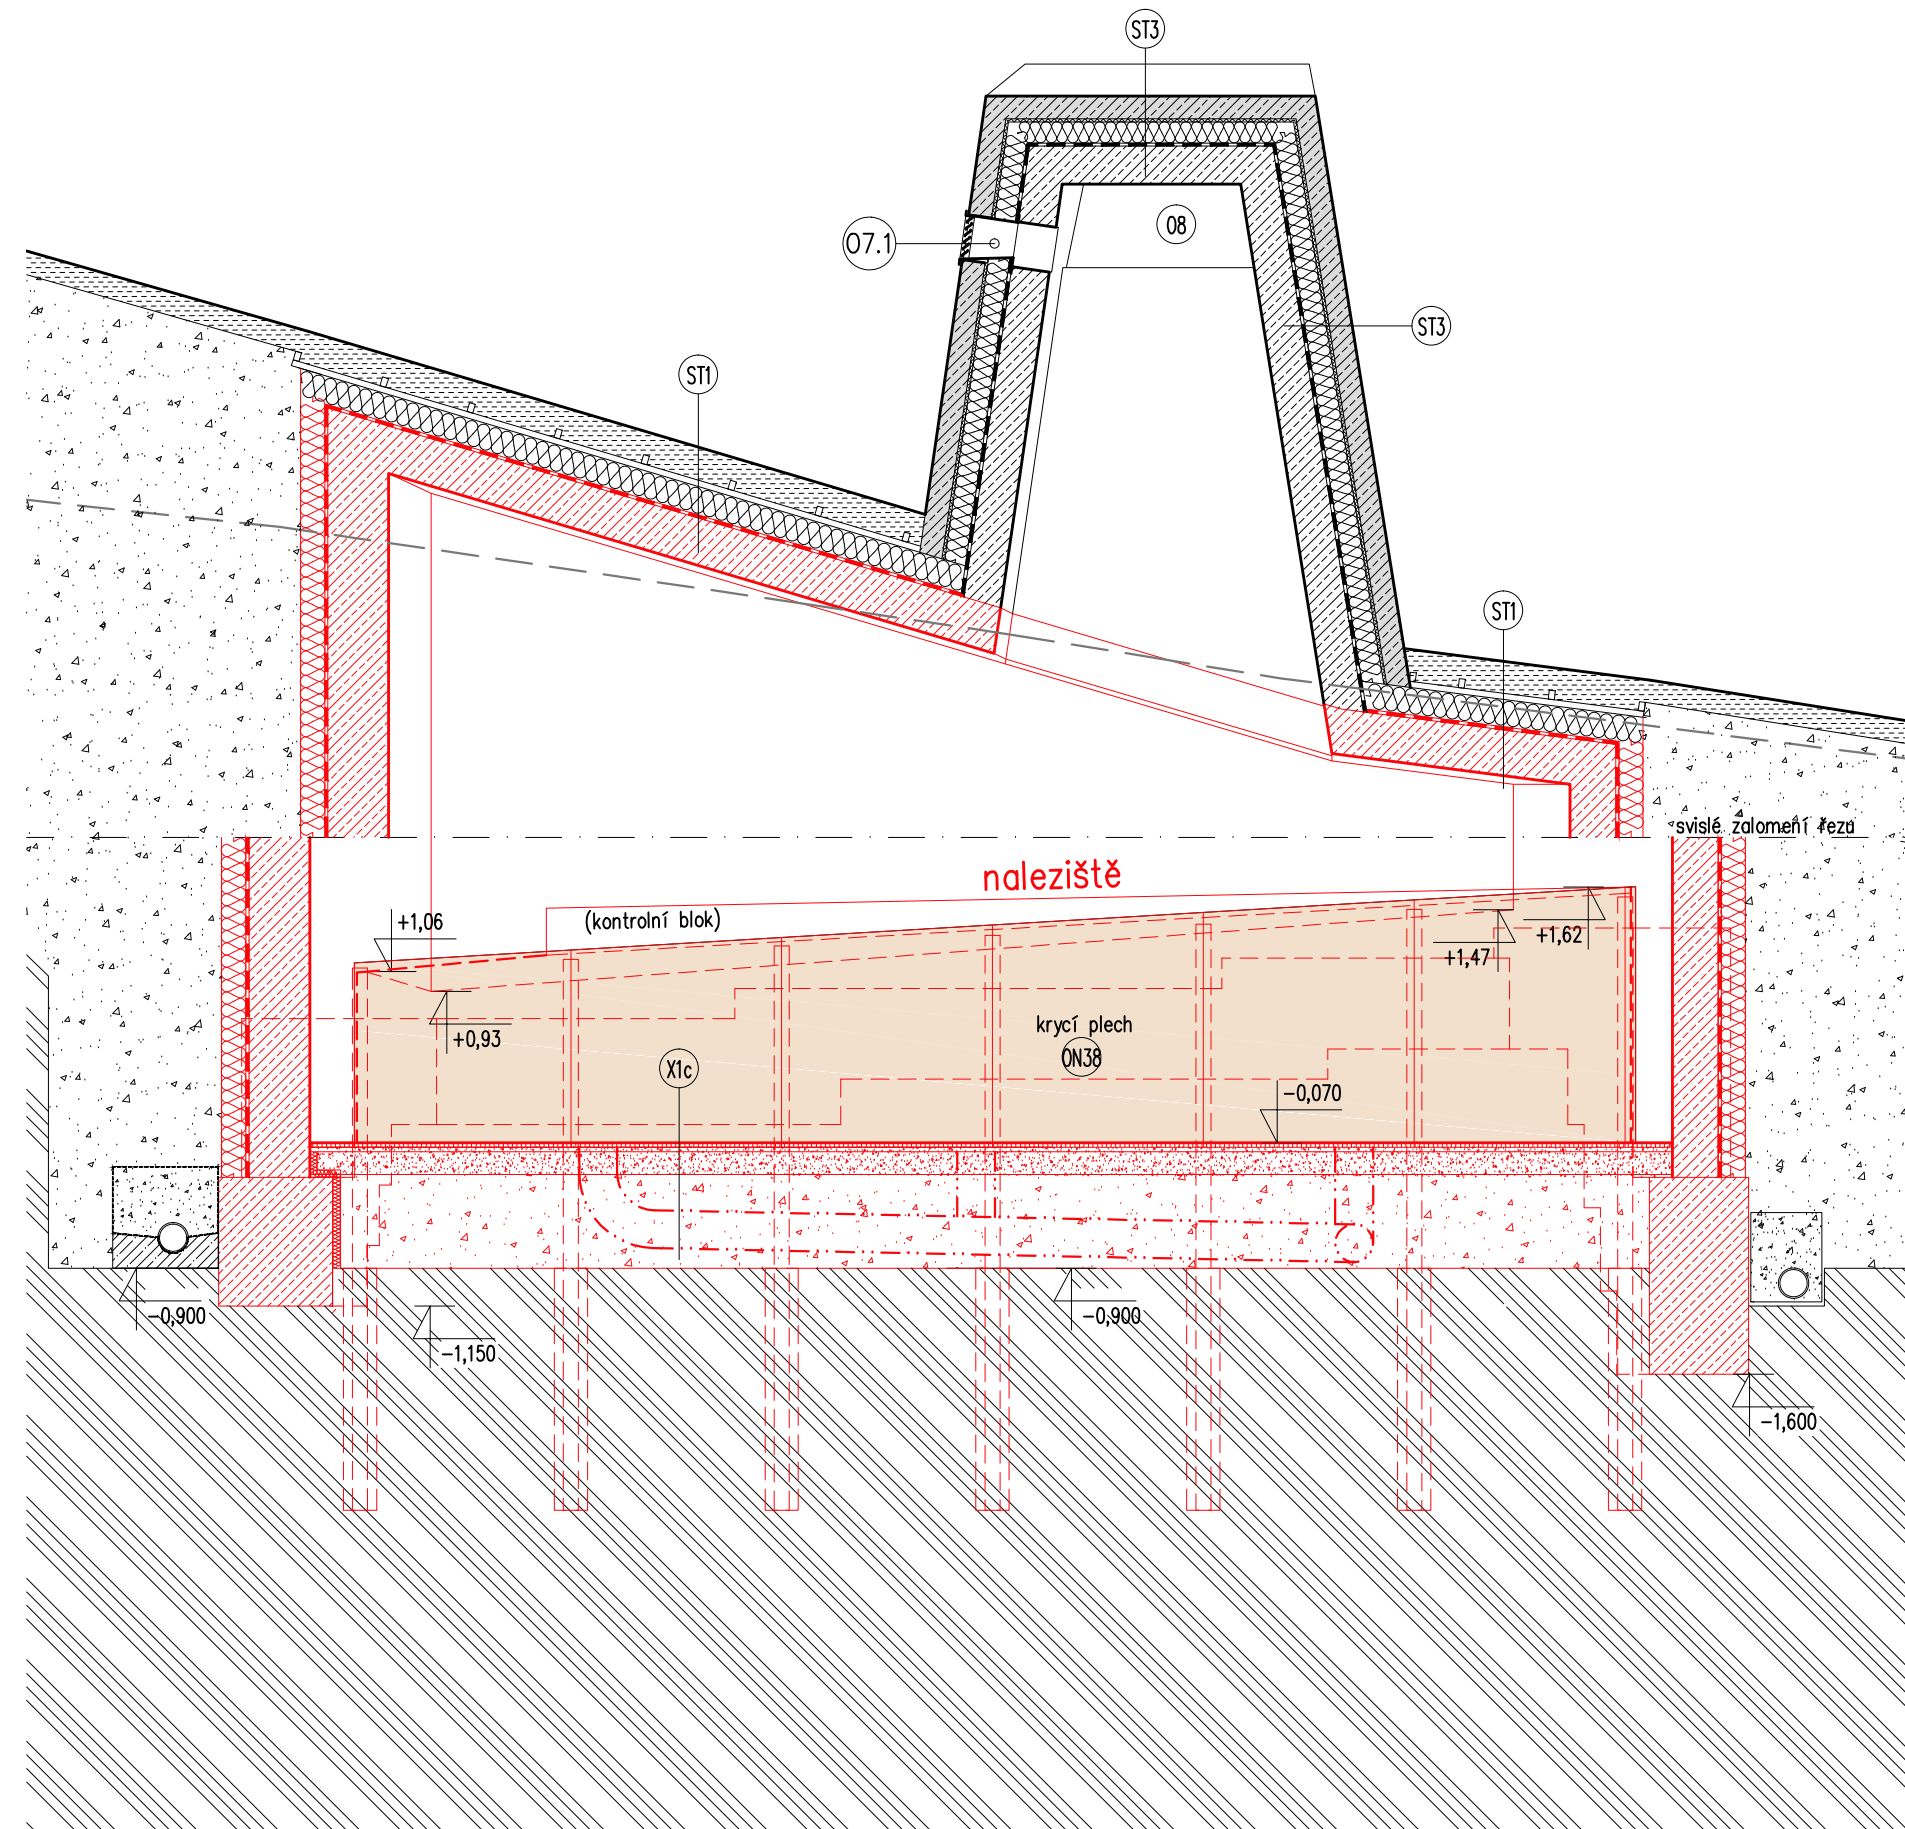
LEGENDA MATERIÁLŮ:

	železobetonové konstrukce
	železobetonové konstrukce-bílé
	prostý beton
	tepelná izolace
	pěstební substrát
	rostlý terén
	hutněný zásyp
	ostrohranné kamenivo
	2xHI, viz. specifikace materiálů
	konstrukce s úpravou

POZNÁMKA:



Hutněné štěrkopískové násypy a podsypy musí být zhutněny na PROCTOR STANDARD 96%

Podrobné řešení konstrukcí - viz. stavebně konstrukční část.



±0,00= 195,00 m.n.m.

INVESTOR:	Regionální muzeum v Mikulově, příspěvková organizace Zámek 1, 692 15 Mikulov	
OBJEDNATEL:	OHL ŽS, a.s. Burešova 938/17, 602 00 Brno, Veveří	
AKCE:	ARCHEOLOGICKÝ PARK PAVLOV	
STUPEŇ:	DOKUMENTACE SKUTEČNÉHO PROVEDENÍ STAVBY	DATUM: 02/2016
PROJEKT:	ARCHITEKTONICKÁ KANCELÁŘ Ing. arch. RADKO KVĚT Atelier: Opletalova 6, 602 00 Brno	Tel./fax.: 542 214 168 e-mail: atelier@kvetarch.cz

ZPRACOVATEL ČÁSTI:	ZODPOVĚDNÝ PROJEKTANT:	PARÉ
ARCHITEKTONICKÁ KANCELÁŘ Ing. arch. RADKO KVĚT	Ing. arch. RADKO KVĚT	
Ateliér: Opletalova 6, 602 00 Brno Tel/fax.: 542 214 168 e-mail: atelier@kvetarch.cz web: www.kvetarch.cz IČO: 13676601	VYPRACOVAL:	
	Ing. arch. JIŘÍ ZRZAVÝ	

OBJEKT:	SO 01 - OBJEKT MUZEA	
ČÁST:	ARCHITEKTONICKO - STAVEBNÍ ČÁST	
VÝKRES:	ŘEZ L-L'	ČÍSLO VÝKRESU: 14b
	MĚŘÍTKO: 1:50	