







STARÁ ŠKOLA - ŘEZ C-C


M 1:50

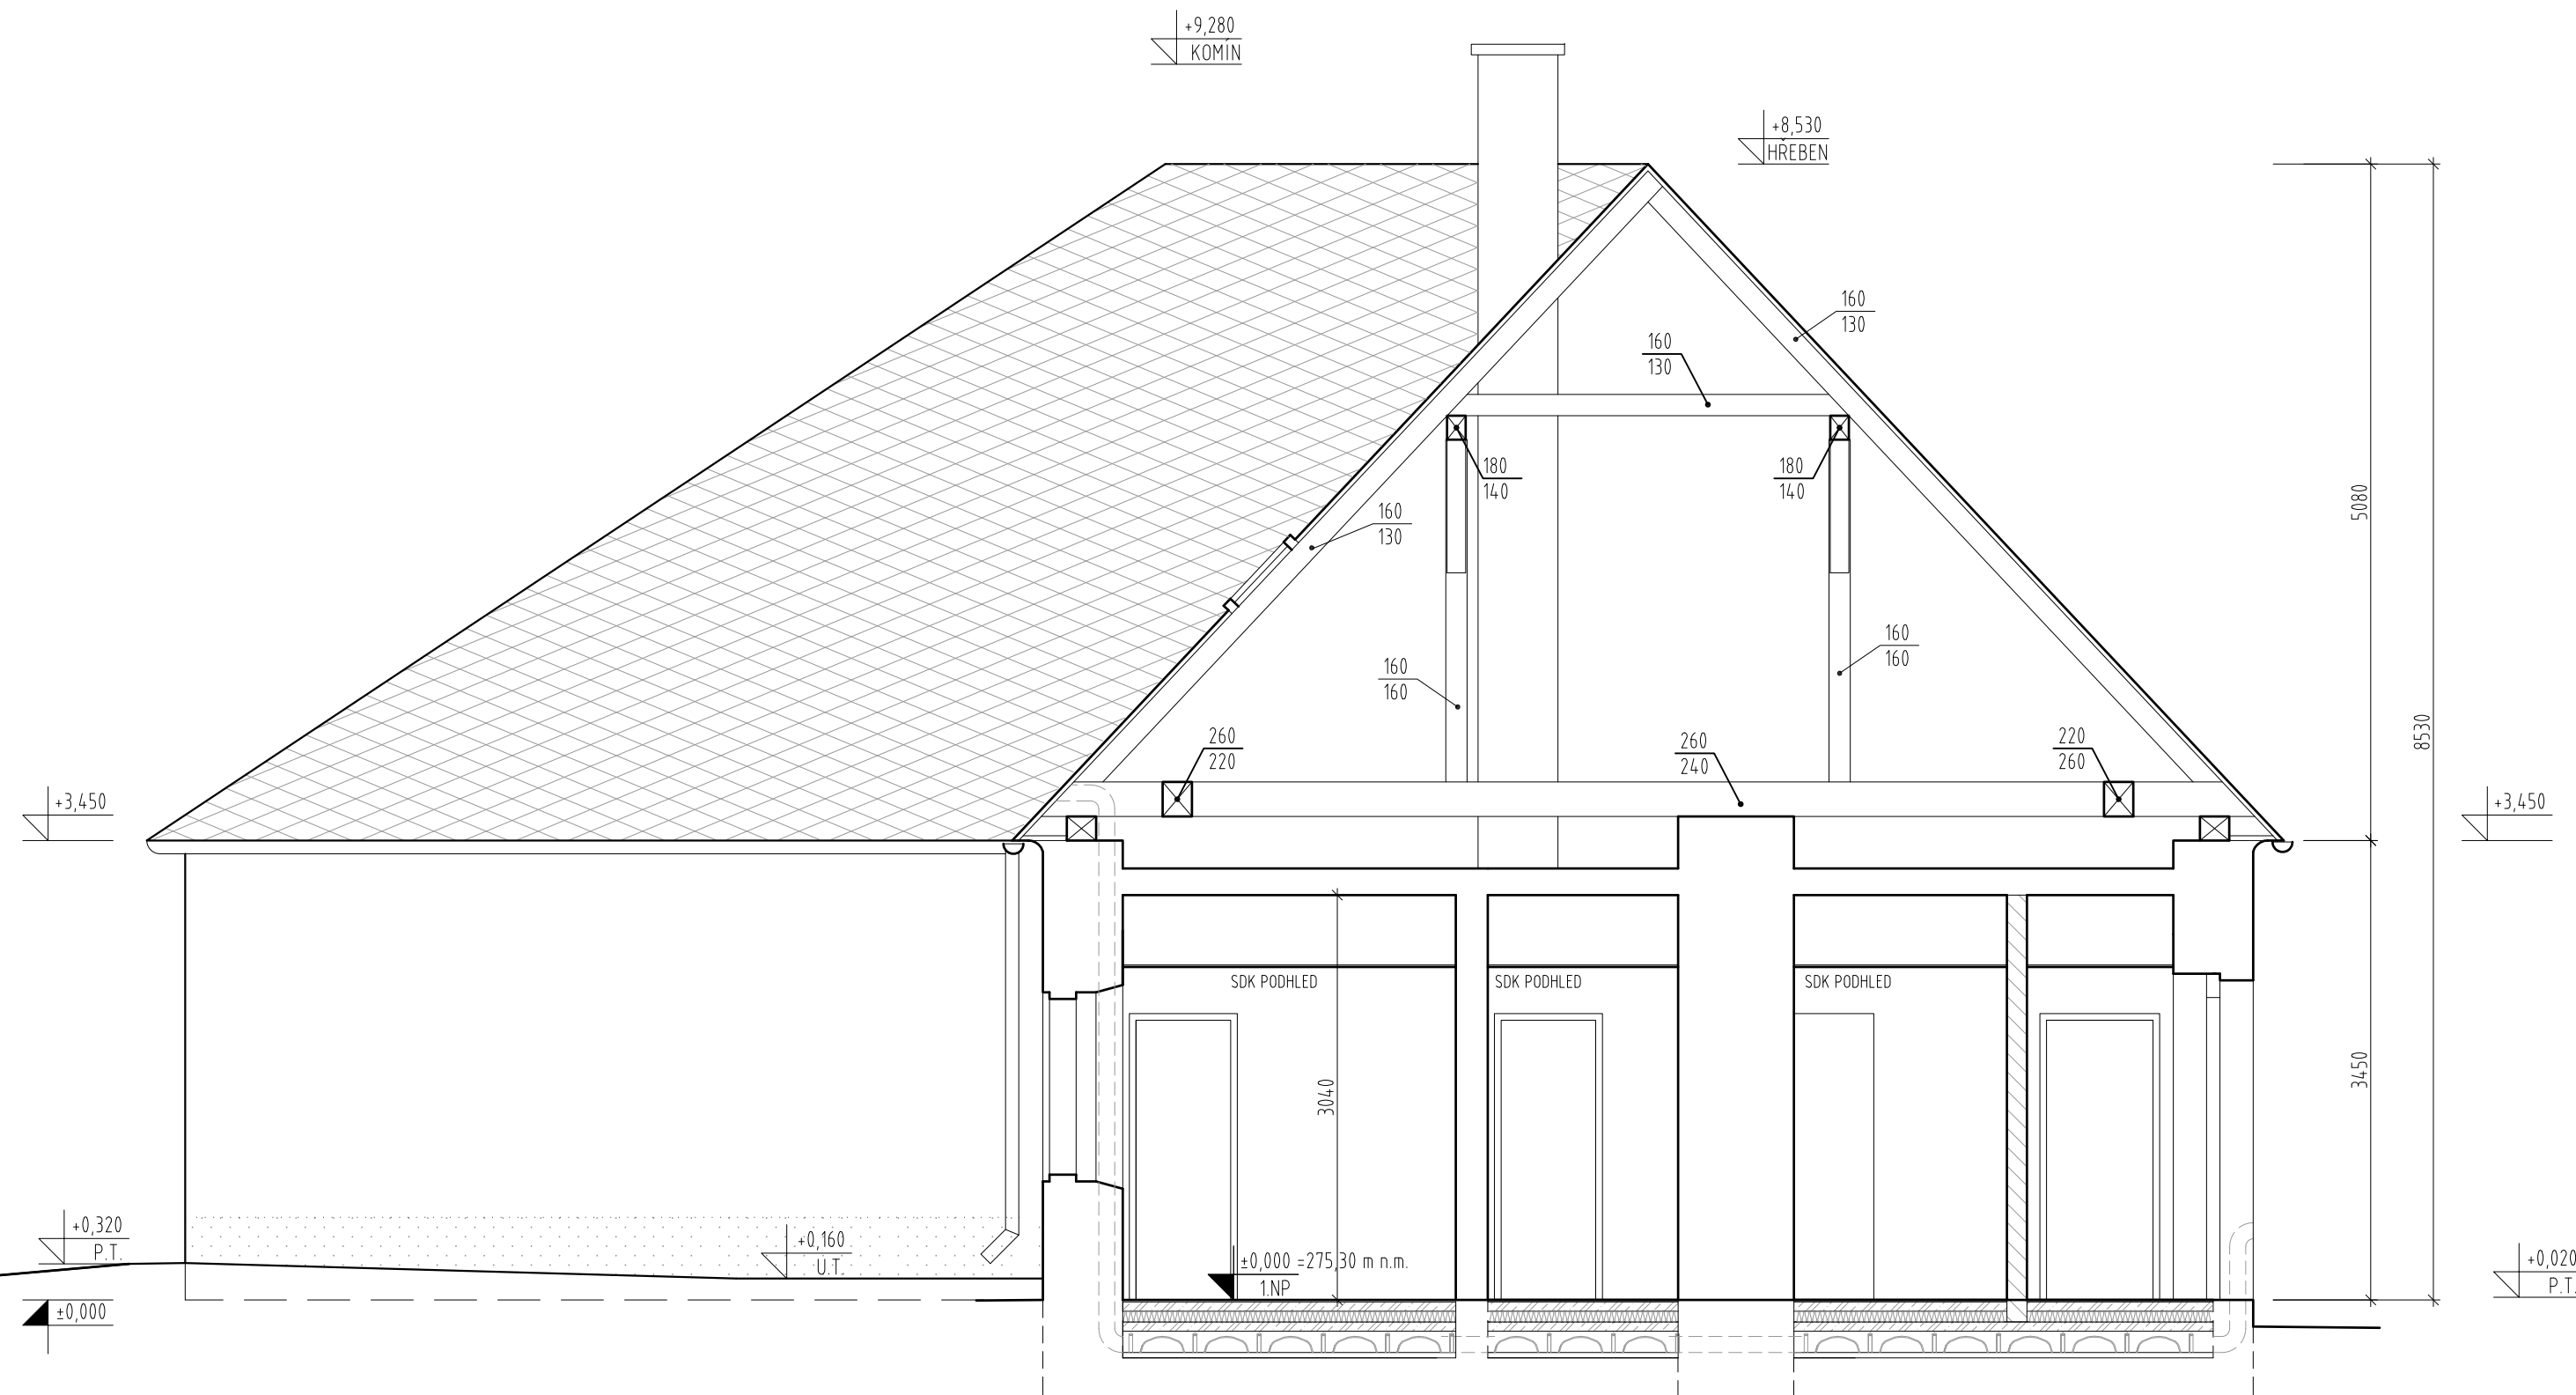

LEGENDA MATERIÁLŮ

-  STÁVAJÍCÍ KONSTRUKCE
-  PŘÍČKY REF. POROTHERM P+D
-  DOZDÍVKY - CIHLA PLNÁ, ZDIVO Z BOURANÝCH KCÍ
-  PŘÍČKY, PŘIZDÍVKY, PŘEDSTĚNY - ZDIVO REF. YTONG
-  SDK PŘÍČKA

SO 01 (ZÁMEK): ±0,000 = 274,660 m.n.m. Bpv
 SO 02 (STARÁ ŠKOLA): ±0,000 = 275,300 m.n.m. Bpv

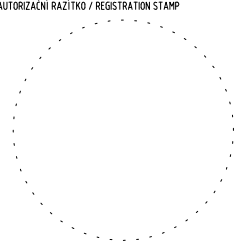AKCE / PROJECT		OBNOVA AREÁLU ZÁMKU SVIJANY, ZÁMECKÉ KAPLE INSTALACE UNIKÁTNÍ SBÍRKY Z DOBY BRONZOVÉ		AUTORIZAČNÍ RAŠTĚK / REGISTRATORM STAMP	
INVESTOR / DEVELOPER		PIVOVAR SVIJANY, a.s. 463 46, SVIJANY 25			
HLAVNÍ PROJEKTANT / GENERAL DESIGNER		APRIS 3MP s.r.o. BAAROVA 231/36, 140 00, PRAHA 4, CR tel.: +420 261 260 358, e-mail: apris@apris.cz	ARCHTEKT PROJEKTU / ARCHITECT Ing. arch. M. TYLŠOVÁ Ing. arch. M. VOTRUBA Ing. arch. V. TARABA		VEDENÍ PROJEKTU / PROJECT LEADER Ing. Š. VLADYKOVÁ
PROJEKTANT ČÁSTI / DESIGNER		APRIS 3MP s.r.o. BAAROVA 231/36, 140 00, PRAHA 4, CR tel.: +420 261 260 358, e-mail: apris@apris.cz	ČÁSTIPRÁK D	VYPRACOVATEL Ing. E. ROUBALOVÁ KLÍMOVÁ	KONTROLA/CHEK Ing. arch. M. TYLŠOVÁ
STUPĚN DOKUMENTACE / PHASE		DOKUMENTACE SKUTEČNÉHO PROVEDENÍ STAVBY		DATAUM / DATE 02/2016	ČÍSLO ZAKÁZKY / JOB NUMBER 2013060
NÁZEV PŘÍLOHY / TITLE		STARÁ ŠKOLA - ŘEZ C-C		POČET FORMÁTŮ / FORMAT 3xA4	MĚŘÍTKO / SCALE 1:50
				ČÍSLO KÓPIE / COPY	Č. PŘÍLOHY / DRAWING NUMBER 14