



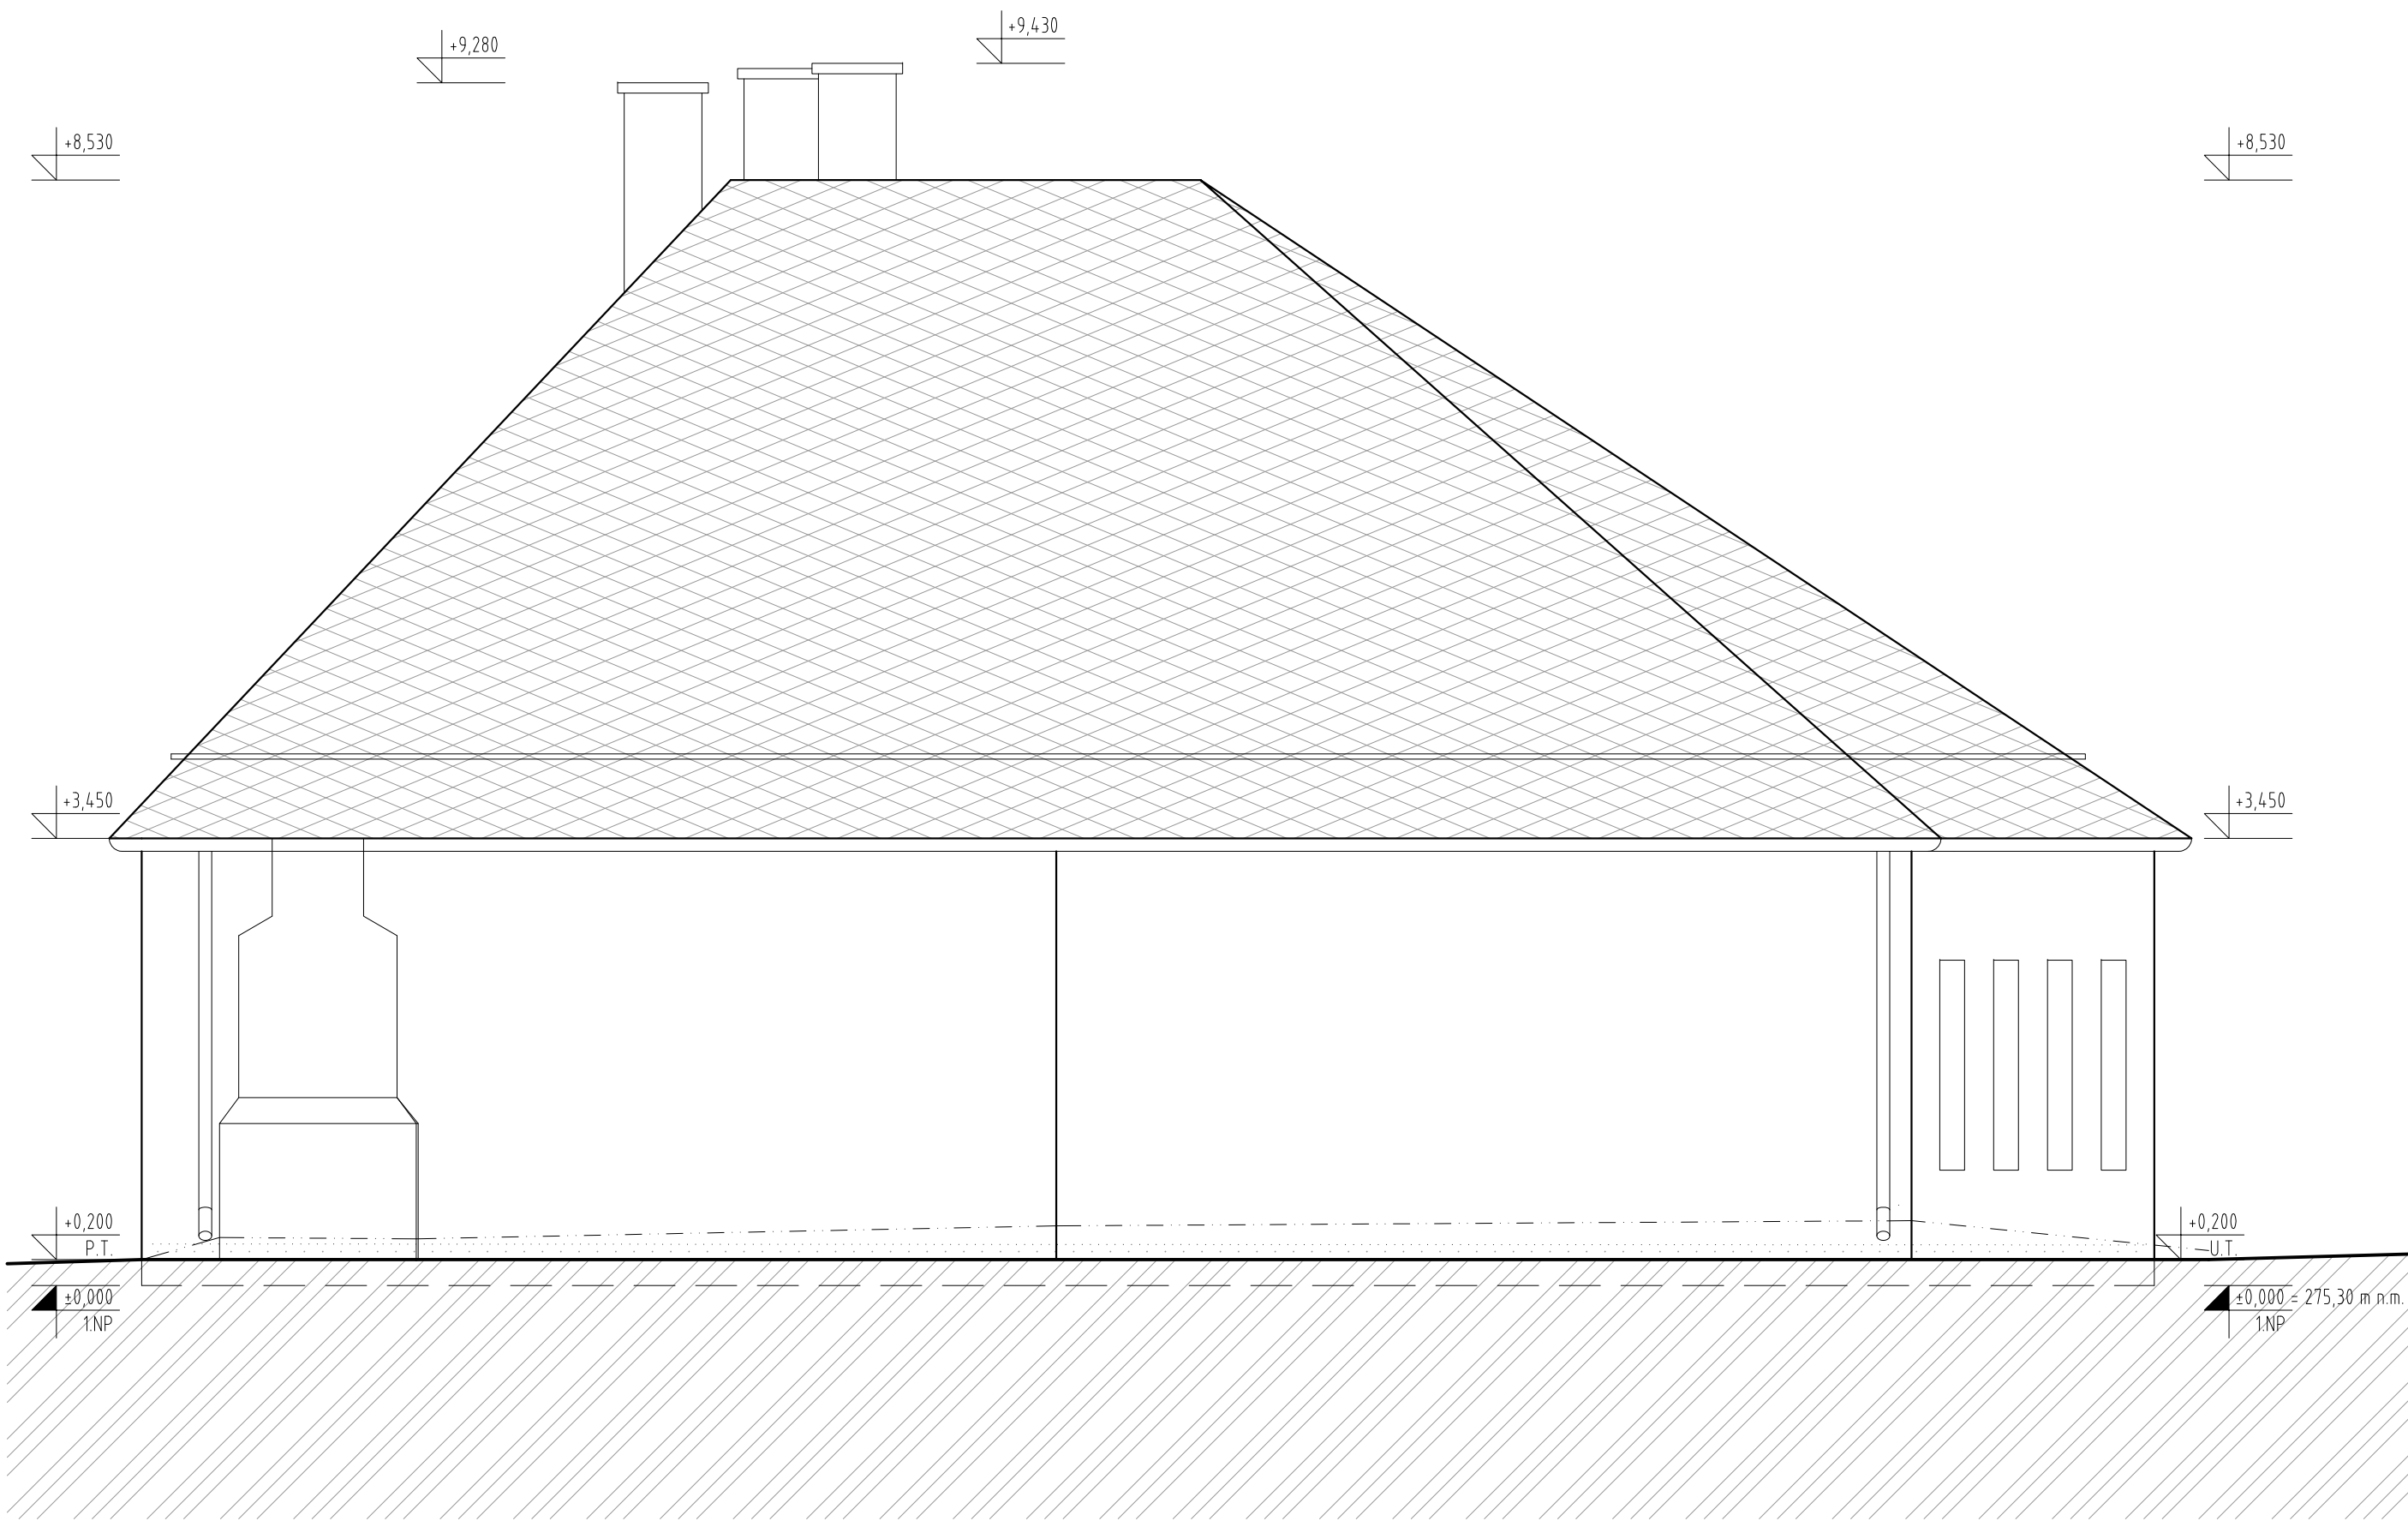


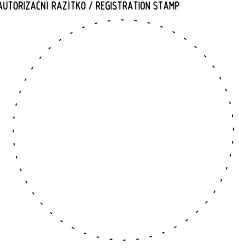


STARÁ ŠKOLA - POHLED SEVERNÍ
M 1:50

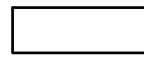

LEGENDA MATERIÁLŮ

-  VÁPENNÁ OMÍTKA
-  SOKL: VÁPENNÁ OMÍTKA
-  STŘEŠNÍ KRYTINA - ETERNIT DACORA
-  ZEMINA - PŮVODNÍ TERÉN

SO 01 (ZÁMEK): ±0,000 = 274,660 m.n.m. Bpv
SO 02 (STARÁ ŠKOLA): ±0,000 = 275,300 m.n.m. Bpv

AKCE / PROJECT OBNOVA AREÁLU ZÁMKU SVIJANY, ZÁMECKÉ KAPLE INSTALACE UNIKÁTNÍ SBÍRKY Z DOBY BRONZOVÉ		AUTORIZAČNÍ RAŠTĚK / REGISTRATION STAMP 	
INVESTOR / DEVELOPER PIVOVAR SVIJANY, a.s. 463 46, SVIJANY 25			
HLAVNÍ PROJEKTANT / GENERAL DESIGNER  APRIS 3MP s.r.o. BAAROVA 231/36, 140 00, PRAHA 4, CR tel.: +420 261 260 358, e-mail: apris@apris.cz	ARCHTEKT PROJEKTU / ARCHITECT Ing. arch. M. TYLŠOVÁ Ing. arch. M. VOTRUBA Ing. arch. V. TARABA	VEDENÍ PROJEKTU / PROJECT LEADER Ing. Š. VLADYKOVÁ	
PROJEKTANT ČÁSTI / DESIGNER  APRIS 3MP s.r.o. BAAROVA 231/36, 140 00, PRAHA 4, CR tel.: +420 261 260 358, e-mail: apris@apris.cz	ČÁSTIPRÁV D	VYPRACOVAL/GRATER Ing. E. ROUBALOVÁ KLÍMOVÁ	KONTROLA/CHECK Ing. arch. M. TYLŠOVÁ
STUPĚŇ DOKUMENTACE / PHASE DOKUMENTACE SKUTEČNÉHO PROVEDENÍ STAVBY	DATA / DATE 02/2016	ČÍSLO ZAKÁZKY / JOB NUMBER 2013060	ČÍSLO KÓPIE / COPY
NÁZEV PŘÍLOHY/TITLE STARÁ ŠKOLA - POHLED SEVERNÍ	POČET FORMÁTŮ / FORMAT 3x A4	MĚŘÍTKO / SCALE 1:50	Č. PŘÍLOHY / DRAWING NUMBER 17