1.PP

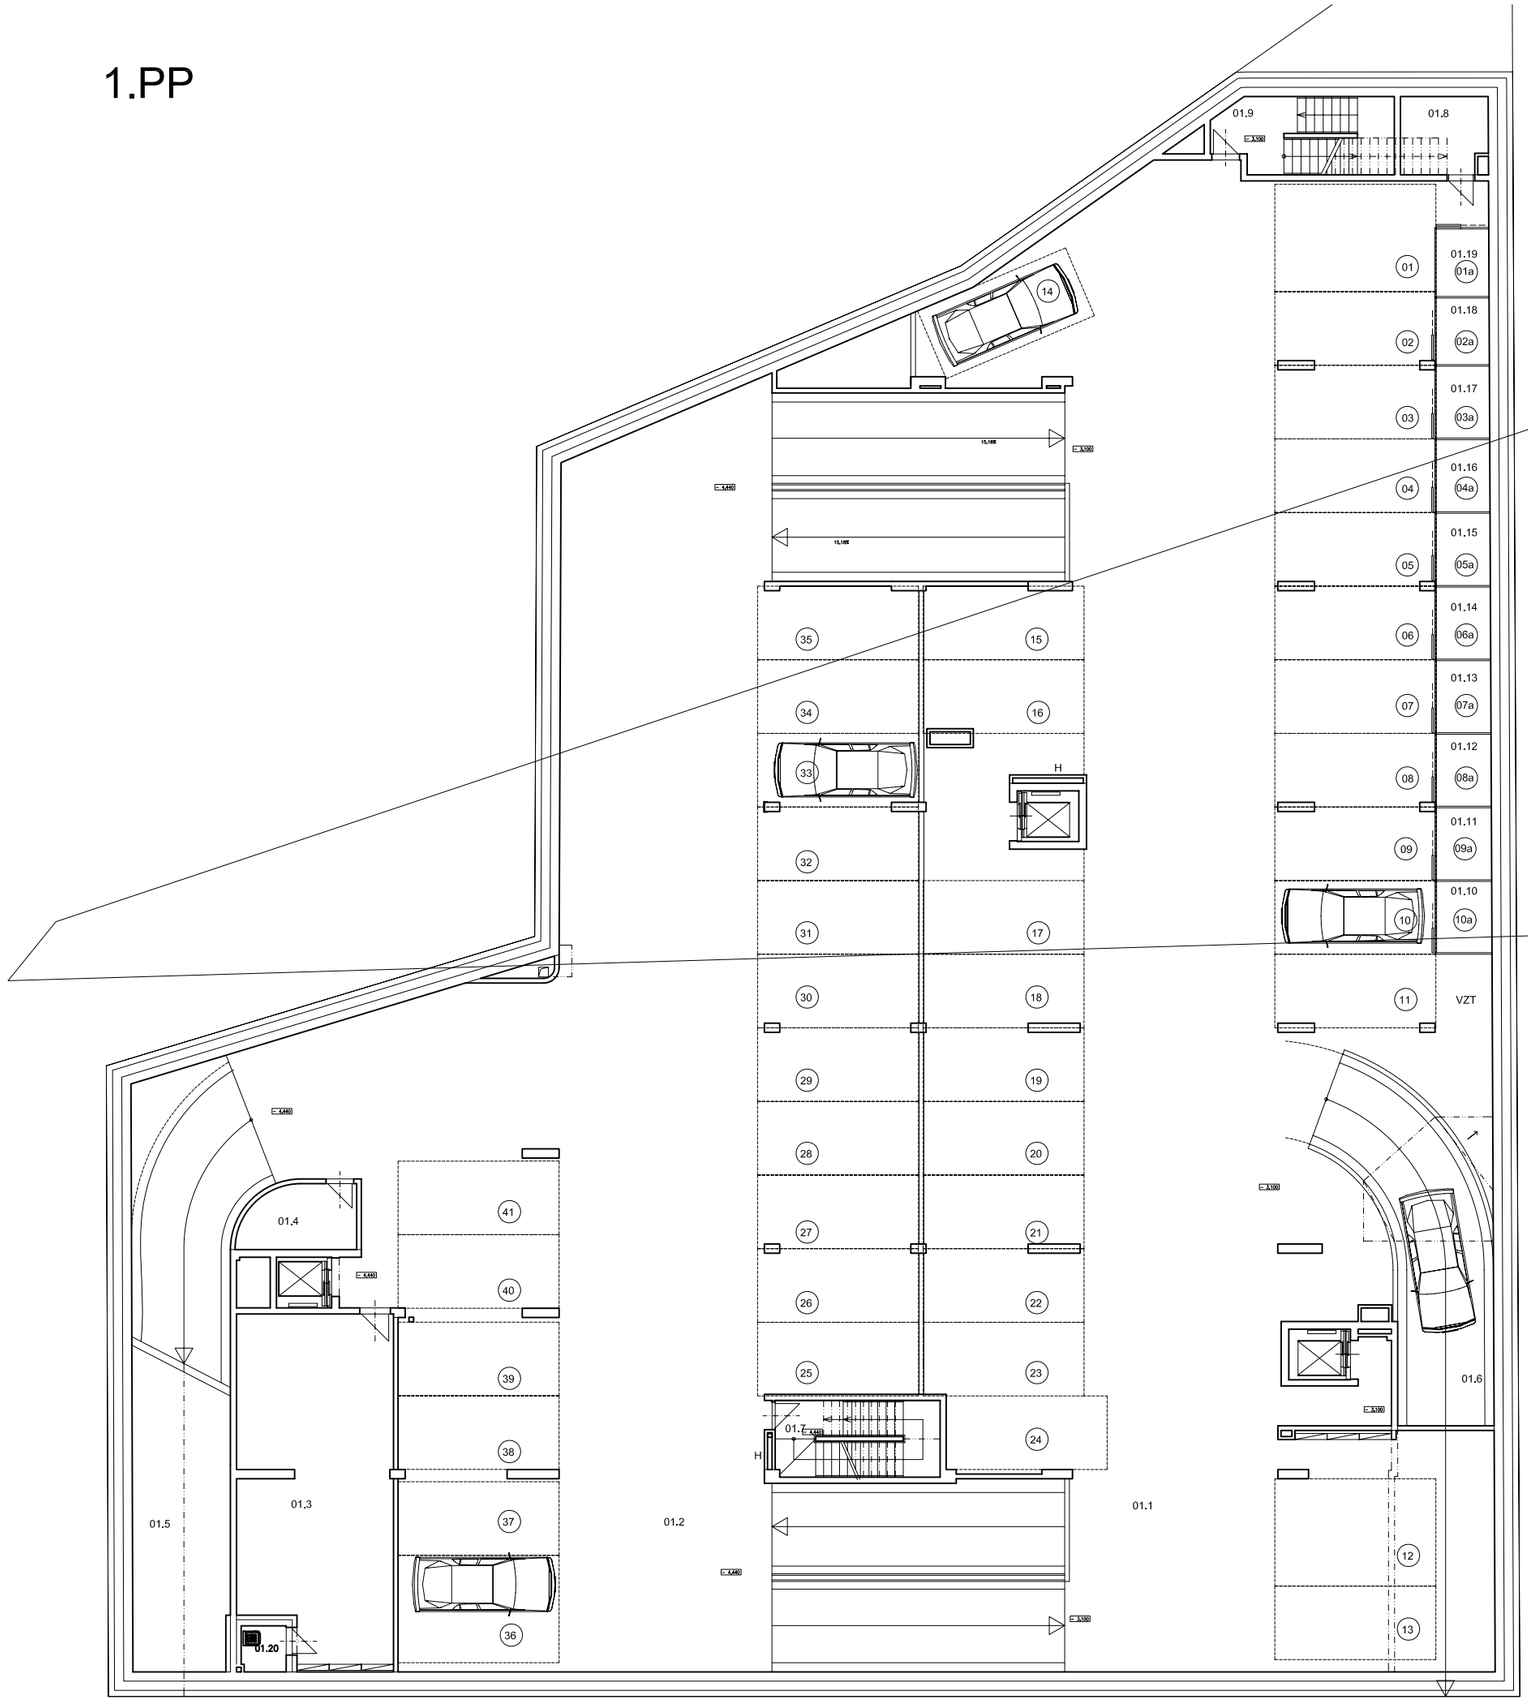

TABULKA MÍSTNOSTÍ

MÍST ČÍS	NÁZEV MÍSTNOSTÍ	PLOCHA [m2]
01.1	GARÁŽE -3,10	721,29
01.2	GARÁŽE -4,45	555,46
01.3	ODPADOVÉ HOSPODÁŘSTVÍ	55,63
01.4	SKLAD	7,54
01.5	VÝJEZDOVÁ RAMPA	66,48
01.6	VÝJEZDOVÁ RAMPA	40,86
01.7	ÚNIKOVÉ SCHODIŠTĚ	12,98
01.8	STROJOVNA VZT	7,17
01.9	ÚNIKOVÉ SCHODIŠTĚ	13,89
01.10	SKLADOVÁ KÓJE	4,19
01.11		4,21
01.12		4,18
01.13		4,17
01.14		4,15
01.15		4,14
01.16		4,1

GARÁŽE
1.SUTERÉN - 41 STÁNÍ /3 inval./

REZIDENCE
PROKOPOVA

Prokopova ulice 10/ 2856
Praha 3 - Žižkov

investor

Casa Futura s.r.o.
Nerudova 28, Praha 1
tel: 224 266 820
torinopraga@torinopraga.cz

stupeň
Projekt skutečného provedení stavby

část
Stavební

výkres
Půdorys 1.PP

autor
Mgr. A. Barbora Škorpilová
Mgr. A. Jan Nedvěd

hlavní inženýr projektu
aspect DESIGN
Wuchterlova 25/523
160 00 Praha 6
tel: 233 324 741
aspectdesign@aspectdesign.cz
Ing. Luboš Rajniš

vypracoval
Mgr.A Jan Nedvěd

výkres číslo -

paré

měřítko 1: 200

Praha 10.05.2009

Mimolimit s.r.o.
Thunovská 18, 118 04
Praha 1
t +420 251 104 261
f +420 251 104 263
mimolimit@mimolimit.cz
www.mimolimit.cz