LEGENDA MÍSTNOSTÍ

Č.M	(OZ) MÍSTNOSTI	PLOCHA M2	PODLAHA	POVRCH STĚN	STROP	POZNÁMKA
9.01	CHODBA	10,0	P9+P25	MALBA	SDK (PROTIPOŽ.)	CHUČ "C"
9.02	CHODBA	54,6	P1, KOBEREC	OBKLAD TR. PLECH, NÁTĚR	SDK	
9.03	KANCELÁŘ	747,4	P1, KOBEREC	OBKLAD TR. PLECH, OBKLAD DUBOVÝ, NÁTĚR	PODHLED KAZETOVÝ + BANDRASTRY, SDK, AKUSTICKÉ SÍTĚNÍ VÝŠTĚ	
9.03–PR	KANCELÁŘ – TISK	3,2	P1, POLYURETAN. STĚRKA	OBKLAD FILC	SDK + FILC	
9.03–COF	KANCELÁŘ – CAFFE	1,0	P1, POLYURETAN. STĚRKA	OBKLAD FILC	SDK + FILC	
9.03b	STROJOVNA VZT	75,1	P14	MALBA		
9.03d	PRACOVNÍ BOX	3,0	P1, POLYURETAN. STĚRKA	OBKLAD FILC	SDK + FILC	
9.03h	PRACOVNÍ BOX	3,0	P1, POLYURETAN. STĚRKA	OBKLAD FILC	SDK + FILC	
9.03i	ZÁSTUPCI MÍSTNOSTI	7,8	P1, POLYURETAN. STĚRKA	OBKLAD FILC	SDK + FILC	
9.03j	ZÁSTUPCI MÍSTNOSTI	18,8	P1, POLYURETAN. STĚRKA	OBKLAD FILC	SDK + FILC	
9.03k	TELEF. BOX	3,1	P1, POLYURETAN. STĚRKA	OBKLAD FILC	SDK + FILC	
9.03l	TELEF. BOX	3,4	P1, POLYURETAN. STĚRKA	OBKLAD FILC	SDK + FILC	
9.03m	TELEF. BOX	3,2	P1, POLYURETAN. STĚRKA	OBKLAD FILC	SDK + FILC	
9.04	WC INVALIDA	3,8	P2, KER. DLAŽBA	KER. OBKLAD	SDK (DO VLHKA)	
9.05	ROZVADĚČ	6,2	P1, PVC	MALBA	SDK (PROTIPOŽ.)	
9.06	WC ŽENY	11,7	P2, KER. DLAŽBA	KER. OBKLAD	SDK (DO VLHKA)	
9.07	ÚKLID	4,5	P2, KER. DLAŽBA	KER. OBKLAD	SDK (DO VLHKA)	
9.08	PŘEDSÍŇKA WC MUŽŮ	6,5	P2, KER. DLAŽBA	KER. OBKLAD	SDK (DO VLHKA)	
9.09	WC MUŽŮ	10,5	P2, KER. DLAŽBA	KER. OBKLAD	SDK (DO VLHKA)	
9.10a	ARCHIV	8,2	P1, KOBEREC	MALBA	SDK	
9.10b	SWITCH ROOM	6,2	P1, PVC	MALBA	SDK (PROTIPOŽ.)	
9.16a	RELAXAČNÍ ZÓNA + SCHODIŠTĚ	197,0	P1, KOBEREC SCHODIŠTĚ DUBOVÁ POZL	OBKLAD TR. PLECH, OBKLAD LAZOBEL, NÁTĚR	PODHLED KAZETOVÝ + BANDRASTRY, AKUSTICKÉ SÍTĚNÍ VÝŠTĚ	
9.16d	ZÁSTUPCI MÍSTNOSTI	14,4	P1, POLYURETAN. STĚRKA	OBKLAD FILC	SDK + FILC	
9.16e	ZÁSTUPCI MÍSTNOSTI	14,5	P1, POLYURETAN. STĚRKA	OBKLAD FILC	SDK + FILC	
9.17	ROZVADĚČ	3,5	P1, PVC	MALBA	MALBA	
9.23	CHODBA	18,4	P1, KOBEREC	MALBA	SDK	
9.24	WC INVALIDA	4,0	P2, KER. DLAŽBA	KER. OBKLAD	SDK (DO VLHKA)	
9.25	CHODBA	9,5	P1, KOBEREC	MALBA	SDK	
9.26	WC ŽENY	10,8	P2, KER. DLAŽBA	KER. OBKLAD	SDK (DO VLHKA)	
9.27	ÚKLID	4,5	P2, KER. DLAŽBA	KER. OBKLAD	SDK (DO VLHKA)	
9.28	PŘEDSÍŇKA WC MUŽŮ	5,6	P2, KER. DLAŽBA	KER. OBKLAD	SDK (DO VLHKA)	
9.29	WC MUŽŮ	9,2	P2, KER. DLAŽBA	KER. OBKLAD	SDK (DO VLHKA)	
9.36	ROZVADĚČ	2,7	PVC	MALBA	MALBA	
9.37	KANCELÁŘ	718,8	P1, KOBEREC	OBKLAD TR. PLECH, OBKLAD DUBOVÝ, NÁTĚR	PODHLED KAZETOVÝ + BANDRASTRY, SDK	
9.37–PR	KANCELÁŘ – TISK	1,0	P1, POLYURETAN. STĚRKA	OBKLAD FILC	SDK + FILC	
9.37–COF	KANCELÁŘ – CAFFE	1,0	P1, POLYURETAN. STĚRKA	OBKLAD FILC	SDK + FILC	
9.37q	TELEF. BOX	4,1	P1, POLYURETAN. STĚRKA	OBKLAD FILC	SDK + FILC	
9.37b	TELEF. BOX	4,1	P1, POLYURETAN. STĚRKA	OBKLAD FILC	SDK + FILC	
9.66	CHODBA	10,2	P1, KOBEREC	MALBA	SDK	
9.67	PŘEDSÍŇKA WC MUŽŮ	4,1	P2, KER. DLAŽBA	KER. OBKLAD	SDK (DO VLHKA)	
9.68	WC MUŽŮ	9,3	P2, KER. DLAŽBA	KER. OBKLAD	SDK (DO VLHKA)	
9.69	ÚKLID	4,4	P2, KER. DLAŽBA	KER. OBKLAD	SDK (DO VLHKA)	
9.70	WC ŽENY	9,4	P2, KER. DLAŽBA	KER. OBKLAD	SDK (DO VLHKA)	
9.71	WC INVALIDA	3,9	P2, KER. DLAŽBA	KER. OBKLAD	SDK (DO VLHKA)	
9.5A	SCHODIŠTĚ	30,6	P9, P10, P22, P25	MALBA	MALBA	CHUČ "C"
9.5B	SCHODIŠTĚ	27,9	P9, P10, P22, P25	MALBA	MALBA	CHUČ "B"
9.5D	SCHODIŠTĚ	28,5	P9, P10, P22, P25	MALBA	MALBA	CHUČ "D"
L1	VÝTAH					
L2	VÝTAH					
L3	VÝTAH					
L5	VÝTAH					
L6	VÝTAH					
L7	VÝTAH					
L8	VÝTAH					
L9	VÝTAH					
L10	VÝTAH					
W1	INSTALAČNÍ ŠACHTA					
W2	INSTALAČNÍ ŠACHTA					
W3	INSTALAČNÍ ŠACHTA					
W4	INSTALAČNÍ ŠACHTA					
W5	INSTALAČNÍ ŠACHTA					
W6	INSTALAČNÍ ŠACHTA					
W9	INSTALAČNÍ ŠACHTA					
W10	INSTALAČNÍ ŠACHTA					
W11	INSTALAČNÍ ŠACHTA					
W15	INSTALAČNÍ ŠACHTA					
W16	INSTALAČNÍ ŠACHTA					
W17	INSTALAČNÍ ŠACHTA					
U1	INSTALAČNÍ JÁDRO					
U2	INSTALAČNÍ JÁDRO					
U3	INSTALAČNÍ JÁDRO					
U4	INSTALAČNÍ JÁDRO					

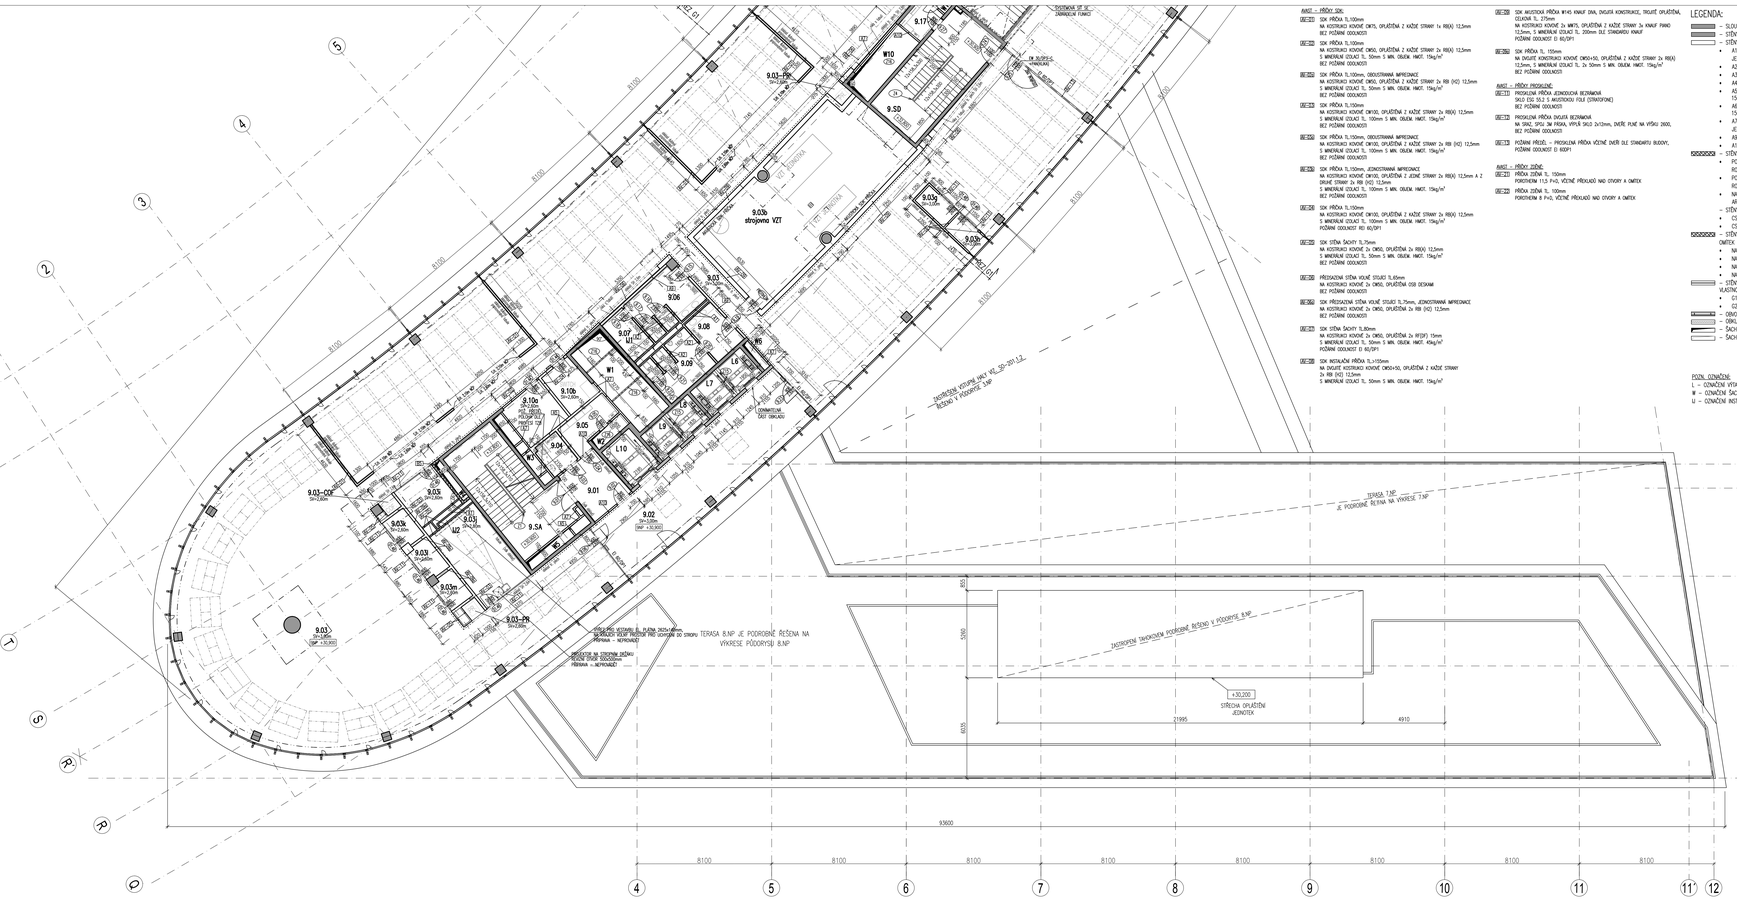

AVAST – PŘÍDOVY SDK

- DP-01 SDK PŘÍČKA TL.100mm
  NA KOSTRUKCI KOVOVÉ CW75, OPLÁŠTĚNA Z KAŽDÉ STRANY 1x RB(A) 12,5mm
  BEZ POŽÁRNÍ ODOLNOSTI
- DP-02 SDK PŘÍČKA TL.100mm
  NA KOSTRUKCI KOVOVÉ CW50, OPLÁŠTĚNA Z KAŽDÉ STRANY 2x RB(A) 12,5mm
  S MINERÁLNÍ IZOLACÍ TL. 50mm S MIN. OBJEM HMOT. 15kg/m³
  BEZ POŽÁRNÍ ODOLNOSTI
- DP-03 SDK PŘÍČKA TL.100mm, ODDUSTRANNÁ NIPREONCE
  NA KOSTRUKCI KOVOVÉ CW50, OPLÁŠTĚNA Z KAŽDÉ STRANY 2x RB (H2) 12,5mm
  S MINERÁLNÍ IZOLACÍ TL. 50mm S MIN. OBJEM HMOT. 15kg/m³
  BEZ POŽÁRNÍ ODOLNOSTI
- DP-04 SDK PŘÍČKA TL.150mm
  NA KOSTRUKCI KOVOVÉ CW100, OPLÁŠTĚNA Z KAŽDÉ STRANY 2x RB(A) 12,5mm
  S MINERÁLNÍ IZOLACÍ TL. 100mm S MIN. OBJEM HMOT. 15kg/m³
  BEZ POŽÁRNÍ ODOLNOSTI
- DP-05 SDK PŘÍČKA TL.150mm, ODDUSTRANNÁ NIPREONCE
  NA KOSTRUKCI KOVOVÉ CW100, OPLÁŠTĚNA Z KAŽDÉ STRANY 2x RB (H2) 12,5mm
  S MINERÁLNÍ IZOLACÍ TL. 100mm S MIN. OBJEM HMOT. 15kg/m³
  BEZ POŽÁRNÍ ODOLNOSTI
- DP-06 SDK PŘÍČKA TL.150mm, JEDNOSTRANNÁ NIPREONCE
  NA KOSTRUKCI KOVOVÉ CW100, OPLÁŠTĚNA Z JEDNÉ STRANY 2x RB(A) 12,5mm A Z DRUHÉ STRANY 2x RB (H2) 12,5mm
  S MINERÁLNÍ IZOLACÍ TL. 100mm S MIN. OBJEM HMOT. 15kg/m³
  BEZ POŽÁRNÍ ODOLNOSTI
- DP-08 SDK PŘÍČKA TL.150mm
  NA KOSTRUKCI KOVOVÉ CW100, OPLÁŠTĚNA Z KAŽDÉ STRANY 2x RB(A) 12,5mm
  S MINERÁLNÍ IZOLACÍ TL. 100mm S MIN. OBJEM HMOT. 15kg/m³
  POŽÁRNÍ ODOLNOST REI 60/DP1
- DP-09 SDK STĚNA ŠACHTY TL.75mm
  NA KOSTRUKCI KOVOVÉ Z2 CW50, OPLÁŠTĚNA 2x RB(A) 12,5mm
  S MINERÁLNÍ IZOLACÍ TL. 50mm S MIN. OBJEM HMOT. 15kg/m³
  BEZ POŽÁRNÍ ODOLNOSTI
- DP-10 PŘEDSTAVENÁ STĚNA VÝŠKÉ STOUPŮ TL.65mm
  NA KOSTRUKCI KOVOVÉ Z2 CW50, OPLÁŠTĚNA CSB DESKAMI
  BEZ POŽÁRNÍ ODOLNOSTI
- DP-10a SDK PŘEDSTAVENÁ STĚNA VÝŠKÉ STOUPŮ TL.75mm, JEDNOSTRANNÁ NIPREONCE
  NA KOSTRUKCI KOVOVÉ Z2 CW50, OPLÁŠTĚNA 2x RB (H2) 12,5mm
  BEZ POŽÁRNÍ ODOLNOSTI
- DP-11 SDK STĚNA ŠACHTY TL.80mm
  NA KOSTRUKCI KOVOVÉ Z2 CW50, OPLÁŠTĚNA 2x RF(DF) 15mm
  S MINERÁLNÍ IZOLACÍ TL. 50mm S MIN. OBJEM HMOT. 40kg/m³
  POŽÁRNÍ ODOLNOST EI 60/DP1
- DP-12 SDK INSTALAČNÍ PŘÍČKA TL.150mm
  NA DVOJITÉ KOSTRUKCI KOVOVÉ CW50+50, OPLÁŠTĚNA Z KAŽDÉ STRANY 2x RB (H2) 12,5mm
  S MINERÁLNÍ IZOLACÍ TL. 50mm S MIN. OBJEM HMOT. 15kg/m³
- DP-13 SDK MASTICKOU PŘÍČKA W145 KNAUF DWA, DVOJITÁ KONSTRUKCE, TRIJITÉ OPLÁŠTĚNÍ, CELKOVÁ TL. 275mm
  NA KOSTRUKCI KOVOVÉ Z4 W475, OPLÁŠTĚNA Z KAŽDÉ STRANY 2x KNAUF FIRNO 12,5mm, S MINERÁLNÍ IZOLACÍ TL. 200mm DLE STANDARDU KNAUF
  POŽÁRNÍ ODOLNOST EI 60/DP1
- DP-14 SDK PŘÍČKA TL. 155mm
  NA DVOJITÉ KONSTRUKCI KOVOVÉ CW50+50, OPLÁŠTĚNA Z KAŽDÉ STRANY 2x RB(A) 12,5mm, S MINERÁLNÍ IZOLACÍ TL. 2x 50mm S MIN. OBJEM HMOT. 15kg/m³
  BEZ POŽÁRNÍ ODOLNOSTI

AVAST – PŘÍDY PROSKLENÉ

- DP-17 PROSKLENÁ PŘÍČKA JEDNOZOUVÁ BEZRÁMOVÁ
  SKLO ESG 10LE 3 AKUSTICKOU FOLIÍ (STANDOFTANE)
  BEZ POŽÁRNÍ ODOLNOSTI
- DP-18 PROSKLENÁ PŘÍČKA DVOJITÁ BEZRÁMOVÁ
  NA SÍNĚ, SPOJ 3M PASKA, VÝPLŇ SKLO 2x12mm, DVEŘE PLNÉ NA VÝŠKU 2600,
  BEZ POŽÁRNÍ ODOLNOSTI
- DP-19 POŽÁRNÍ PŘÍDEL – PROSKLENÁ PŘÍČKA VČETNĚ DVEŘÍ DLE STANDARTU BUDOVY,
  POŽÁRNÍ ODOLNOST EI 60DP1

AVAST – PŘÍDY ZIDNÉ

- DP-20 PŘÍČKA ZIDNÁ TL. 110mm
  PORTOTHERM 11,5 P+D, VČETNĚ PŘEKLADŮ NAD OTVORY A OMÍTEK
- DP-20 PŘÍČKA ZIDNÁ TL. 100mm
  PORTOTHERM 9 P+D, VČETNĚ PŘEKLADŮ NAD OTVORY A OMÍTEK

POZN. OZNAČENÍ:
L – OZNAČÍM VÝTAHŮ
W – OZNAČÍM ŠACHET
U – OZNAČÍM INSTALAČNÍCH JÁDER

K – PRVKY KLEMPÍŘSKÉ
T – PRVKY TRUHLÁŘSKÉ
Z – PRVKY ZÁMEČNICKÉ

LEGENDA:

- SLOUPY ŽB (DLE 50–201.2)
- STĚNY ŽB (DLE 50–201.2)
- STĚNY SDK VČ. MIN. IZOLACE DLE POŽÁR. RESP. AKUST. POŽADAVKŮ
  - A1 – ŠACHTOVÁ STĚNA TL. 80 MM; 2x6 CW 50 VZÁJEMNĚ PROŠROUBOVANÉ; 2x15 RED JEDNOSTRANNĚ PO 60 DP1
  - A2 – STĚNA TL. 100 MM; 1xCW 75; 1xRB 12,5 OBOUSTRANNĚ
  - A3 – STĚNA TL.100MM; 1xCW 50; 2xRB 12,5 OBOUSTRANNĚ; PO 60 DP1
  - A4 – STĚNA TL. 125; 1xCW 75; 2xRB 12,5 OBOUSTRANNĚ; PO 60 DP1
  - A5 – STĚNA TL. 155 MM; 2xCW 50; 2xRF 12,5 OBOUSTRANNĚ; PO 90 DP1; VE VÝKRESU KOTOVÁNO 150 MM
  - A6 – STĚNA TL. 155 MM; 2xCW 50; 2xRB 12,5 OBOUSTRANNĚ; PO 60 DP1; VE VÝKRESU KOTOVÁNO 150 MM
  - A7 – ŠACHTOVÁ STĚNA TL. 95 MM; 2xR CW 50 VZÁJEMNĚ PROŠROUBOVANÉ; 3x15 RED JEDNOSTRANNĚ PO 90 DP1
  - A9 – STĚNA TL. 150 MM; 1xCW 100; 2xRB 12,5 OBOUSTRANNĚ; PO 60 DP1
  - A10 – STĚNA TL. 100 MM; 1xCW 50; 2xRF 12,5 OBOUSTRANNĚ; PO 90 DP1
- STĚNY SUTERÉNU ZIDNÉ Z BETONOVÝCH TVAROVEK VČETNĚ MALTY A MALBY (BÍLÁ)
  - PODZEMNÍ PODLAŽÍ–B1 – ZIDNÁ STĚNA TL. 150 MM, BETONOVÉ SKOŘEPOVITÉ TVÁRNICE (SKLADEBNÍ ROZMĚR 500x150x200mm) NA MKC; POŽADOVANÁ PO MIN. RD 90 DP1
  - PODZEMNÍ PODLAŽÍ–B2 – ZIDNÁ STĚNA TL. 200 MM, BETONOVÉ SKOŘEPOVITÉ TVÁRNICE (SKLADEBNÍ ROZMĚR 500x200x200mm) NA MKC; POŽADOVANÁ PO MIN. RD 90 DP1
  - NAOPRAŽÍ OTVORŮ VE STĚNÁCH B1 A B2 PROVEST ZE SYSTÉMOVÝCH VÉNCOVÝCH TVÁRNIC ARMOVANÝCH A PROBETONOVANÝCH DLE TECHNOLOGICKÉHO LISTU VÝROBCE
  - STĚNY Z BETONOVÝCH TVAROVEK VČ. BETONOVÉ ZÁLNKY, VÝZTUŽ
  - CS1 – STĚNA TL. 180 MM; BET. TVAROVKA 195 MM + JÁDROVÁ A VNĚJŠÍ OMÍTKA
  - CS2 – STĚNA TL. 200 MM; BET. TVAROVKA 190 MM + MALBA (BÍLÁ)
- STĚNY NADZEMNÍCH PODLAŽÍ ZIDNÉ Z KERAMICKÝCH TVAROVEK VČ. JÁDROVÝCH A VNĚJŠÍCH ŠTUKOVÝCH OMÍTEK DLE POŽÁR. RESP. AKUST. POŽADAVKŮ
  - NADZEMNÍ PODLAŽÍ–B5 – STĚNA TL. 150 MM, POROTHERM 11,5 P+D; PO D 120 DP1; NA M5
  - NADZEMNÍ PODLAŽÍ–B6 – STĚNA TL. 200 MM, POROTHERM 17,5 P+D; PO REI 120 DP1; NA M5
  - NADZEMNÍ PODLAŽÍ–B3 – STĚNA TL. 220 MM, POROTHERM 19 AKU P+D; PO REI 120 DP1; NA M5
  - NADZEMNÍ PODLAŽÍ–B4 – STĚNA TL. 300 MM, POROTHERM 300 P+D; NA M5
- STĚNY PROSKLENÉ, JEDNÁ SE O SYSTÉMOVÉ PŘÍČKY S POŽADAVKEM POŽÁRNÍM A ZVUKOIZOLAČNÍM VLASTNOSTMI
  - G1 – SYSTÉMOVÉ PROSKLENÉ PŘÍČKY S PO EI 60 DP1
  - G2 – SYSTÉMOVÉ PROSKLENÉ PŘÍČKY
- OBVODOVÝ PLÁŠŤ (PODROBNĚ ŘEŠENO V 50–201.1.2)
- OBKLAD DLE AK
- ŠACHTA V ŘEZU
- ŠACHTA NAD ROVINOU ŘEZU

±0,000=265,300 Bpv

STAVEBNÍK
IMMORENT Jiliská s.r.o.
BUDOVA KA CITADELA, CS 1/2/3, PŘÍBRAM, WWW.IMMORENT.CZ

HLAVNÍ PROJEKTANT
FABIONN, s.r.o.
Jiráskova 2, 186 00 Praha 8

ARCHITEKT
ATELIER ARCHITEKTURY
Ing.arch. Vladimír Krátký
Pulkrova 13
150 00 Příbram 5

GENERÁLNÍ DODAVATEL
STRABAG
na Míčánce 1962/32 130 00 Praha 3

PROJEKTANT PROFESE

STUPEŇ PD: DOKUMENTACE SKUTEČNÉHO PROVEDENÍ STAVBY

STAVBA:
ADMIN. CENTRUM PANKRÁC

OBJEKT:
SO 201 - BUDOVA ADMIN. CENTRA

ČÁST SOUPIS:
1.1 - STAVEBNĚ ARCHITEKTONICKÉ ŘEŠENÍ

NÁZEV VÝKRESU:
AVAST - PŮDORYS 9.NP - 8.PATRO

ZODP. PROJEKTANT:	ING. MAREK VÁRA	PARÉ:	
VYPRACOVAL:	ING. VÓJA VIŠŇOVÁ		
KONTROLOVAL:	ING. MAREK VÁRA	DATUM VYDÁNÍ:	
MĚŘÍTKO: 1:100	Č. ZAKÁZKY: 505/9-R01	01/2016	

SPOLUČ.	ČÁST	SEKVENČ.	ZÁŘ	PŘÍL.ČÁST	REV.
FAB	D	50-201	.1.1	16a	B