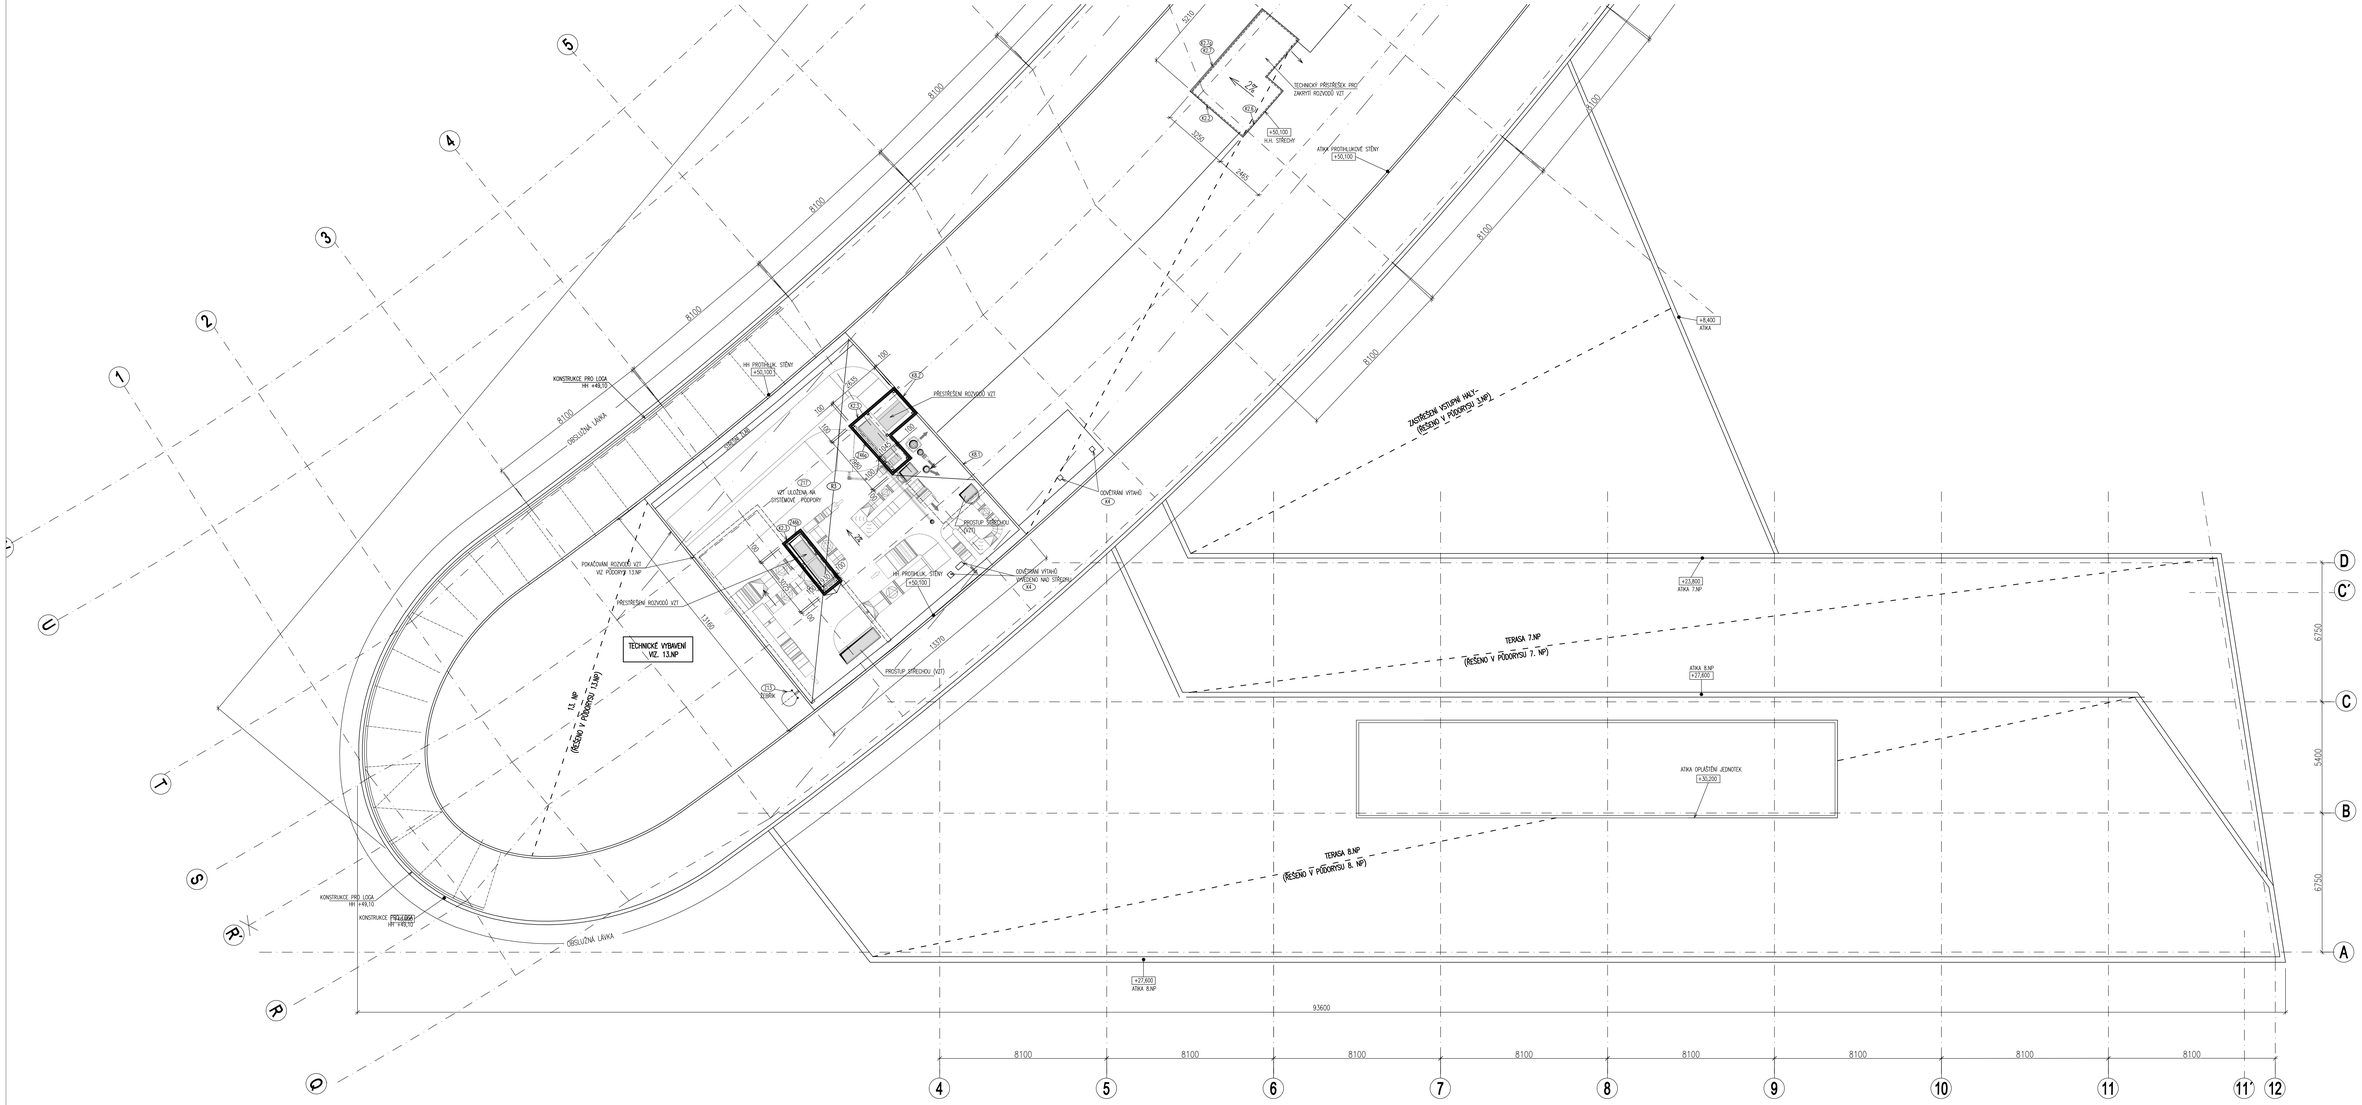

±0,000=265,300 Bpv

STAVEBNÍK

IMMORENT Jilská s.r.o.
Budějovická 1518/13A; CZ-140 00, Praha 4, www.immorent.cz

HLAVNÍ PROJEKTANT

FABIONN, s.r.o.
Jiráskova 2, 186 00 Praha 8

ARCHITEKT

ATELIER STACHÝ — Ing.arch. Vladimír Kolátor, Puškinovo 13, 160 00 PRAHA 6

GENERÁLNÍ DODAVATEL

STRABAG
Na Bělidle 198/21CZ-150 00 Praha 5

PROJEKTANT PROFESE

STUPEŇ PD: DOKUMENTACE SKUTEČNÉHO PROVEDENÍ STAVBY

STAVBA: ADMIN. CENTRUM PANKRÁC

SO/APS: SO 201 - BUDOVA ADMIN. CENTRA

ČÁST SO/APS: .1.1 - STAVEBNĚ ARCHITEKTONICKÉ ŘEŠENÍ

NÁZEV PŘÍLOHY: PŮDORYS STŘECHY

ZODP. PROJEKTANT:	ING. MAREK VÁVRA	FABE
VYPRACOVAL:	ING. VĚRA KROČOVÁ	
KONTROLOVAL:	ING. MAREK VÁVRA	DATUM: 07/2016
MĚŘÍTKO: 1:100	Č. ZAKÁZKY: 505/9-60	10/2015

SPOLEČ.	ČÁST	SO/OVOPS	ČÁST	PŘÍLOHA/ŘEV.
FABE	D	SO-201	.1.1	21a A