ŘEZ J - J´

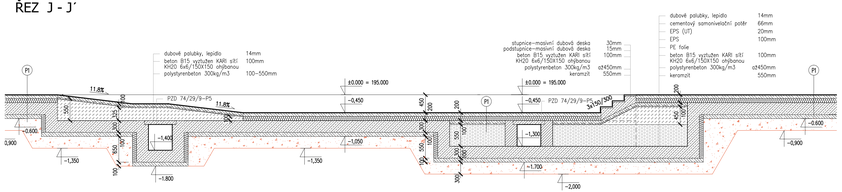

ŘEZ K - K´

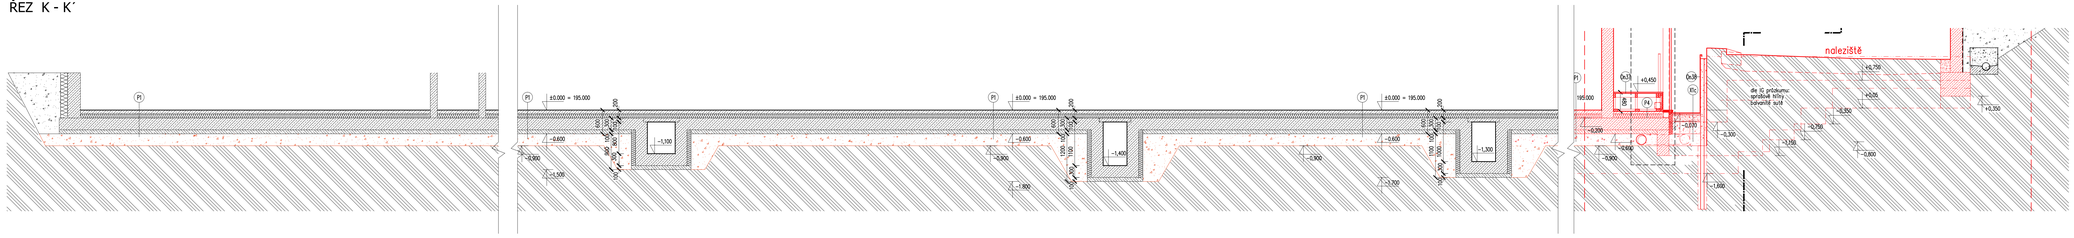

LEGENDA MATERIÁLŮ:

- železobetonové konstrukce
- železobetonové konstrukce-bílé
- prostý beton
- tepelná izolace
- pěstební substrát
- rostlý terén
- hutněný zásyp
- polystyrenbeton
- keramzit
- konstrukce s úpravou

POZNÁMKA:

Hutněné štěrkopískové násypy a podsypy musí být zhutněny na PROCTOR STANDARD 96%

Podrobné řešení konstrukcí - viz. stavebně konstrukční část.

±0,00= 195,00 m.n.m.

INVESTOR:	Regionální muzeum v Mikulově, příspěvková organizace Zámek 1, 692 15 Mikulov
OBJEDNATEL:	OHL ŽS, a.s. Burešova 938/17, 602 00 Brno, Veveří
AKCE :	ARCHEOLOGICKÝ PARK PAVLOV
STUPEŇ :	DOKUMENTACE SKUTEČNÉHO PROVEDENÍ STAVBY — DATUM : 02/2016
PROJEKT :	ARCHITEKTONICKÁ KANCELÁŘ Ing. arch. RADKO KVĚT — Tel./fax. : 542 214 168, e-mail: atelier@kvetarch.cz, Atelier: Opletalova 6, 602 00 Brno

ZPRACOVATEL ČÁSTI: ARCHITEKTONICKÁ KANCELÁŘ Ing. arch. RADKO KVĚT, Atelier: Opletalova 6, 602 00 Brno, Tel./fax. : 542 214 168, e-mail: atelier@kvetarch.cz, web: www.kvetarch.cz, IČO: 13674465	ZODPOVĚTNÝ PROJEKTANT : Ing. arch. RADKO KVĚT VYPRACOVAL : Ing. arch. JIŘÍ MAREVČ	PARE
OBJEKT :	SO 01 - OBJEKT MUZEA	
ČÁST:	ARCHITEKTONICKO - STAVEBNÍ ČÁST	
VÝKRES : ŘEZ J - J´, K - K´	MĚŘÍTKO : 1:50	ČÍSLO VÝKRESU : 14

ŘEZ J - J´

ŘEZ K - K´

LEGENDA MATERIÁLŮ:

POZNÁMKA:

Hutněné štěrkopískové násypy a podsypy musí být zhutněny na PROCTOR STANDARD 96%

Podrobné řešení konstrukcí - viz. stavebně konstrukční část.

±0,00= 195,00 m.n.m.