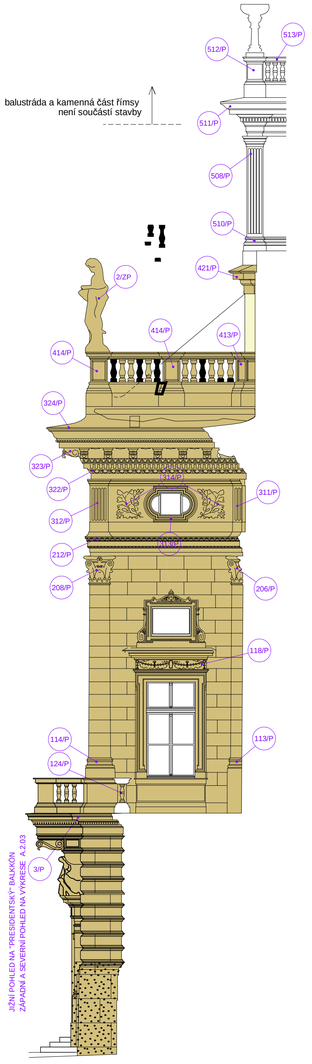

POHLED "1" - JIŽNÍ

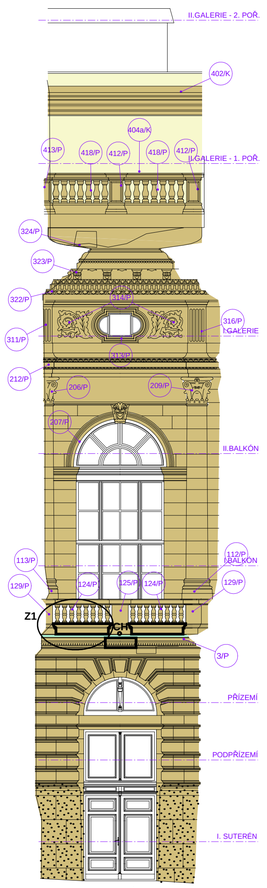

POHLED "2" - ZÁPADNÍ

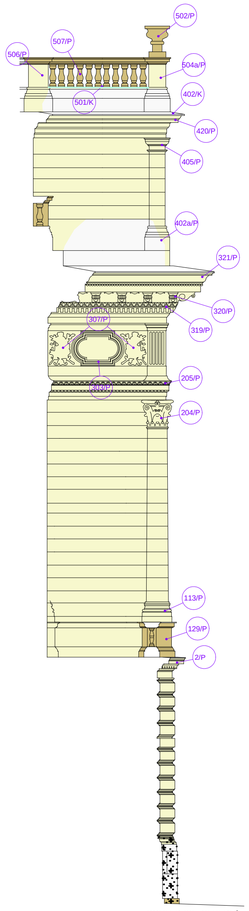

POHLED "3" - SEVERNÍ

POHLED "1" - ZÁPADNÍ

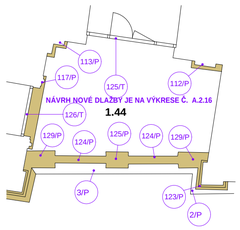

PŮDORYS
I. BALKÓN

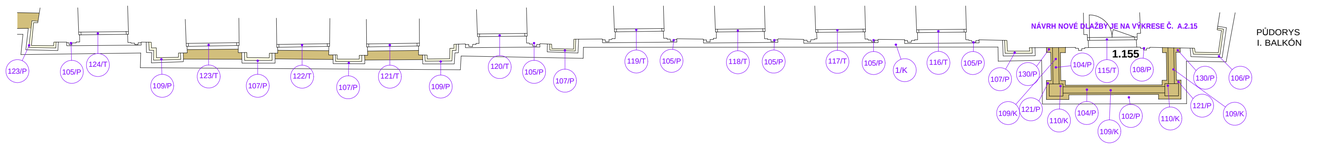

PŮDORYS
I. BALKÓN

LEGENDA :

značení platí pouze pro plochy mezi prvky
řešení prvků viz invetnarizace prvků

- omítky - vyspravení a tvarové retuše, lazurní malba imitující pískovec
- kámen - čištění mechanicky abrazí, lokální plastické a barevné retuše
- omítka odstraněna na soudržný podklad a znovu doplněna do původního tvaru a lazurní malba imitující pískovec
- antigrafity natěr
- trhliny v kamenném zdivu (injektáž a tmelení)
- odsolení vápennou omítkou
- nové oplechování z měděného plechu
- Z? statické zásahy (viz samostatná část pr.) "sešívání"
- tmelení trhlin
- stávající kamenná plomba (filuňk)
- nová kamenná plomba (filuňk)
- nová kamenná plomba (filuňk)
- CH nový přepad (chrlič) terasy

LEGENDA VÝMĚN KUŽELEK:

- výměna celé kuželky
- výměna horní poloviny kuželky
- výměna dolní poloviny kuželky
- výměna patky kuželky
- výměna hlavice kuželky
- lepení a kotvení kuželky

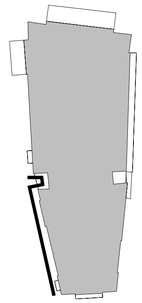

VED. PROJEKTANT : ING. VÍTEK TICHÝ	ZHOTOVITEL STAVBY : OHL ŽS, Burešova 938/17, CZ-60200 Brno, Veveří, IČ: 463 42 796	PROJEKTANT : ING. ARCH. ZDENĚK PŘIBYL	VYPRACOVAL : ING. ARCH. ZDENĚK PŘIBYL	OMNIA projekt s.r.o. Vídeňská 127, 619 00 Brno – projekční a inženýrská kancelář

INVESTOR: Národní divadlo, Ostrovní 1, 112 30 Praha 1, IČ : 000 23 337

GENERÁLNÍ OPRAVA FASÁD HISTORICKÉ BUDOVY NÁRODNÍHO DIVADLA
4. etapa

pohled západní část 2

PROJEKČNÍ STUPEŇ : **dokum. skutečného provedení stavby**		ČÍSLO PARÉ :
DATUM : 11/2015		
SPECIALIZACE : STAVEBNÍ ČÁST		
Č. ZAKÁZKY : PI/6-13		
MĚŘÍTKO : **1:100**	ČÍSLO VÝKRESU : **C 02**	