ZÁMEK - PŮDORYS 1.NP

M 1:50

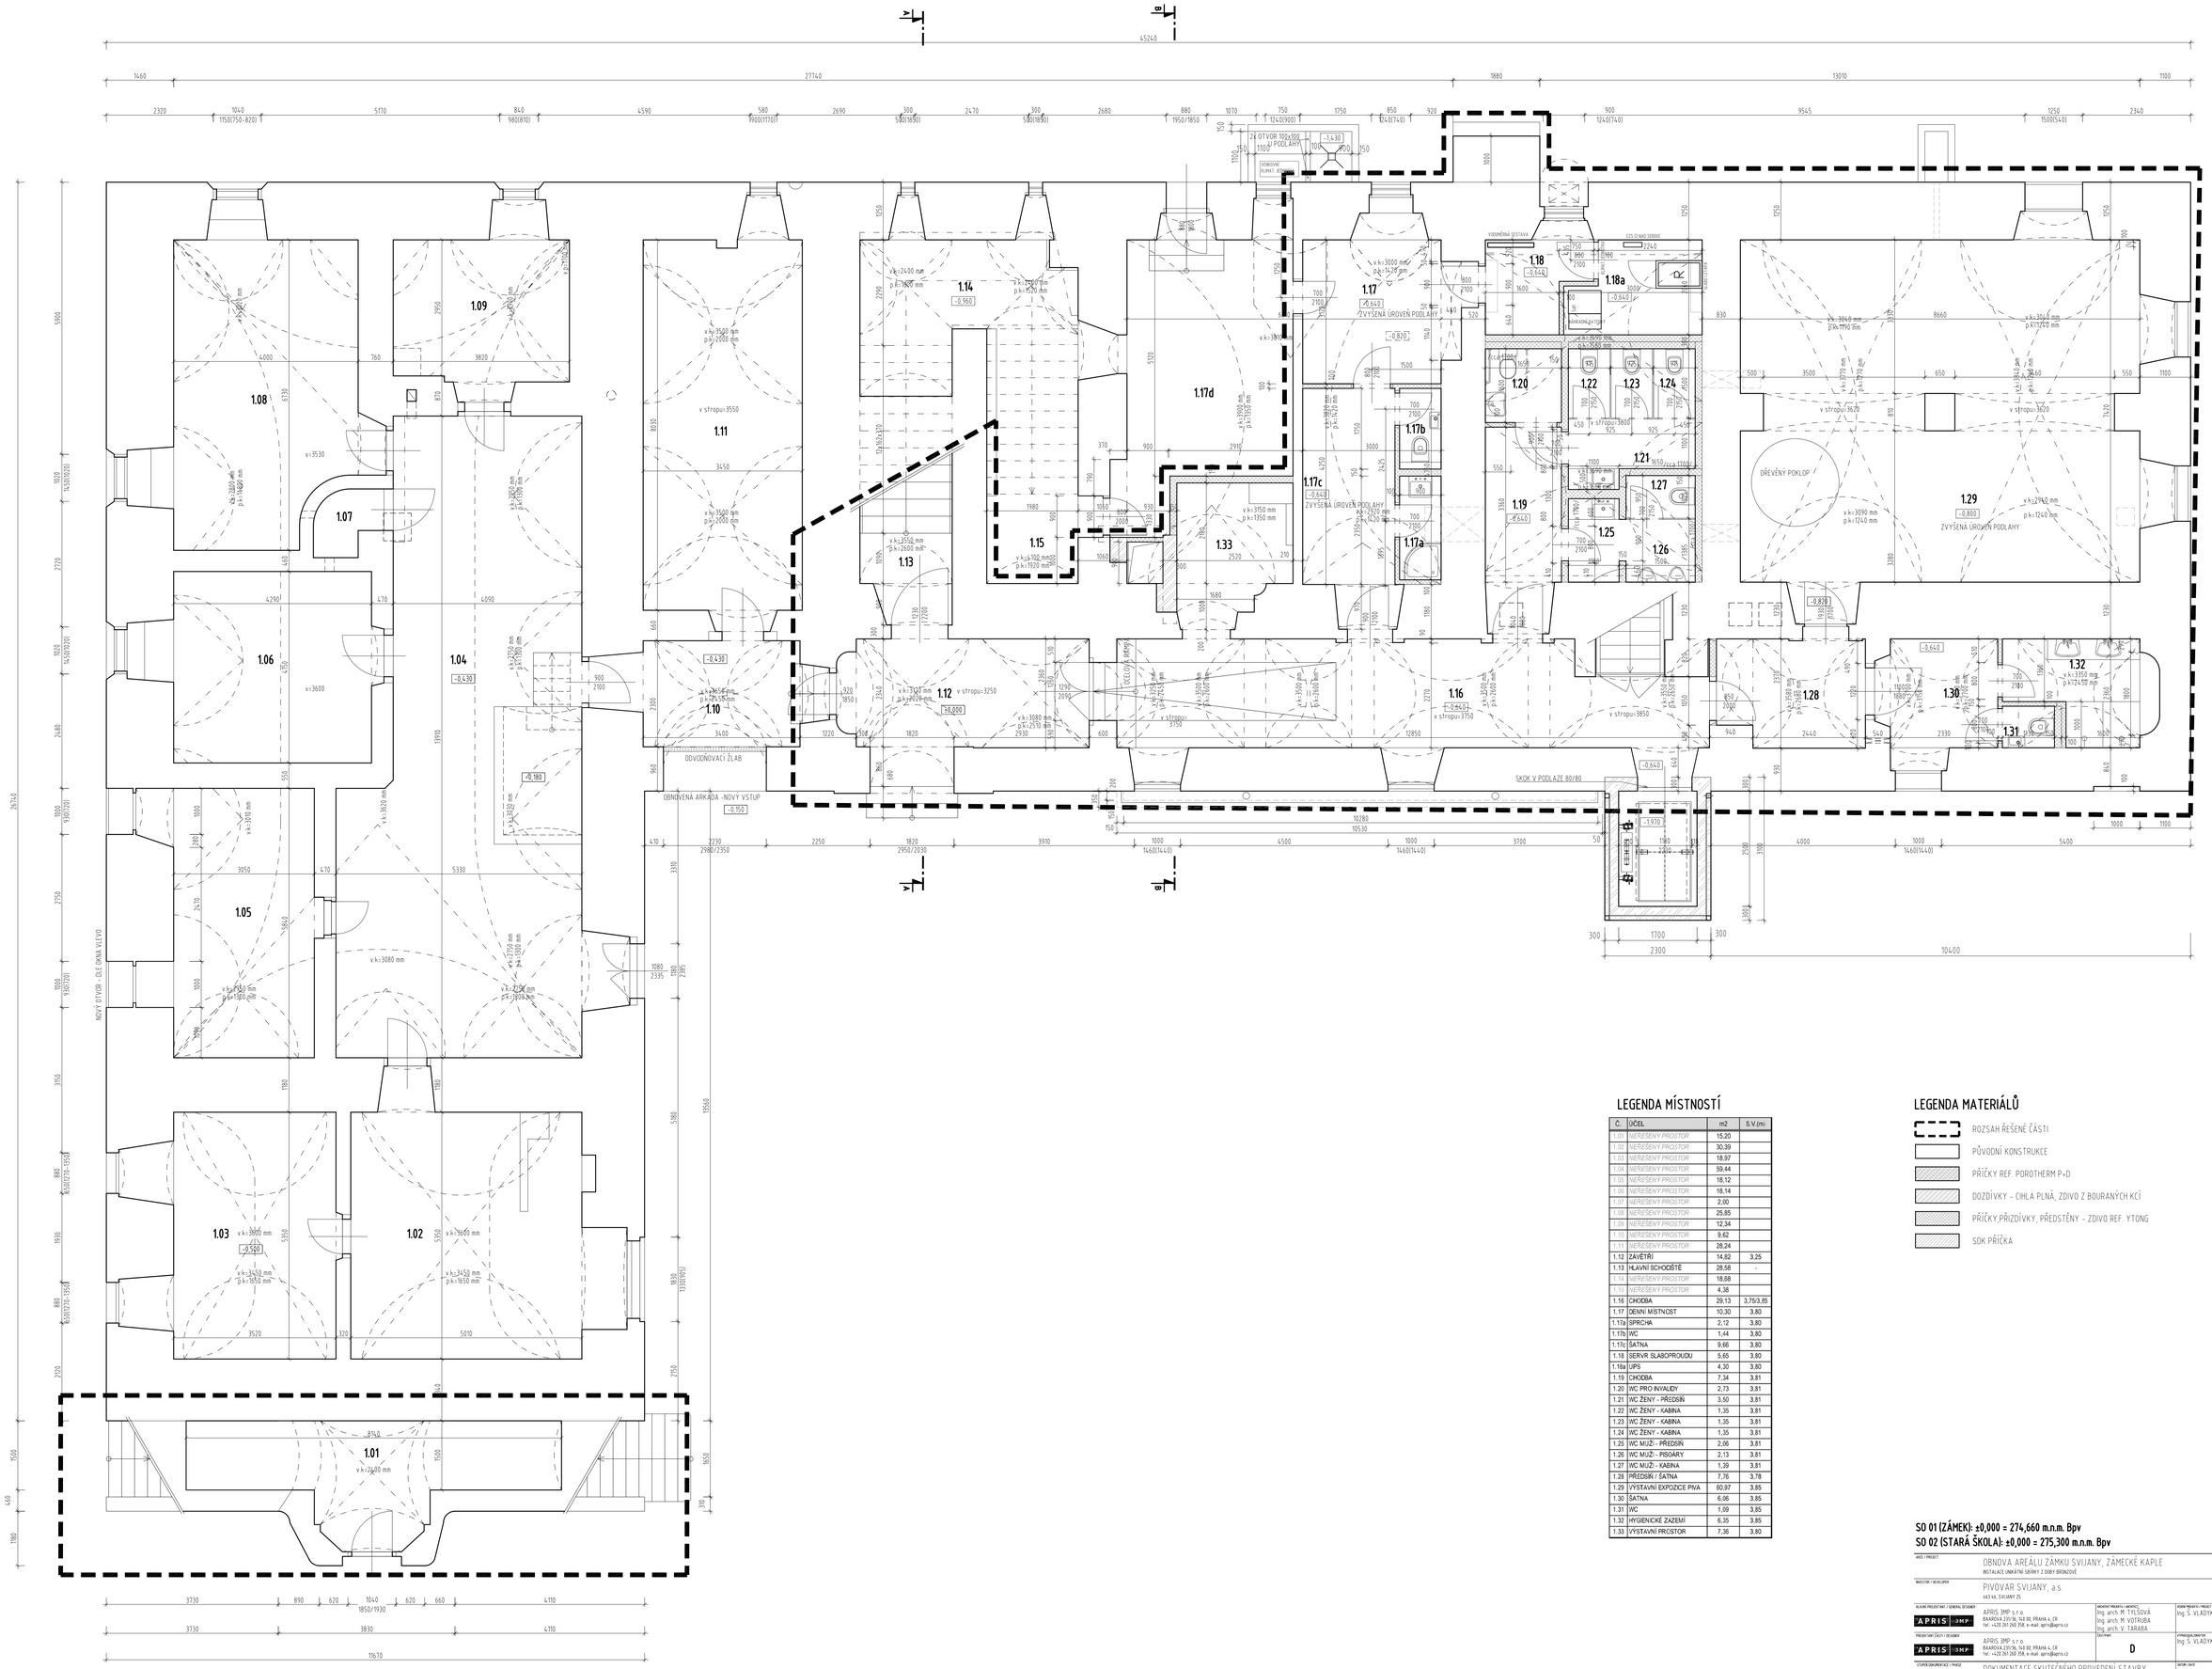

LEGENDA MÍSTNOSTÍ

Č.	ÚČEL	m2	S.V.(m)
1.01	NEŘEŠENÝ PROSTOR	15,20	
1.02	NEŘEŠENÝ PROSTOR	30,39	
1.03	NEŘEŠENÝ PROSTOR	18,97	
1.04	NEŘEŠENÝ PROSTOR	59,44	
1.05	NEŘEŠENÝ PROSTOR	18,12	
1.06	NEŘEŠENÝ PROSTOR	18,14	
1.07	NEŘEŠENÝ PROSTOR	2,00	
1.08	NEŘEŠENÝ PROSTOR	25,85	
1.09	NEŘEŠENÝ PROSTOR	12,34	
1.10	NEŘEŠENÝ PROSTOR	9,62	
1.11	NEŘEŠENÝ PROSTOR	28,24	
1.12	ZÁVĚTŘÍ	14,82	3,25
1.13	HLAVNÍ SCHODIŠTĚ	28,58	-
1.14	NEŘEŠENÝ PROSTOR	18,68	
1.15	NEŘEŠENÝ PROSTOR	4,38	
1.16	CHODBA	29,13	3,75/3,85
1.17	DENNÍ MÍSTNOST	10,30	3,80
1.17a	SPRCHA	2,12	3,80
1.17b	WC	1,44	3,80
1.17c	ŠATNA	9,66	3,80
1.18	SERVÝR SLABOPROUDU	5,65	3,80
1.18a	UPS	4,30	3,80
1.19	CHODBA	7,34	3,81
1.20	WC PRO INVALIDY	2,73	3,81
1.21	WC ŽENY - PŘEDSÍŇ	3,50	3,81
1.22	WC ŽENY - KABINA	1,35	3,81
1.23	WC ŽENY - KABINA	1,35	3,81
1.24	WC ŽENY - KABINA	1,35	3,81
1.25	WC MUŽI - PŘEDSÍŇ	2,06	3,81
1.26	WC MUŽI - PISOÁRY	2,13	3,81
1.27	WC MUŽI - KABINA	1,39	3,81
1.28	PŘEDSÍŇ / ŠATNA	7,76	3,78
1.29	VÝSTAVNÍ EXPOZICE PIVA	60,97	3,85
1.30	ŠATNA	6,06	3,85
1.31	WC	1,09	3,85
1.32	HYGIENICKÉ ZAZEMÍ	6,35	3,85
1.33	VÝSTAVNÍ PROSTOR	7,36	3,80

LEGENDA MATERIÁLŮ

- ROZSAH ŘEŠENÉ ČÁSTI
- PŮVODNÍ KONSTRUKCE
- PŘÍČKY REF. POROTHERM P+D
- DOZDÍVKY - CIHLA PLNÁ, ZDIVO Z BOURANÝCH KCÍ
- PŘÍČKY,PŘIZDÍVKY, PŘEDSTĚNY - ZDIVO REF. YTONG
- SDK PŘÍČKA

SO 01 (ZÁMEK): ±0,000 = 274,660 m.n.m. Bpv
SO 02 (STARÁ ŠKOLA): ±0,000 = 275,300 m.n.m. Bpv

AKCE / PROJECT	OBNOVA AREÁLU ZÁMKU SVIJANY, ZÁMECKÉ KAPLE INSTALACE UNIKÁTNÍ SÍŘINY Z DOBY BRONZOVÉ
INVESTOR / ZEVELOPER	PIVOVAR SVIJANY, a.s. 443 46, SVIJANY 25
HLAVNÍ PROJEKTANT / GENERAL DESIGNER	APRIS 3MP s.r.o. BAAROVÁ 231/36, 140 00, PRAHA 4, CR tel.: +420 261 060 358, e-mail: apris@apris.cz
PROJEKTANT ČÁSTI / DESIGNER	APRIS 3MP s.r.o. BAAROVÁ 231/36, 140 00, PRAHA 4, CR tel.: +420 261 060 358, e-mail: apris@apris.cz
STUPEŇ DOKUMENTACE / PHASE	DOKUMENTACE SKUTEČNÉHO PROVEDENÍ STAVBY
NÁZEV PŘÍLOHY / TITLE	ZÁMEK - PŮDORYS 1.NP
VEDOUCÍ PROJEKTU / PROJECT LEADER	Ing. arch. M. TYLŠOVÁ Ing. arch. M. VOTRUBA Ing. arch. V. TARABA
VEDOUCÍ PROJEKTU / PROJECT LEADER	Ing. Š. VLADYKOVÁ
STUPEŇ / PHASE	D
KONTROLA / CHECK	Ing. Š. VLADYKOVÁ
KONTROLA / CHECK	Ing. arch. M. TYLŠOVÁ
DATUM / DATE	02/2016
ČÍSLO ZAKÁZKY / JOB NUMBER	201006
POČET KOPIÍ / FORMÁT	15xA4
MĚŘÍTKO / SCALE	1:50
AUTORIZAČNÍ RAZÍTKO / REGISTRATION STAMP	
ČÁSTI / PART	
PŘÍLOHY / DRAWING NUMBER	02

