STARÁ ŠKOLA - PŮDORYS 1.NP

M 1:50

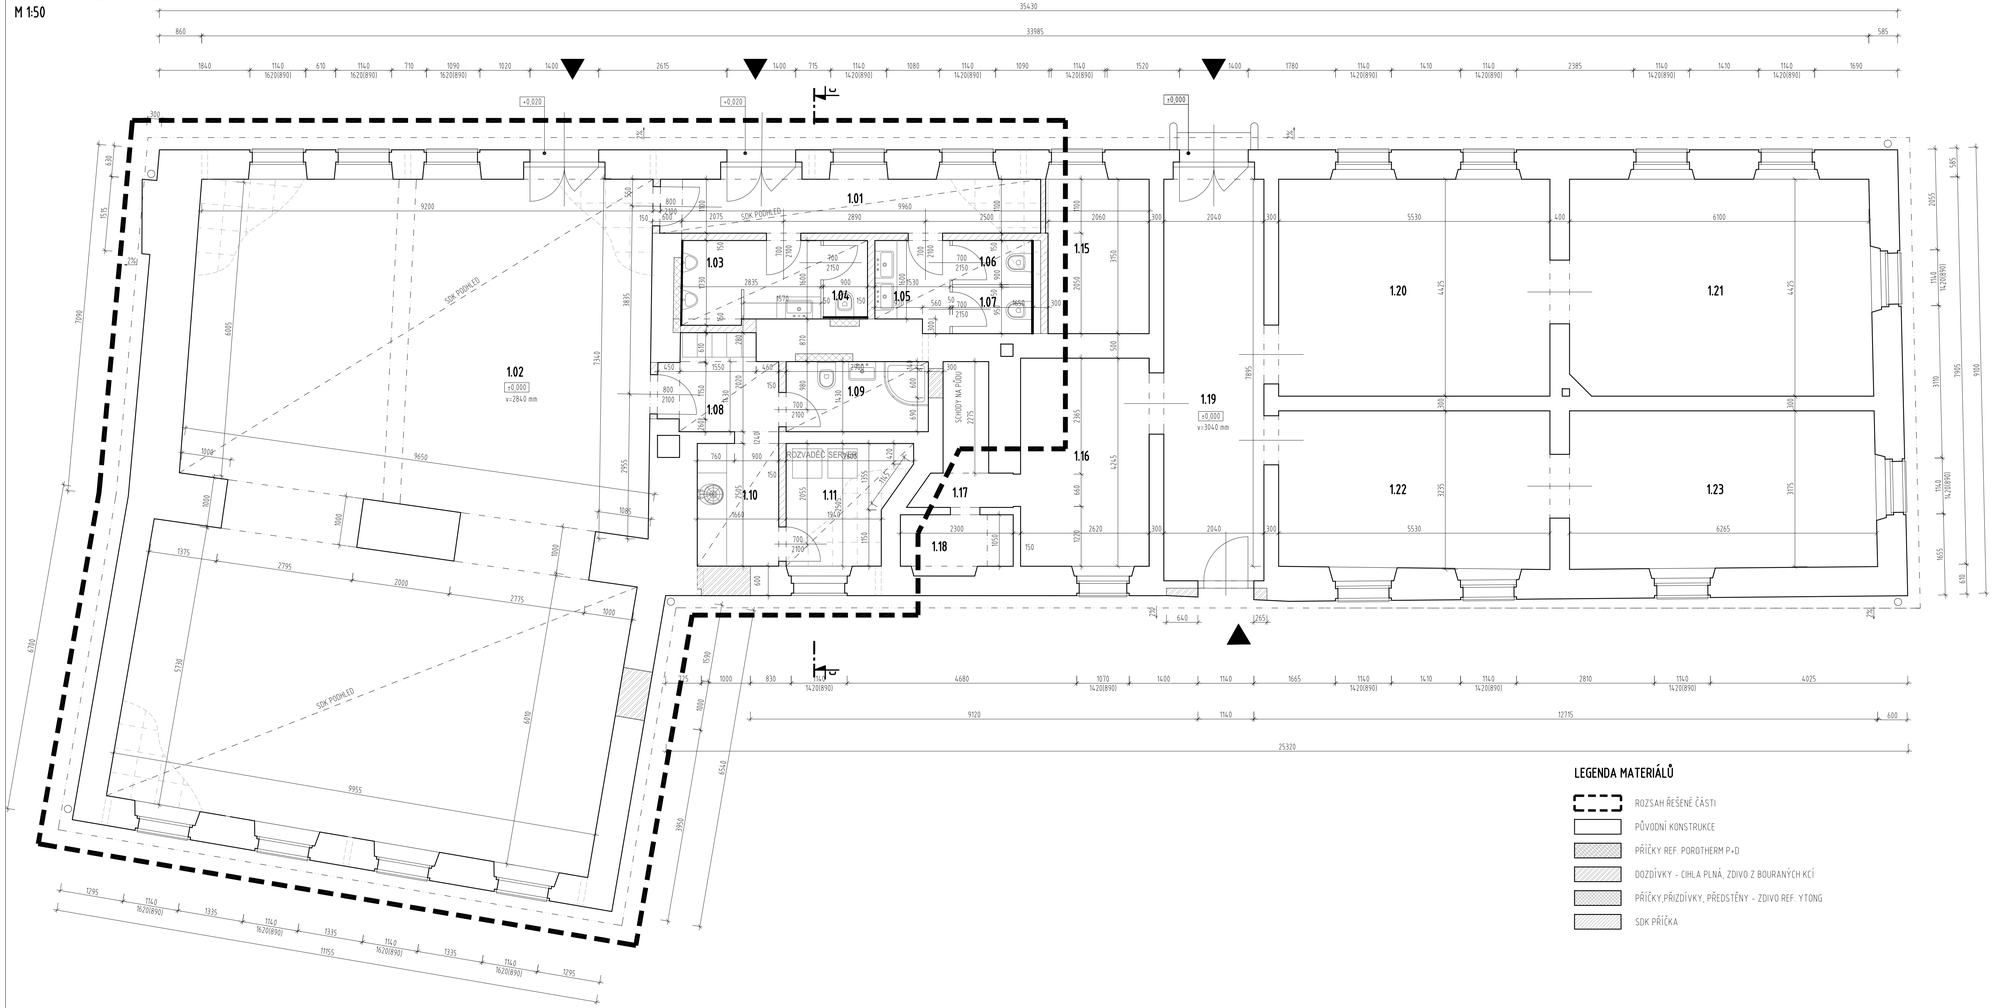

LEGENDA MÍSTNOSTÍ

Č.	ÚČEL	m2	S.V.(m)
1.01	ZÁDVEŘÍ	9,12	2,84
1.02	VÝSTAVNÍ PROSTOR	126,60	2,84
1.03	UMÝVÁRNA S WC M	4,67	2,5
1.04	WC MUŽI	1,44	2,5
1.05	UMÝVÁRNA Ž	2,61	2,5
1.06	WC ŽENY	1,48	2,5
1.07	WC ŽENY	1,56	2,5
1.08	ŠATNA ZAM.	4,32	2,5
1.09	SPRCHA +WC ZAM.	4,14	2,5
1.10	TECH. MÍSTNOST	4,15	2,84
1.11	TECH. MÍSTNOST	5,44	2,84
1.12	_		
1.13	_		
1.14	_		
1.15	NEŘEŠENÝ PROSTOR		
1.16	NEŘEŠENÝ PROSTOR		
1.17	NEŘEŠENÝ PROSTOR		
1.18	NEŘEŠENÝ PROSTOR		
1.19	NEŘEŠENÝ PROSTOR		
1.20	NEŘEŠENÝ PROSTOR		
1.21	NEŘEŠENÝ PROSTOR		
1.22	NEŘEŠENÝ PROSTOR		
1.23	NEŘEŠENÝ PROSTOR		

LEGENDA MATERIÁLŮ

- ROZSAH ŘEŠENÉ ČÁSTI
- PŮVODNÍ KONSTRUKCE
- PŘÍČKY REF. POROTHERM P+D
- DOZDÍVKY - CIHLA PLNÁ, ZDIVO Z BOURANÝCH KCÍ
- PŘÍČKY,PŘIZDÍVKY, PŘEDSTĚNY - ZDIVO REF. YTONG
- SDK PŘÍČKA

SO 01 (ZÁMEK): ±0,000 = 274,660 m.n.m. Bpv

SO 02 (STARÁ ŠKOLA): ±0,000 = 275,300 m.n.m. Bpv

AKCE / PROJEKT	OBNOVA AREÁLU ZÁMKU SVIJANY, ZÁMECKÉ KAPLE INSTALACE UNIKÁTNÍ SBÍRKY Z DOBY BRONZOVÉ
INVESTOR / DEVELOPER	PIVOVAR SVIJANY, a.s. 463 46, SVIJANY 25
HLAVNÍ PROJEKTANT / GENERAL DESIGNER	APRIS 3MP s.r.o. BAAROVA 239/36, 148 00, PRAHA 4, CR tel.: +420 261 260 358, e-mail: apris@apris.cz
PROJEKTANT ČÁSTI / DESIGNER	APRIS 3MP s.r.o. BAAROVA 239/36, 148 00, PRAHA 4, CR tel.: +420 261 260 358, e-mail: apris@apris.cz
STUPEŇ DOKUMENTACE / PHASE	DOKUMENTACE SKUTEČNÉHO PROVEDENÍ STAVBY
NÁZEV PŘÍSLUHY/TITLE	STARÁ ŠKOLA - PŮDORYS 1.NP

ARCHITEKT PROJEKTU / ARCHITECT	Ing. arch. M. TYLŠOVÁ Ing. arch. M. VOTRUBA Ing. arch. V. TARABA
VEDOUCÍ PROJEKTU / PROJECT LEADER	Ing. S. VLADYKOVÁ
ZÁSTAVBA / DIMENSIONS	Ing. S. VLADYKOVÁ
ZAPOJENÍ / DISCIPLINE	D
DATUM / DATE	02/2016
ČÍSLO ZAKÁZKY / JOB NUMBER	2013060
POČET KOMPLÉTŮ / FORMAT	10xA4
MĚŘÍTKO / SCALE	1:50
AUTORIZAČNÍ ŘÍDITEL / REGISTRATION STAMP	
KONTROLA ACHIEV	Ing. arch. M. TYLŠOVÁ
CHAPA / COPY	
Č. PŘÍLOHY / DRAWING NUMBER	12

NA TUTO DOKUMENTACI SE VZTAHUJE AUTORSKÁ PRÁVA, NEBO JINÁ ZNEJDUJÍCÍ PRÁVA A JAKÉ OBMEZENÍ REPRODUKCE BEZ KONTAKTU S VYSOKOU AUTORIZOVANOU OSOBOU Z PRÁVNÍCH KANCELÁŘE APRIS 3MP s.r.o., LIC APRIS 3MP 2015.