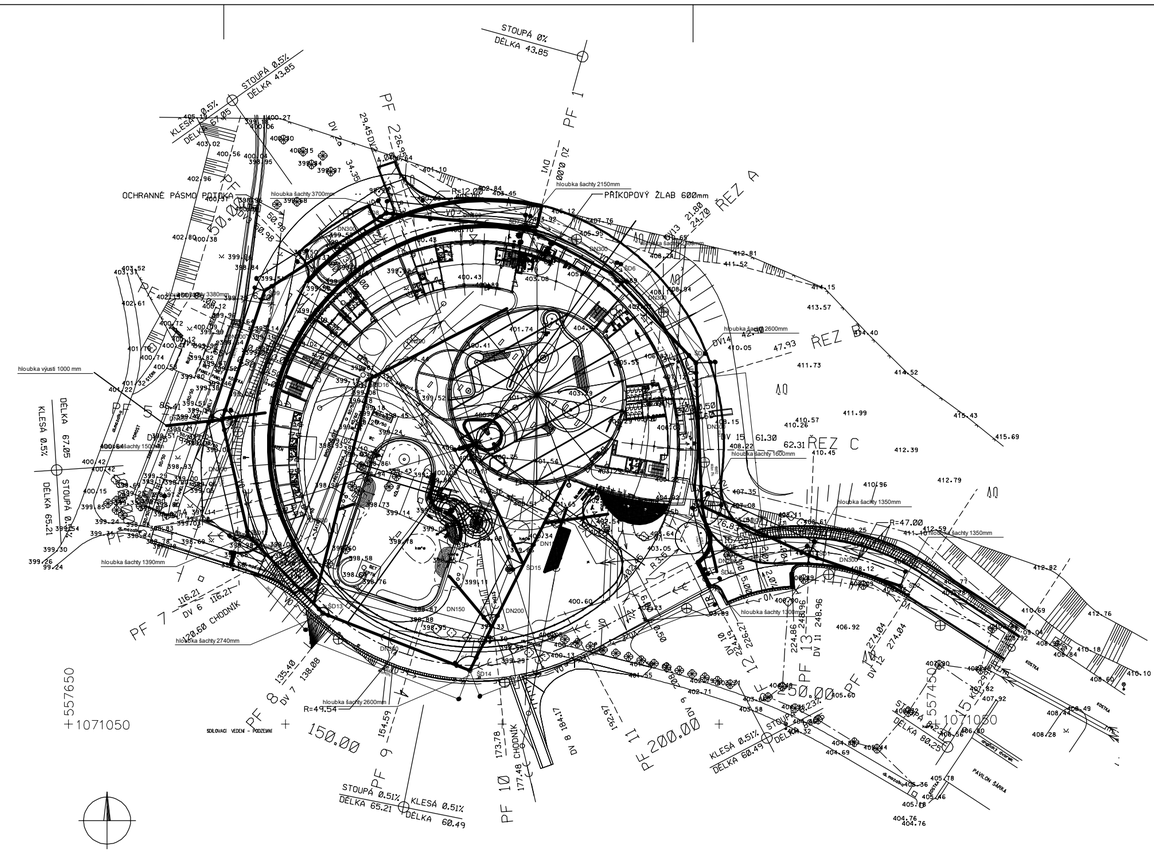

±0,000 = 402,70 m n. m. Bpv

SECCO

atelier SECCO, s.r.o.

Skandinávská 15a/144
155 00 Praha 5
Czech Republic

T: +420 235 315 574
E: secco@ateliersecco.cz
W: www.ateliersecco.cz

DOKUMENTACE SKUTEČNÉHO PROVEDENÍ

Akce

Novostavba termálního bazénu
Therme park
Lázně Velké Losiny

Investor

Lázně Velké Losiny, s.r.o.
Lazeňská 323
788 15,Velké Losiny

Výkres | Číslo

SITUACE | 02

Číslo zakázky | Měřítko | Soubor

023_12
12-3638-085 | 1:1000 | SO01_F11np01.dwg

Vypracoval

Ing. arch Michal Sedlář

HIP

Ing. arch Michal Sedlář

Část

SO 01 - Termální bazén
F 1.1 Architektonická a stavebně technické řešení

Kreslil	Rev.	Datum	Popis	Schválil
			24.01.2014	