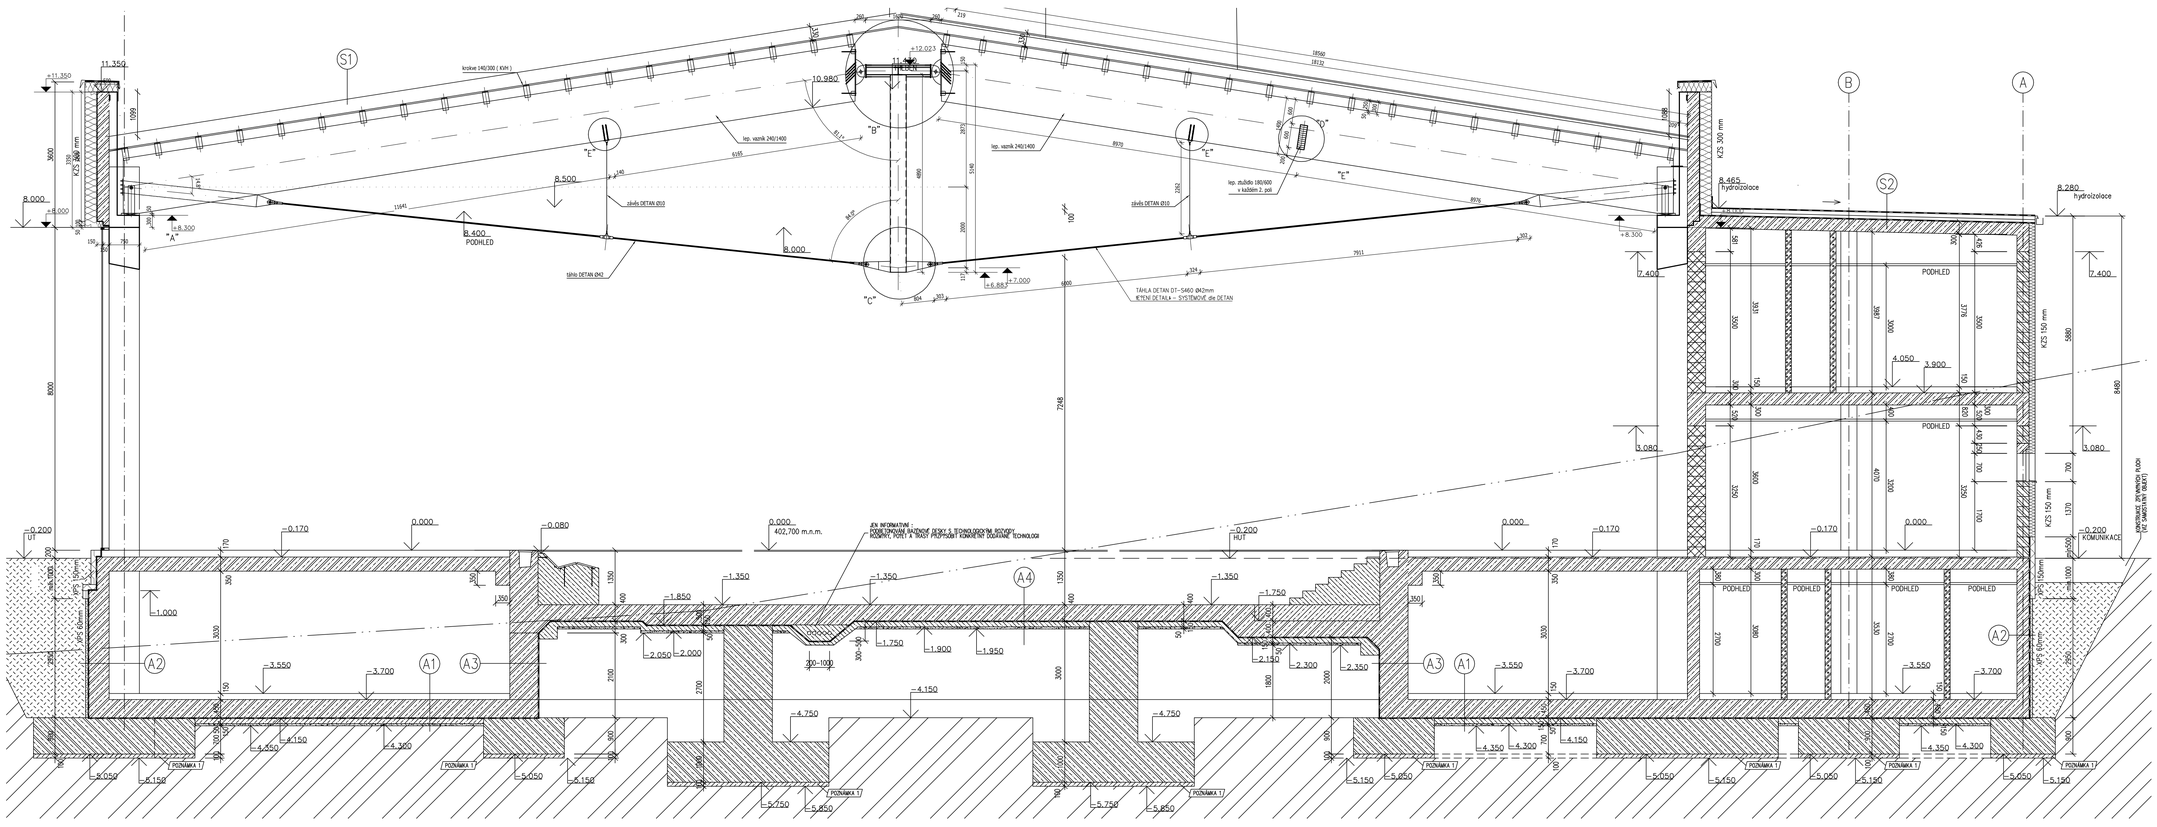
LEGENDA HMOT
KONTAKTNÍ ZATEPLOVACÍ SYSTÉM ETICS (KZS) Z MINERÁLNÍCH DESEK, VČETNĚ NAPOJENÍ NA OSTATNÍ KONSTRUKCE - TL. DLE PROJEKTU 150 (300) mm
NOSNÁ ZDIVO Z TEPELNĚ IZOLAČNÍCH KERAMICKÉ ZDICÍ BLOKY NA TENKOSTĚNNÝ LEPIDLO TMEL TL. 300 mm
ZDIVO SYSTÉMOVÉ KERAMICKÉ ZDICÍ BLOKY NA TENKOSTĚNNÝ LEPIDLO TMEL TL. 450 mm
DĚLICÍ PŘÍČKY, SYSTÉMOVÉ KERAMICKÉ ZDICÍ TVAROVKY NA SYSTÉMOVÝ LEPICÍ TMEL TL. PŘÍČKY DLE PROJEKTU
TEPELNÁ IZOLACE Z EXTRUDOVANÉHO POLYSTYRENU TL.150 (60) mm (SOKLY, PODZEMNÍ ČÁSTI)
ŽELEZOBETONOVÉ KONSTRUKCE – TŘÍDY BETONU, STUPNĚ VLIVU PROSTŘEDÍ A ARMOVÁNÍ VIZ STATIKA
KONSTRUKCE Z PROSTÉHO – TŘÍDY BETONU, STUPNĚ VLIVU PROSTŘEDÍ VIZ STATIKA
HUTNĚNÝ NÁSYP ZE ŠTĚRKOPÍSKU NA HODNOTU Id = 0,9 PO VRSTVÁCH max. 300 mm
ŠTĚRKOPÍSKOVÍ VYROVNÁVACÍ PODSYP
HUTNĚNÝ NÁSYP ZE ZEMNÝ HUTNĚNÝ PO VRSTVÁCH MAX.300 mm
ROSTLÝ TERÉN
POZNÁMKA
POZNÁMKA 1
SPODNÍ HRANA PODBETONOVÉ PATKY/PÁSU BUDE PROVEDENA MIN. NA ÚROVEŇ POSTUPENÉTE ZEMNÝ DA (MPS IT. I/II ZÁKROČÍ VÝŠ. V MINIMÁLNÍ VÝPCE 100 mm (VIZ VÝKRES ZÁKLADŮ)
SKLADBY KONSTRUKCÍ VIZ ŘEZ E-E
±0,000 = 402,70 m n. m. Bpv
SECCO
Atelier SECCO, s.r.o.
Skandinávská 15a/144
155 00 Praha 5
Czech Republic
T: +420 235 315 574
E: secco@atelier secco.cz
W: www.atelier secco.cz
DOKUMENTACE SKUTEČNÉHO PROVEDENÍ
Akce
Novostavba termálního bazénu
Therme park
Lázně Velké Losiny
Investor
Lázně Velké Losiny, s.r.o.
Lázeňská 323
788 15,Velké Losiny
Výkres
ŘEZ A-A'
Číslo
D7.1
Číslo zakázky
032_12
12-3638-085
Měřítko
1:50
Soubor
SO01_F11rezAA_0.dwg
Vypracoval
Ing. Rostislav Omelka
HIP
Ing. arch Michal Sedlář
Část
SO 01 - Termální bazén
F 1.1 Architektonické a stavebně technické řešení
Kreslil
Rev.
Datum
Popis
Schválil