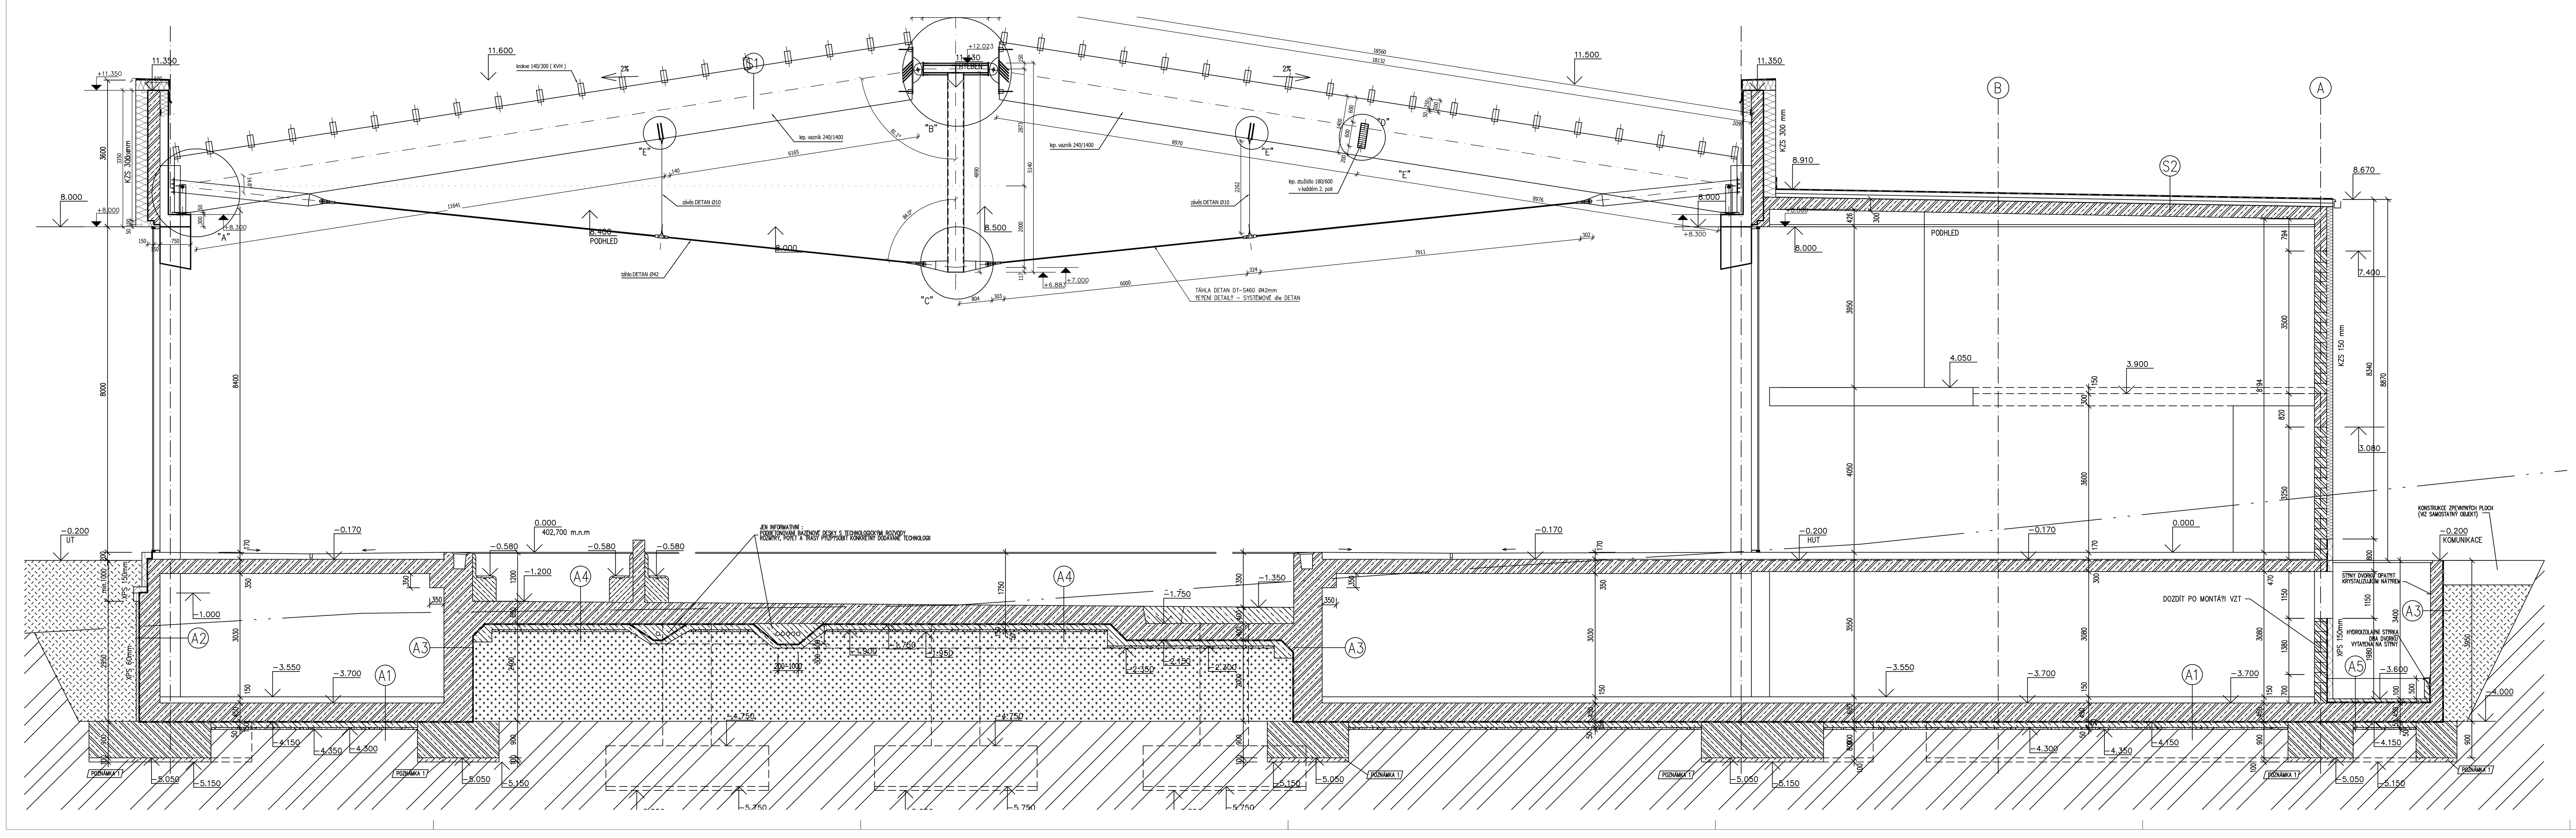

LEGENDA HMOT

- KONTAKTNÍ ZATEPLOVACÍ SYSTÉM ETICS (KZS) Z MINERÁLNÍCH DESEK, VČETN? NAPOJENÍ NA OKOLNÍ KONSTRUKCE, TL. ZATEPLENÍ 150 (300) mm
- ZDIVO TEPELN? IZOLA?NÍ, SYSTÉMOVÉ KERAMICKÉ ZDÍCÍ BLOKY NA TENKOST?NNÝ LEPÍCÍ TMEL TL. 300 mm
- ZDIVO, SYSTÉMOVÉ KERAMICKÉ ZDÍCÍ BLOKY NA TENKOST?NNÝ LEPÍCÍ TMEL TL. 450 mm
- D?LÍCÍ P?ÍČKY, SYSTÉMOVÉ KERAMICKÉ ZDÍCÍ TVAROVKY NA SYSTÉMOVÝ LEPÍCÍ TMEL TL. P?ÍČEK DLE P?DORYSU
- TEPELNÁ IZOLACE Z EXTRUDOVANÉHO POLYSTYRÉNU TL.150 (60) mm (SOKLY, PODZEMNÍ ?ÁSTI)
- ?ELEZOBETONOVÉ KONSTRUKCE – T?ÍDY BETON?, STUPN? VLIV? PROST?EDÍ A ARMOVÁNÍ VIZ STATIKA
- KONSTRUKCE Z PROSTÉHO – T?ÍDY BETON?, STUPN? VLIV? PROST?EDÍ VIZ STATIKA
- HUTN?NÝ NÁSYP ZE ?T?RKOPÍSKU NA HODNOTU Id = 0,9 PO VRSTVÁCH max. 300 mm
- ?T?RKOPÍSKOVÝ VYROVNÁVACÍ PODSYP
- HUTN?NÝ NÁSYP ZE ZEMINY HUTN?NÝ PO VRSTVÁCH MAX.300 mm
- ROSTLÝ TERÉN

POZNÁMKA

POZNÁMKA 1
SPODNÍ HRANA PODBETONOVÁNÍ PATKY/PASU BUDE PROVEDENA MIN. NA ÚROVE? PÍS?ITOHLINITÉ ZEMINY G4 GM/R5 t?. I/II ,ZÁROVE? V?AK V MINIMÁLNÍ VÝ?CE 100 mm (VIZ VÝKRES ZÁKLAD?)

SKLADBY KONSTRUKCÍ VIZ ŘEZ E–E

±0,000 = 402,70 m n. m. Bpv

SECCO

Atelier SECCO, s.r.o.

Skandinávská 15a/144
155 00 Praha 5
Czech Republic

T: +420 235 315 574
E: secco@ateliersecco.cz
W: www.ateliersecco.cz

DOKUMENTACE SKUTEČNÉHO PROVEDENÍ

Akce	Novostavba termálního bazénu Therme park Lázně Velké Losiny
Investor	Lázně Velké Losiny, s.r.o. Lázeňská 323 788 15,Velké Losiny
Výkres	ŘEZ B-B´
Číslo	D7.2
Číslo zakázky	032_12 12-3638-085
Měřítko	1:50
Soubor	SO01_F11_rezBB_0.dwg
Vypracoval	Ing. Rostislav Omelka
HIP	Ing. arch Michal Sedlář
Část	SO 01 - Termální bazén F 1.1 Architektonické a stavebně technické řešení

Kreslil	Rev.	Datum	Popis	Schválil