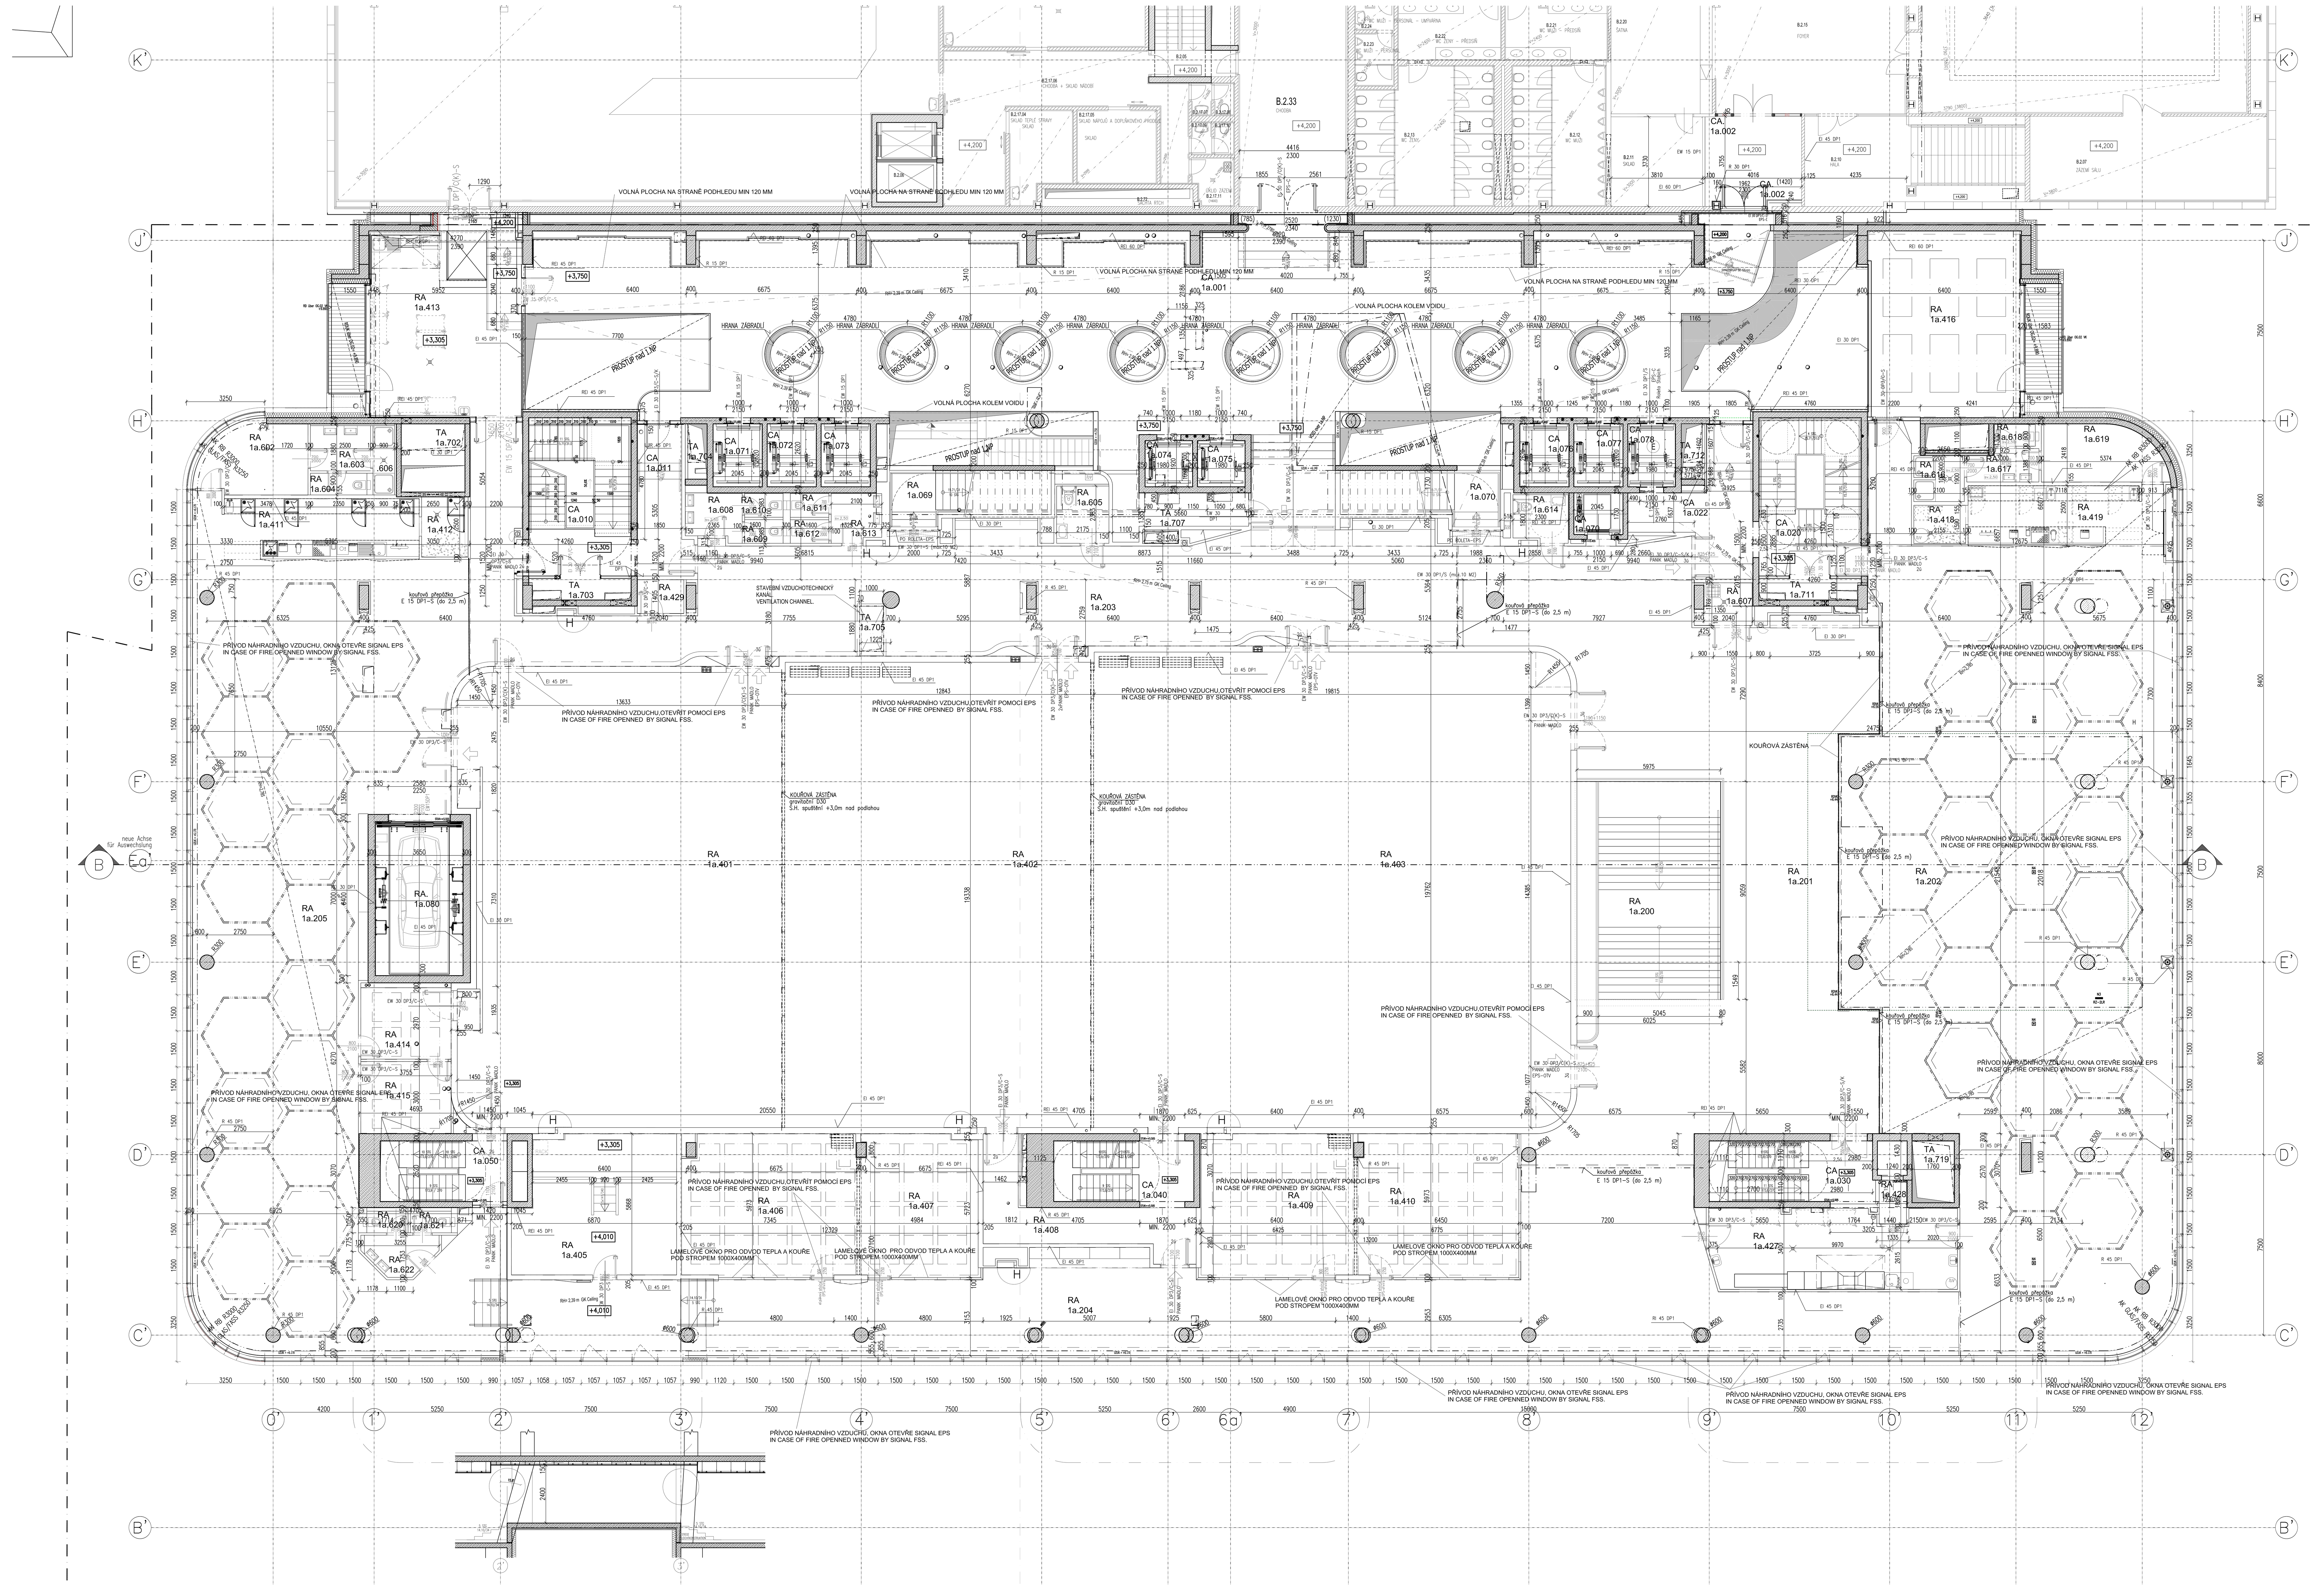

TABULKA MÍSTNOSTÍ - LEGEND ROOMS

Č. M.	NÁZEV MÍSTNOSTI	ROOM	PLOCHA (AREA) m²	VÝŠKA MÍSTN. (HEIGHT ROOM) m	PODLAHA (FLOORING) POPIS	PODLAHA DESCRIPTION	PODLAHA INDEX	STĚNY (WALL SURFACE) POPIS	STĚNY DESCRIPTION	STĚNY INDEX	STROP (CEILING) POPIS	STROP DESCRIPTION	STROP INDEX	POZNÁMKA (NOTE)
KOMUNIKAČNÍ JÁDRA, VÝTAHY, PARKING, SKLADY, SOCIALNÍ ZAŘÍZENÍ, INSTALAČNÍ ŠACHTY, TECHNICKÉ MÍSTNOSTI														
SPOLEČNÉ PLOCHY CA / COMMON AREAS CA														
	KOMUNIKACE, HALY													
CA.1a.001	PATROVÁ HALA	GALERY	338,29	2,39	KERAMICKÁ DLAŽBA	KERAMIC TILES		SDK+VYSPR. NÁTĚR + MALBA	PLASTER BOARD+PATCHING + PAINT		SDK + MALBA	PLASTERBOARD + PAINT		
CA.1a.002	HALA	LOBBY	17,32	3,00	KERAMICKÁ DLAŽBA	KERAMIC TILES		SDK+VYSPR. NÁTĚR + MALBA	PLASTER BOARD+PATCHING + PAINT		SDK + MALBA	PLASTERBOARD + PAINT		
	KOMUNIKAČNÍ JÁDRA													
CA.1a.010	SCHODIŠTĚ S1	FIRE ESCAPE S1	26,01		KERAMICKÁ DLAŽBA	KERAMIC TILES		VYSPR. NÁTĚR + MALBA	PATCHING + PAINT		VYSPR. NÁTĚR + MALBA	PATCHING + PAINT		
CA.1a.011	HALA SCHODIŠTĚ S1	LOBBY OF STAIRS S1	12,43	2,795	KERAMICKÁ DLAŽBA	KERAMIC TILES		SDK+VYSPR. NÁTĚR + MALBA	PLASTER BOARD +PATCHING + PAINT		SDK + MALBA	PLASTERBOARD + PAINT		
CA.1a.020	SCHODIŠTĚ S2	FIRE ESCAPE S2	25,83		KERAMICKÁ DLAŽBA	KERAMIC TILES		VYSPR. NÁTĚR + MALBA	PATCHING + PAINT		VYSPR. NÁTĚR + MALBA	PATCHING + PAINT		
CA.1a.022	HALA SCHODIŠTĚ S2	LOBBY OF STAIRS S2	18,65	2,795	KERAMICKÁ DLAŽBA	KERAMIC TILES		SDK+VYSPR. NÁTĚR + MALBA	PLASTER BOARD+PATCHING + PAINT		SDK + MALBA	PLASTERBOARD + PAINT		
CA.1a.030	SCHODIŠTĚ S3	FIRE ESCAPE S3	16,99	3,285	BETONOVÝ POVRCH PROTISKLUZNÝ	ANTI-SLIP CONCRETE SURFACES		VYSPR. NÁTĚR + MALBA	PATCHING + PAINT		VYSPR. NÁTĚR + MALBA	PATCHING + PAINT		
CA.1a.040	SCHODIŠTĚ S4	FIRE ESCAPE S4	14,25	3,285	BETONOVÝ POVRCH PROTISKLUZNÝ	ANTI-SLIP CONCRETE SURFACES		VYSPR. NÁTĚR + MALBA	PATCHING + PAINT		VYSPR. NÁTĚR + MALBA	PATCHING + PAINT		
CA.1a.050	SCHODIŠTĚ S5	FIRE ESCAPE S5	13,89	3,285	BETONOVÝ POVRCH PROTISKLUZNÝ	ANTI-SLIP CONCRETE SURFACES		VYSPR. NÁTĚR + MALBA	PATCHING + PAINT		VYSPR. NÁTĚR + MALBA	PATCHING + PAINT		
	VÝTAHY													
CA.1a.070	VIP VÝTAH V12	VIP LIFT V12	3,54		-	-		BEZPRAŠNÝ NÁTĚR	DUST - FREE PAINT		-	-		
	INSTALAČNÍ ŠACHTY	INSTALLATION SHAFTS												
TA.1a.702	INSTALAČNÍ ŠACHTA	INSTALLATION SHAFT	7,51		-	-		VYSPR. NÁTĚR	PATCHING + PAINT		-	-		
TA.1a.703	INSTALAČNÍ ŠACHTA	INSTALLATION SHAFT	3,80		-	-		VYSPR. NÁTĚR	PATCHING + PAINT		-	-		
TA.1a.704	INSTALAČNÍ ŠACHTA	INSTALLATION SHAFT	1,84		-	-		VYSPR. NÁTĚR	PATCHING + PAINT		-	-		
TA.1a.705	INSTALAČNÍ ŠACHTA	INSTALLATION SHAFT	2,08		-	-		VYSPR. NÁTĚR	PATCHING + PAINT		-	-		
TA.1a.707	TECHNICKÁ MÍSTNOST	TECHNICAL ROOM	6,27	3,255	ZDVOJENÁ PODL.,/ANTISTATICKÉ/ PVC	RAISED FLOOR,/ANTISTATIC/ PVC		SDK + MALBA	PLASTERBOARD + PAINT		MALBA	PAINT		
TA.1a.710	NEOBSAZENO	NEOBSAZENO			-	-								
TA.1a.711	INSTALAČNÍ ŠACHTA	INSTALLATION SHAFT	3,80	3,255	-	-		VYSPR. NÁTĚR	PATCHING + PAINT		-	-		
TA.1a.712	INSTALAČNÍ ŠACHTA	INSTALLATION SHAFT	1,99		-	-		VYSPR. NÁTĚR	PATCHING + PAINT		-	-		
TA.1a.713	NEOBSAZENO	NEOBSAZENO			-	-		-	-		-	-		
TA.1a.714	INSTALAČNÍ ŠACHTA	INSTALLATION SHAFT	2,92		-	-		VYSPR. NÁTĚR	PATCHING + PAINT		-	-		
TA.1a.719	INSTALAČNÍ ŠACHTA	INSTALLATION SHAFT	4,52		-	-		VYSPR. NÁTĚR	PATCHING + PAINT		-	-		

Č. M.	NÁZEV MÍSTNOSTI	ROOM	PLOCHA	VÝŠKA	PODLAHA POPIS	PODLAHA DESCRIPTION	INDEX	STĚNY POPIS	STĚNY DESCRIPTION	INDEX	STROP POPIS	STROP DESCRIPTION	INDEX	POZNÁMKA
PRONAJÍMATELNÉ PLOCHY RA / RENTAL COMMON AREAS RA														
RA.1a.069	SCHODIŠTĚ S8a	FIRE ESCAPE S8a	4,61		KERAMICKÁ DLAŽBA	KERAMIC TILES		VYSPR. NÁTĚR + MALBA	PATCHING + PAINT		VYSPR. NÁTĚR + MALBA	PATCHING + PAINT		
RA.1a.070	SCHODIŠTĚ S8b	FIRE ESCAPE S8b	4,61		KERAMICKÁ DLAŽBA	KERAMIC TILES		VYSPR. NÁTĚR + MALBA	PATCHING + PAINT		VYSPR. NÁTĚR + MALBA	PATCHING + PAINT		
RA.1a.080	AUTOVÝTAH V10	CAR LIFT V10	23,36											
RA.1a.200	SCHODIŠTĚ	STAIRS	37,90	8,96-5,65	KERAMICKÁ DLAŽBA	KERAMIC TILES		MALBA	PAINT		SDK PODHLED AKUSTICKÝ	PLASTERBOARD ACOUSTIC		
RA.1a.201	PRE-FUNCTION VÝCHOD (2.PODLAŽÍ)	PRE-FUNCTION EAST (2-STOREYED)	261,01	5,655	PVC ČTVERCE	PVC SQUARE		OMÍTKA, MALBA	PLASTER, PAINT		SDK PODHLED AKUSTICKÝ	PLASTERBOARD ACOUSTIC		
RA.1a.202	PRE-FUNCTION VÝCHOD (1.PODLAŽÍ)	PRE-FUNCTION EAST (1-STOREYED)	418,06	2,75	PVC ČTVERCE	PVC SQUARE		OMÍTKA, MALBA	PLASTER, PAINT		AKUSTICKÝ PRVEK, MALBA	ACOUSTIC ELEMENT, PAINT		
RA.1a.203	PRE-FUNCTION SEVER, PŘEDSÁL	PRE-FUNCTION NORTH FOYER	212,84	2,75	PVC ČTVERCE	PVC SQUARE		OMÍTKA, MALBA	PLASTER, PAINT		SDK PODHLED AKUSTICKÝ	PLASTERBOARD ACOUSTIC		
RA.1a.204	PRE-FUNCTION JIH	PRE-FUNCTION SOUTH	234,57	2,75-2,55	PVC ČTVERCE	PVC SQUARE		OMÍTKA, MALBA	PLASTER, PAINT		SDK PODHLED AKUSTICKÝ, MALBA	PLASTERBOARD ACOUSTIC, PAINT		
RA.1a.205	PRE-FUNCTION ZÁPAD	PRE-FUNCTION WEST	305,4	2,75	PVC ČTVERCE	PVC SQUARE		OMÍTKA, MALBA	PLASTER, PAINT		AKUSTICKÝ PRVEK, MALBA	ACOUSTIC ELEMENT, PAINT		
RA.1a.401	KONFERENČNÍ SÁL	CONFERENCE HALL	247,92	5,155	PVC ČTVERCE	PVC SQUARE		SDK + MALBA	PLASTERBOARD + PAINT		SDK PODHLED AKUSTICKÝ	PLASTERBOARD ACOUSTIC		
RA.1a.402	KONFERENČNÍ SÁL	CONFERENCE HALL	246,21	5,155	PVC ČTVERCE	PVC SQUARE		SDK + MALBA	PLASTERBOARD + PAINT		SDK PODHLED AKUSTICKÝ	PLASTERBOARD ACOUSTIC		
RA.1a.403	KONFERENČNÍ SÁL	CONFERENCE HALL	391,66	5,155	PVC ČTVERCE	PVC SQUARE		SDK + MALBA	PLASTERBOARD + PAINT		SDK PODHLED AKUSTICKÝ	PLASTERBOARD ACOUSTIC		
RA.1a.404	NEOBSAZENO	NOT USED												
RA.1a.405	SPEAKERS READY ROOM	SPEAKERS READY ROOM	36,39	2,55-3,25	PVC ČTVERCE	PVC SQUARE		SDK + MALBA	PLASTERBOARD + PAINT		MALBA	PAINT		
RA.1a.406	ZASEDACÍ MÍSTNOST A1	MEETING ROOM A1	43,00	2,75	PVC ČTVERCE	PVC SQUARE		SDK + MALBA	PLASTERBOARD + PAINT		AKUSTICKÝ PRVEK, POHLEDOVÝ BETON	ACOUSTIC ELEMENT, RAW CONCRETE		
RA.1a.407	ZASEDACÍ MÍSTNOST A2	MEETING ROOM A2	28,72	2,75	PVC ČTVERCE	PVC SQUARE		SDK + MALBA	PLASTERBOARD + PAINT		AKUSTICKÝ PRVEK, POHLEDOVÝ BETON	ACOUSTIC ELEMENT, RAW CONCRETE		
RA.1a.408	CHODBA	CORRIDOR	19,30	3,255	PVC	PVC		MALBA, OMYVATELNÝ NÁTĚR	PAINT, WASHABLE COATING		POHLEDOVÝ BETON	RAW CONCRETE		
RA.1a.409	ZASEDACÍ MÍSTNOST B1	MEETING ROOM B1	37,40	2,75	PVC ČTVERCE	PVC SQUARE		SDK + MALBA	PLASTERBOARD + PAINT		AKUSTICKÝ PRVEK, POHLEDOVÝ BETON	ACOUSTIC ELEMENT, RAW CONCRETE		
RA.1a.410	ZASEDACÍ MÍSTNOST B2	MEETING ROOM B2	39,65	2,75	PVC ČTVERCE	PVC SQUARE		SDK + MALBA	PLASTERBOARD + PAINT		AKUSTICKÝ PRVEK, POHLEDOVÝ BETON	ACOUSTIC ELEMENT, RAW CONCRETE		
RA.1a.411	BAR ZÁPAD	BAR WEST	24,37	2,75	KERAMICKÁ DLAŽBA	KERAMIC TILES		MALBA, KERAMICKÝ OBKLAD	PAINT, CERAMIC FACING		SDK PODHLED AKUSTICKÝ	PLASTERBOARD ACOUSTIC		
RA.1a.412	PŘÍRUČNÍ SKLAD BARU	HAND STORE BAR	4,83	3,255	KERAMICKÁ DLAŽBA	KERAMIC TILES		MALBA, KERAMICKÝ OBKLAD, OMYV. NÁTĚR	PAINT, CERAMIC FACING, WASHABLE COATING		POHLEDOVÝ BETON	RAW CONCRETE		
RA.1a.413	CATERING - ČISTÉ ZÁZEMÍ	CATERING - CLEAN BACKGROUND	50,04	3,255	KERAMICKÁ DLAŽBA	KERAMIC TILES		MALBA, KERAMICKÝ OBKLAD	PAINT, CERAMIC FACING		MALBA	PAINT		
RA.1a.414	BACKSTAGE "A"	BACKSTAGE "A"	11,15	2,75	PVC ČTVERCE	PVC SQUARE		SDK + MALBA	PLASTERBOARD + PAINT		AKUSTICKÝ PRVEK, POHLEDOVÝ BETON	ACOUSTIC ELEMENT, RAW CONCRETE		
RA.1a.415	BACKSTAGE "B"	BACKSTAGE "B"	11,15	2,75	PVC ČTVERCE	PVC SQUARE		SDK + MALBA	PLASTERBOARD + PAINT		AKUSTICKÝ PRVEK, POHLEDOVÝ BETON	ACOUSTIC ELEMENT, RAW CONCRETE		
RA.1a.416	V.I.P. SALÓNEK	V.I.P. LOUNGE	47,83	2,75	PVC ČTVERCE	PVC SQUARE		SDK + MALBA	PLASTERBOARD + PAINT		AKUSTICKÝ PRVEK, MALBA	ACOUSTIC ELEMENT, PAINT		
RA.1a.418	PŘÍRUČNÍ SKLAD BARU	HAND STORE BAR	3,43	3,255	KERAMICKÁ DLAŽBA	KERAMIC TILES		MALBA, KERAMICKÝ OBKLAD, OMYV. NÁTĚR	PAINT, CERAMIC FACING, WASHABLE COATING		POHLEDOVÝ BETON	RAW CONCRETE		
RA.1a.419	BAR VÝCHOD	BAR EAST	20,30	2,75	KERAMICKÁ DLAŽBA	KERAMIC TILES		MALBA, KERAMICKÝ OBKLAD	PAINT, CERAMIC FACING		SDK PODHLED AKUSTICKÝ	PLASTERBOARD ACOUSTIC		
RA.1a.427	CATERING - ŠPINAVÉ ZÁZEMÍ (POUŽITÉ NÁDOBÍ)	CATERING - DIRTY BACKGROUND (USED DISHES)	33,28	3,255	KERAMICKÁ DLAŽBA	KERAMIC TILES		MALBA, KERAMICKÝ OBKLAD	PAINT, CERAMIC FACING		POHLEDOVÝ BETON	RAW CONCRETE		
RA.1a.428	CATERING - ODPADKY	CATERING - GARBAGE	2,04	3,255	KERAMICKÁ DLAŽBA	KERAMIC TILES		MALBA, KERAMICKÝ OBKLAD	PAINT, CERAMIC FACING		POHLEDOVÝ BETON	RAW CONCRETE		
RA.1a.429	SKLAD	STORE	2,73	3,255	PVC	PVC		MALBA, OMYVATELNÝ NÁTĚR	PAINT, WASHABLE COATING		POHLEDOVÝ BETON	RAW CONCRETE		
RA.1a.602	ŠATNA ŽENY (30)	LOCKERS WOMEN (30)	13,12	3,255	PVC	PVC		MALBA, OMYVATELNÝ NÁTĚR	PAINT, WASHABLE COATING		MALBA	PAINT		
RA.1a.603	UMYVÁRNA ŽENY	WASHROOM WOMAN	4,70	2,50	KERAMICKÁ DLAŽBA	KERAMIC TILES		MALBA, KERAMICKÝ OBKLAD	PAINT, CERAMIC FACING		MINERÁLNÍ KAZETY	MINERAL CASSETTES		
RA.1a.604	WC ŽENY	WC WOMEN	2,12	2,50	KERAMICKÁ DLAŽBA	KERAMIC TILES		MALBA, KERAMICKÝ OBKLAD	PAINT, CERAMIC FACING		MINERÁLNÍ KAZETY	MINERAL CASSETTES		
RA.1a.605	WC INVALIDA MUŽI	WC-DISABLED MEN	5,18	2,50	KERAMICKÁ DLAŽBA	KERAMIC TILES		MALBA, KERAMICKÝ OBKLAD	PAINT, CERAMIC FACING		MINERÁLNÍ KAZETY	MINERAL CASSETTES		
RA.1a.606	SPRCHY ŽENY	SHOWER WOMAN	2,59	2,50	KERAMICKÁ DLAŽBA	KERAMIC TILES		MALBA, KERAMICKÝ OBKLAD	PAINT, CERAMIC FACING		MINERÁLNÍ KAZETY	MINERAL CASSETTES		
RA.1a.607	ÚKLID	CLEANING ROOM	3,88	3,255	KERAMICKÁ DLAŽBA	KERAMIC TILES		MALBA, KERAMICKÝ OBKLAD	PAINT, CERAMIC FACING		SDK (DO VLHKA), POHLEDOVÝ BETON	PLASTERBOARD MOISTU-RE, RAW CONCRETE		
RA.1a.608	UMYVÁRNA WC MUŽI CATERING	WASHROOM WC-MEN CATERING	4,03	2,50	KERAMICKÁ DLAŽBA	KERAMIC TILES		MALBA, KERAMICKÝ OBKLAD	PAINT, CERAMIC FACING		MINERÁLNÍ KAZETY	MINERAL CASSETTES		
RA.1a.609	WC MUŽI	WC-MEN	1,57	2,50	KERAMICKÁ DLAŽBA	KERAMIC TILES		MALBA, KERAMICKÝ OBKLAD	PAINT, CERAMIC FACING		MINERÁLNÍ KAZETY	MINERAL CASSETTES		
RA.1a.610	WC MUŽI	WC-MEN	1,57	2,50	KERAMICKÁ DLAŽBA	KERAMIC TILES		MALBA, KERAMICKÝ OBKLAD	PAINT, CERAMIC FACING		MINERÁLNÍ KAZETY	MINERAL CASSETTES		
RA.1a.611	WC ŽENY	WC WOMEN	1,58	2,50	KERAMICKÁ DLAŽBA	KERAMIC TILES		MALBA, KERAMICKÝ OBKLAD	PAINT, CERAMIC FACING		MINERÁLNÍ KAZETY	MINERAL CASSETTES		
RA.1a.612	WC ŽENY	WC WOMEN	1,57	2,50	KERAMICKÁ DLAŽBA	KERAMIC TILES		MALBA, KERAMICKÝ OBKLAD	PAINT, CERAMIC FACING		MINERÁLNÍ KAZETY	MINERAL CASSETTES		
RA.1a.613	UMYVÁRNA WC ŽENY CATERINIG	WASHROOM WC-WOMEN CATERING	4,29	2,50	KERAMICKÁ DLAŽBA	KERAMIC TILES		MALBA, KERAMICKÝ OBKLAD	PAINT, CERAMIC FACING		MINERÁLNÍ KAZETY	MINERAL CASSETTES		
RA.1a.614	WC INVALIDA ŽENY	WC-DISABLED WOMAN	4,37	2,50	KERAMICKÁ DLAŽBA	KERAMIC TILES		MALBA, KERAMICKÝ OBKLAD	PAINT, CERAMIC FACING		MINERÁLNÍ KAZETY	MINERAL CASSETTES		
RA.1a.616	SPRCHY MUŽI	SHOWER MEN	3,99	2,50	KERAMICKÁ DLAŽBA	KERAMIC TILES		MALBA, KERAMICKÝ OBKLAD	PAINT, CERAMIC FACING		MINERÁLNÍ KAZETY	MINERAL CASSETTES		
RA.1a.617	UMÝVÁRNA MUŽI	WASHROOM MEN	3,82	2,50	KERAMICKÁ DLAŽBA	KERAMIC TILES		MALBA, KERAMICKÝ OBKLAD	PAINT, CERAMIC FACING		MINERÁLNÍ KAZETY	MINERAL CASSETTES		
RA.1a.618	WC MUŽI	WC-MEN	1,53	2,50	KERAMICKÁ DLAŽBA	KERAMIC TILES		MALBA, KERAMICKÝ OBKLAD	PAINT, CERAMIC FACING		MINERÁLNÍ KAZETY	MINERAL CASSETTES		
RA.1a.619	ŠATNA MUŽI	LOCKERS MEN	11,42	3,255	PVC	PVC		MALBA, OMYVATELNÝ NÁTĚR	PAINT, WASHABLE COATING		MALBA	PAINT		
RA.1a.620	WC	WC	1,54	2,50	KERAMICKÁ DLAŽBA	KERAMIC TILES		MALBA, KERAMICKÝ OBKLAD	PAINT, CERAMIC FACING		MINERÁLNÍ KAZETY	MINERAL CASSETTES		
RA.1a.621	WC	WC	1,53	2,50	KERAMICKÁ DLAŽBA	KERAMIC TILES		MALBA, KERAMICKÝ OBKLAD	PAINT, CERAMIC FACING		MINERÁLNÍ KAZETY	MINERAL CASSETTES		
RA.1a.622	UMÝVÁRNA POHOTOVOSTNÍ M, Ž	WASHROOM EMERGENCY MEN, WOMEN	4,45	2,50	KERAMICKÁ DLAŽBA	KERAMIC TILES		MALBA, KERAMICKÝ OBKLAD	PAINT, CERAMIC FACING		MINERÁLNÍ KAZETY	MINERAL CASSETTES		

LEGENDA / LEGEND:

FFOK - GROVEŇ ČISTÉ PODLAHY / FERTIGE FUSSBODENOBERKANTE (FFOK) / FINISHED FLOOR LEVEL (FFL)

SPODNÍ HRANA ZAVĚŠENÉHO PODHLEDU NAD ČISTOU PODLAHOU / ABGEHÄNGTE DECKE UNTERKANTE (ADUK) / SUSPENDED CEILING LOWER EDGE (SCLE)

RDOK - HORNÍ HRANA ŽELEZOBETONOVÉ DESKY / ROHDECKENOBERKANTE (RDOK) / SLAB UPPER EDGE (SUE)

RDUK - SPODNÍ HRANA ŽELEZOBETONOVÉ DESKY / ROHDECKENUNTERKANTE (RDUK) / SLAB LOWER EDGE (SLE)

OTVOR V PODLAHOVÉ ŽELEZOBETONOVÉ DESCE / FUSSBODENDURCHBRUCH (FDB) / FLOOR OPENING (FO)

OTVOR VE STROPNÍ ŽELEZOBETONOVÉ DESCE / DECKENDURCHBRUCH (DDB) / CEILING OPENING (CO)

OTVOR V PODLAZE / FUSSBODENAUSSPARUNG (FBASP) / RECESS IN THE FLOOR (RF)

KONSTRUKCE (HRANY) NAD ROVINOU ŘEZU / BAUTEILE (KANTEN) ÜBER DER SCHNITTLINIE / ELEMENTS (EDGES) ABOVE SECTION LINE

KONSTRUKCE (HRANY) ZAKRYTÉ, POD ROVINOU ŘEZU / BAUTEILE (KANTEN) UNTER DER SCHNITTLINIE / ELEMENTS (EDGES) UNDER SECTION LINE

STUK - PŘEKLAD - SPODNÍ HRANA / STURZUNTERKANTE (STUK) über FFOK / LINTEL LOWER EDGE (LLE) above FFL

UZUK - PRŮVLAK - SPODNÍ HRANA / UNTERZUGUNTERKANTE (UZUK) / DOWNSTAND BEAM LOWER EDGE (DBLE)

ÜZOK - PRŮVLAK - HORNÍ HRANA / ÜBERZUGOBERKANTE (ÜZOK) / UPSTAND BEAM UPPER EDGE (UBUE)

RH - VÝŠKA MÍSTNOSTI / RAUMHÖHE (RH) / CLEAR HEIGTH (CH)

STB - ŽELEZOBETON / STAHLBETON / REINFORCED CONCRETE

POK - VÝŠKA PARAPETU / PARAPET OBERKANTE (POK) / PARAPET TOP EDGE (PTE)

RPOK - HRUBÁ VÝŠKA PARAPETU-BETON / ROHPARAPET OBERKANTE (RPOK) / RAW PARAPET TOP EDGE (RPTE)

RBVK - PŘEDNÍ HRANA KONSTRUKCE - BETON / ROHBAU VORDERKANTE (RBVK) / SHELL CONSTRUCTION FRONT EDGE (SCFE)

RDVK - PŘEDNÍ HRANA STROPNÍ DESKY / ROHDECKEN VORDERKANTE (RDVK) / RAW CEILING FRONT EDGE (RCFE)

BEF - SPODNÍ HRANA OTVORU NAD STROPNÍ DESKOU / ROHBAUUNTERKANTE ÜBER ROHBAUDECKE / BOTTOM EDGE ABOVE CONCRETE FLOOR

UES - HORNÍ HRANA OTVORU POD STROPNÍ DESKOU / ROHBAUOBERKANTE UNTER ROHBAUDECKE / UPPER EDGE UNDER SLAB

LEGENDA MATERIÁLŮ

ŽELEZOBETON - VIZ STATICKÁ ČÁST / CONCRETE - VIDE STRUCTURE

ZDIVO Z CIHEL / MASONRY
PŘÍČKY TL.100 MM - PARTITION WALLS THICKNESS 100 MM - NEICO BST 10_
PŘÍČKY TL.150 MM - PARTITION WALLS THICKNESS 150 MM - NEICO BST 15_
PŘÍČKY TL.200 MM - PARTITION WALLS THICKNESS 200 MM - NEICO BST 20_

SÁDROKARTONOVÉ PŘÍČKY A PŘEDSTĚNY / PLASTBOARD PARTITION WALL

TEPELNÁ IZOLACE - MINERÁLNÍ VATA / THERMAL INSULATION - GLASS MINERAL WOOL

STUPEŇ DOKUMENTACE/ plan step - subject: J - Dokumentace skutečného provedení stavby / As-built plans

SCHEMA/ SCHEME — ŘEZ / SECTION — ±0.00=268,10 m

PROJEKT/ project: Dostavba areálu EMPIRIA - etapa III, administrativní budova CITY DECO - C1 / Completion of area EMPIRIA - Part III, Office Building CITY DECO - C1

Stavebník/ awarding authority: HARRO DEVELOPMENT PRAHA, spol. s r.o., Štětkova 18, 140 00 Praha 4, TEL. 224 06 201

Generální projektant/General designer: S+B Plan & Bau Prag, spol. s r.o., Štětkova 18, 140 00 Praha 4, TEL. 224 06 201

HIP, koordinace / Chief engineer, co-ordination: SPOJPROJEKT PRAHA a.s., Přístavní 1, 170 00 Praha 7, ateliér Aulický tel 241 400 403

Zpracovatel části / Processor of the part: SPOJPROJEKT PRAHA a.s., Přístavní 1, 170 00 Praha 7, ateliér Aulický tel 241 400 403

ARCHITEKT/ architect: ERNST HOFFMANN; mag. arch. MARTIN TRÖTHAN, architekt

Obsah výkresu / plan intention: 1a. NADZEMNÍ PODLAŽÍ +3.305 / FLOOR PLAN OG01 +3.305

Datum date: 04.2018 | Index: 0 | Měřítko full scale: 1:100

Architektonicko - stavební / Architecture planning

S+B ČÍSLO VÝKRESU / S+B Drawing Nr.: 0 1 0 1 0 1 J A P 0 0 0 0 6 0

REVIZE / CHANGE — INDEX | STATUS | Date | Name | Revize / Change