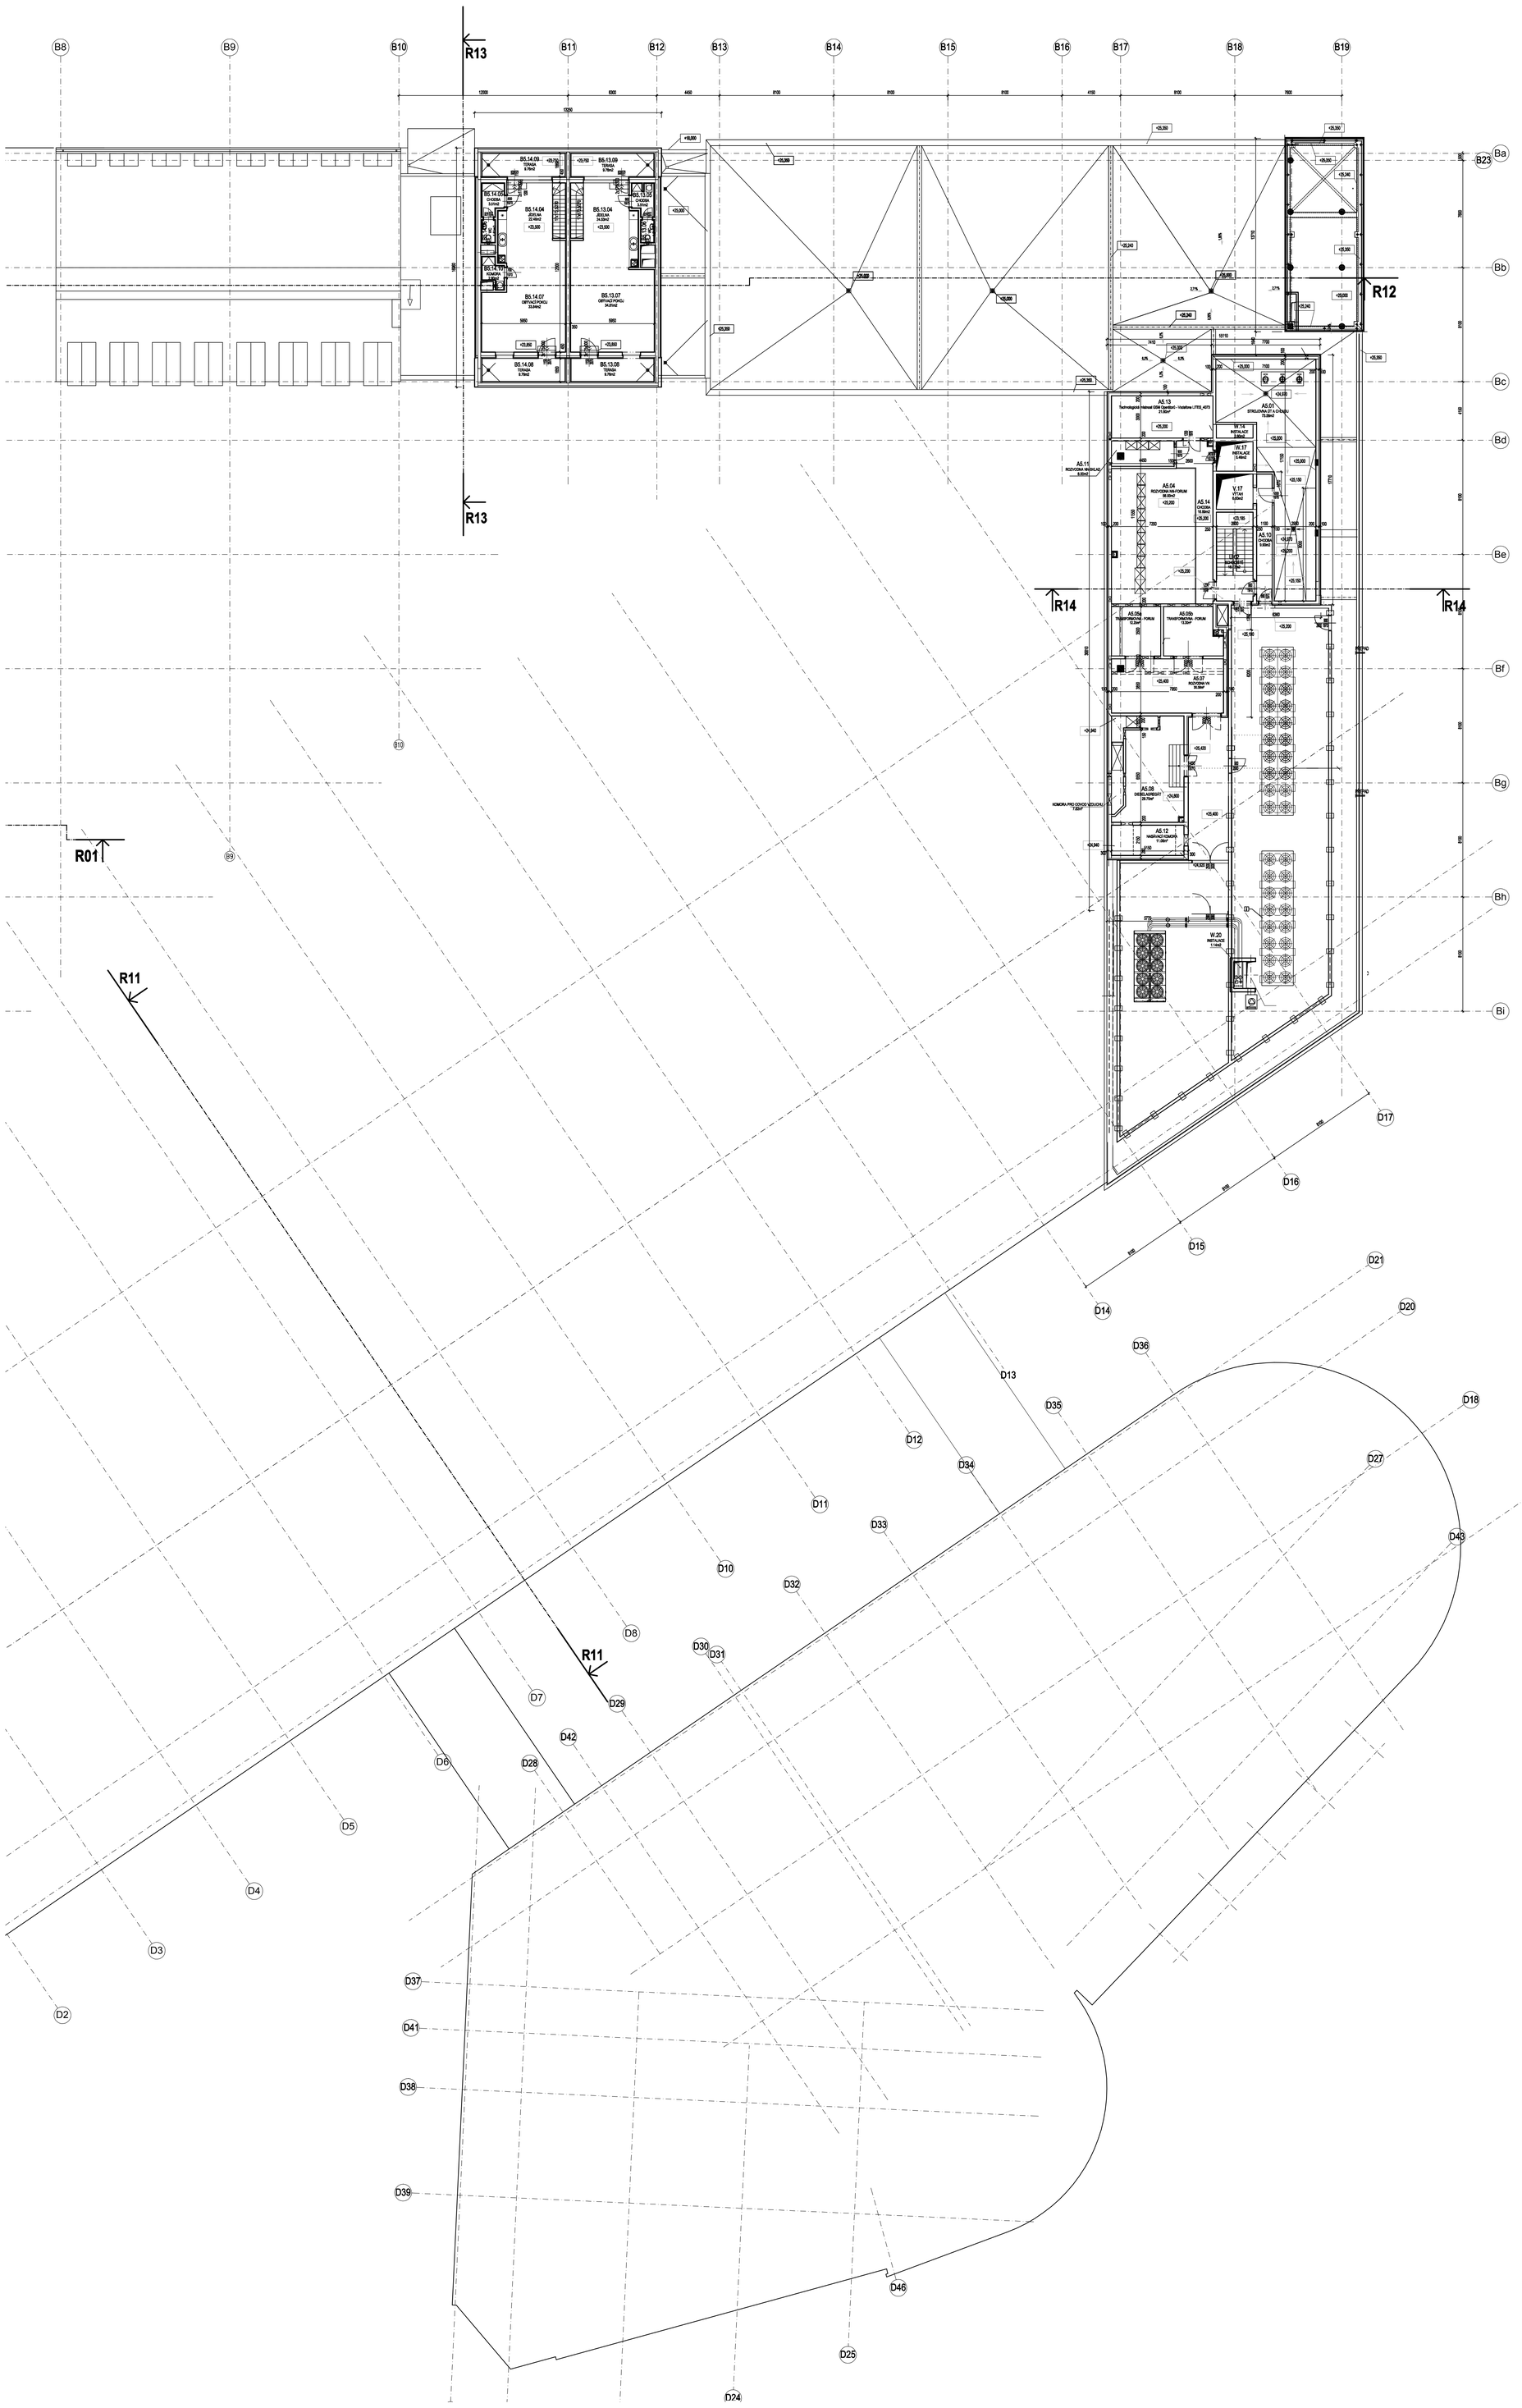

REVIZE	ČÍSLO REVIZE: REVISION NUMBER:	DATUM REVIZE: REVISION DATE:	POPIS REVIZE: REVISION DESCRIPTION:	ZPRACOVAL:	KONTROLOVAL:	SCHVÁLIL:
	00	18.10.2010	VÝCHOZÍ REVIZE	Ing.PETR POSPÍŠIL	Ing.PETR POSPÍŠIL	Ing.PETR POSPÍŠIL

OBJEDNATEL: Multi Vestin Czech Republic II, a.r.o.
Chvena 42/266
110 00 Praha 1, C2
tel.: +420 221 015 911
fax: +420 221 015 929
e-mail: info@multi-development.com

GEN. DODAVATEL: SYNER s.r.o.
Dr. M. Horákové 58/67
460 01 Liberec 4
tel.: +420 488 124 222
fax: +420 488 124 200
e-mail: info@synerr.cz

ZPRACOVATEL DOKUMENTACE: sterling s.r.o.
STERLING spol. s r.o.
sídlo/adr.: Revoluční 737/14, Liberec 8, 460 08
tel.: 485 366 111
fax: 485 366 100
IČO: 25413489
http: www.sterling.cz
PROJEKCE, AUTORSKÝ DOHLED, STAVEBNÍ A TECHNICKÝ INVESTOR, VEŘEJNÉ ZAKÁZKY

MANAŽER PROJEKTU: Ing. R. HLAVÁČEK
GENERÁLNÍ DODAVATEL PŘÍPRAVA STAVBY: Ing. R. FOUQUE
ODPOVĚDNÝ ZPRACOVATEL DOKUMENTACE: Ing.PETR POSPÍŠIL
VYPRACOVAL: Ing.PETR POSPÍŠIL
AUTORIZACE:
ZPRACOVATEL DOKUMENTACE ZAK.Č.: 62-06

STAVBA: OBCHODNÍ SPOLEČENSKÉ CENTRUM FORUM LIBEREC I. + II. ETAPA
ČÁST: DOKUMENTACE SKUTEČNÉHO PROVEDENÍ STAVBY
STUPEŇ DOKUMENTACE: A - ARCHITEKTONICKÁ A STAVEBNÍ
OSOBA HLAVNÍ OBJEDNATEL/UM: NEZOBRAZ.MJ.
OSOBA HLAVNÍ GENERÁLNÍ PROJEKTANT: GE - VÝKRESY POZEMNÍCH STAVEB
OSOBA HLAVNÍ OBJEDNATEL/UM: OSOBA HLAVNÍ PROJEKTANT: OSOBA HLAVNÍ:
FORMÁT: 16 A4
DATUM: 18.10.2010
STUPEŇ: AB
MĚŘÍTKO: 1:150
NÁZEV VÝKRESU: Půdorys - LEVEL 5 - CELKOVÝ VÝKRES
VÝKRES: FL-AB-A-GE-IXa
REVIZE: 00
PANE