SITUACE 1:200 - SITE LAYOUT

STÁVAJÍCÍ SÍTĚ
EXISTING INFRASTRUCTURE

- STL plynovod Pražské plynárenské a.s. – gas lines
- NTL plynovod Pražské plynárenské a.s. – gas lines
- KABEL VEŘEJNÉHO OSVĚTLENÍ Eltodo–Citelum a.s. – public lighting cables
- SDĚLOVACÍ KABEL – O2 a.s. – communication cable
- SDĚLOVACÍ KABEL – PRE a.s. – communication cable
- SDĚLOVACÍ KABEL – PT a.s. – communication cable
- SDĚLOVACÍ KABEL – GTS Novera – communication cable
- KABELOVOD – O2 a.s. – cable duct
- KABELOVOD – O2 a.s. – šachta – cable duct – shaft
- KABEL NN – PRE a.s. – low voltage or current cable
- KABEL VN – PRE a.s. – high voltage or current cable
- TEPLOVOD Pražské teplárenské a.s. – steam heat network
- KANALIZACE PVK a.s. – drainage
- VODOVOD PVK a.s. – site water distribution

NOVÉ INŽENÝRSKÉ SÍTĚ
NEW INSFRASTRUCTURE

- VODOVOD (B.302) – Site water distribution
- KANALIZACE JEDNOTNÁ (B.301) – Waste water drainage
- KANALIZACE DEŠŤOVÁ (B.301) – Rainwater drainage
- RETENČNÍ STOKY A NÁDRŽE (B.504)
- RETENČNÍ STOKY A NÁDRŽE (B.504)
- HORKOVOD (B.308) – District heating pipeline
- VEŘEJNÉ OSVĚTLENÍ (B.404) – Public lighting
- SDĚLOVACÍ VEDENÍ (B.306) – Low current network
- VN VEDENÍ (B.304) – High voltage network
- STOŽÁR VO – Lamp post

LEGENDA / LEGEND

- OBSLUŽNÁ KOMUNIKACE – ASFALTOVÁ VOZOVKA – SERVICE ROAD – ASPHALT CONCRETE
- PARKOVACÍ STÁNÍ, VYROVNÁVACÍ PLOCHA U OBJEKTU – BETONOVÁ DLAŽBA – PARKING BAY, ALIGNMENTAL BLOCK PAVED STRIPS – CONCRETE BLOCK PAVING
- PARKOVIŠTNÍ KOMUNIKACE – BETONOVÁ DLAŽBA – PARKING ROAD – CONCRETE BLOCK PAVING
- CHODNÍK – BETONOVÁ DLAŽBA – FOOTWAY – CONCRETE BLOCK PAVING
- CHODNÍK POJÍŽDĚNÝ – BETONOVÁ DLAŽBA – FOOTWAY WITH MANEUVERING POSSIBILITY – CONCRETE BLOCK PAVING
- ZELEŇ – GREEN VEGETATION
- PREFABRIKOVANÉ KONSTRUKCE (SCHODIŠŤOVÁ RAMENA) – PREFABRICATED CONSTRUCTIONS (STAIRCASE)
- TERASY – BETONOVÁ DLAŽBA – TERRACE – CONCRETE BLOCK PAVING
- V2 – ULIČNÍ VPUST – CHANNEL GULLY
- HRANY ZPEVNĚNÝCH PLOCH – BOUNDARIES OF HARD POINT AREAS
- HRANY BUDOV V 1NP – BUILDING BOUNDARIES 1ST GROUND FLOOR
- HRANY SUTERÉNŮ – BASEMENT OUTLINES
- HRANY OBJEKTŮ NAD ÚROVNÍ 1P – OBJECT BOUNDARIES ABOVE 1ST GROUND FLOOR
- PODÉLNÁ DRENÁŽ – LONGITUDINAL DRAIN
- STÁVAJÍCÍ OBJEKTY – EXISTING BUILDING
- HRANICE POZEMKŮ – PROPERTY BOUNDARIES
- HRANICE POZEMKŮ – PROPERTY BOUNDARIES
- KABELOVÝ KANÁL – KABELOVÝ KANÁL
- OPLOCENÍ – FENCE
- ŘEZ 8-8' – CHARAKTERISTICKÉ ŘEZY – SECTIONS
- 3750 – PARCELNÍ ČÍSLA OBJEKTŮ – PLOT NUMBERS OF THE RELATED OBJECTS
- 212.50 – VÝŠKY STÁVAJÍCÍ – CURRENT HEIGHTS
- 212.50 – VÝŠKY NÁVRHU – DESIGN HEIGHTS

Seznam objektů

001	Objekt PTC / Proton therapy center
101	Hrubé terénní úpravy / Rough landscaping
201	Přeložky kanalizace / Sewers relocation
202	Přeložky vodovodu / Water main relocation
203	Přeložky plynovodu / Gas supply relocation
301	Přípojka kanalizace / Drainage connection
302	Přípojka vodovodu / Water connection
304	Přípojka VN / High-volatage connection
306	Přípojka SLB - O2 / Weak-current connection
308	Přípojka horkovodu / Heating connection
401	Areálová kanalizace / Area drainage
402	Areálové rozvody vodovodu / Area water distributions
403	Areálové rozvody VN / Area high-volatage distribution
404	Veřejné osvětlení / Public lighting
410	Areálové osvětlení / Area lighting
504	Retenční nádrž / Retention tanks
505	Vodoměrná šachta / Water meter pit
515	Čištění kontaminované vody / Cleaning contaminated water
601	Komunikace, zpevněné plochy a chodníky / Roads, paved areas and footpaths (pavements)
603	Dopravní značení / Road signs
701	Terasy / Terraces
702	Venkovní schodiště / Terrace of front steps
901	Čisté terénní úpravy / Landscaping
902	Sadové úpravy / Greenery
903	Oplocení / Fence
904	Betonové logo společnosti / Company's logo

POZNÁMKY / NOTES:

-

REVIZE / REVISION SUFFIX	POPIS / REVISION DETAILS	DATUM / DATE OF REVISION
01		
02		
03		
04		
05		
06		
07		
08		
09		

SCHÉMA / SCHEME

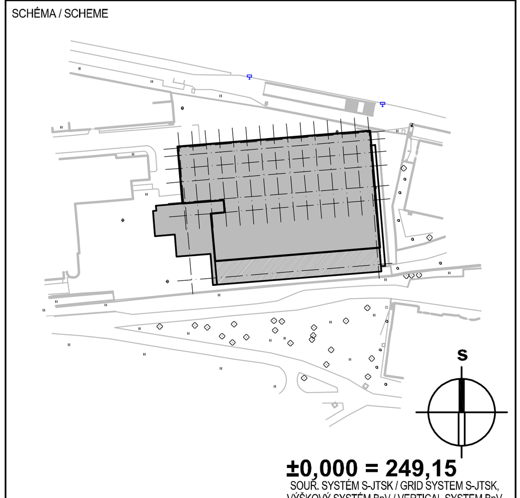

±0,000 = 249,15

SOUŘ. SYSTÉM S-JTSK / GRID SYSTEM S-JTSK, VÝŠKOVÝ SYSTÉM Bpv / VERTICAL SYSTEM Bpv

STAVBA / BUILDING: PROTONOVÉ TERAPEUTICKÉ CENTRUM, areál FN Bulovka, Praha-Libeň

INVESTOR / DEVELOPER: PROTON THERAPY CENTER – Proton Therapy Center Czech s.r.o., Křenova 11, 162 00 Praha 6, Tel.: +420 222 998 900

DODAVATEL / CONTRACTOR: SYNER – SYNER s.r.o., Dr.Milady Horákové 580/7, 460 01 Liberec 4, Tel.: +420 488 124 111

GENERÁLNÍ PROJEKTANT / DESIGNER: HELIKA a.s., Beranových 65, P.O. BOX 4, 199 21 Praha 9 - Letňany, Tel.: +420 281 097 222, Fax: +420 281 097 200, IČO: 60194294, DIČ: 009-60194294 (OBERMEYER CORPORATE GROUP)

HLAVNÍ INŽENÝR PROJEKTU / CHIEF ENGINEER: ING. JAROSLAV NĚMEČEK
ARCHITEKT PROJEKTU / ARCHITECT: ING. ARCH. VASIL SOBOTA, ING. ARCH. PAVLÍNA ROSPĚŠILOVÁ
HLAVNÍ STATIK PROJEKTU / STRUCTURAL ENGINEER: ING. ALEXANDR ŠMÍD
Číslo zakázky / Project ref.: 00692-04

ZPRACOVATEL / SUBCONTRACTOR: HELIKA a.s., Beranových 65, P.O. BOX 4, 199 21 Praha 9 - Letňany, Tel.: +420 281 097 222, Fax: +420 281 097 200, IČO: 60194294, DIČ: 009-60194294
ODPOVĚDNÝ PROJEKTANT / DESIGNER: ING. LUBOŠ POLAN
VYPRACOVAL / DRAWN BY: JAKUB ČERNÝ, ING. LUBOŠ POLAN
KONTROLOVAL / CHECKED BY: ING. LUBOŠ POLAN
Číslo zakázky / Project ref.: 00692-04

STUPEŇ DOKUMENTACE / DESIGN STAGE	DOKUMENTACE SKUTEČNÉHO PROVEDENÍ STAVBY / AS - BUILT DOCUMENTATION	OZNAČENÍ / CODE: DSPS / DSPS
ČÁST DOKUMENTACE / PART OF DOCUMENTATION	A POZEMNÍ STAVEBNÍ OBJEKTY / A BUILDINGS	
STAVEBNÍ OBJEKT / BUILDING OBJECT	001 PROTONOVÉ TERAPEUTICKÉ CENTRUM / 001 PROTON THERAPY CENTER	
PROFESNÍ DÍL / SPECIALIZED	005 SITUACE STAVBY / 005 SITE LAYOUT	KOD PROF. / CODE: SIT / SIT
DÍLČÍ ČLENĚNÍ / DIVISION	... ...	

NÁZEV VÝKRESU / TITLE: SITUACE STAVBY / SITE LAYOUT

DATUM / DATE	REVIZE / REVISION	MĚŘÍTKO / SCALE	POČET A4 / NUMBER A4	KOPIE / PARE
07/2012	–	1:200	10	

ČÁST / SECTION	SO / PS	DÍL / PART	PROF. / PART	Č. VÝKRESU / DRAWING NO.	Č. REVIZE / REVISION SUFFIX
A	001	005	_	1000	00

NÁZEV SOUBORU / FILE NAME: