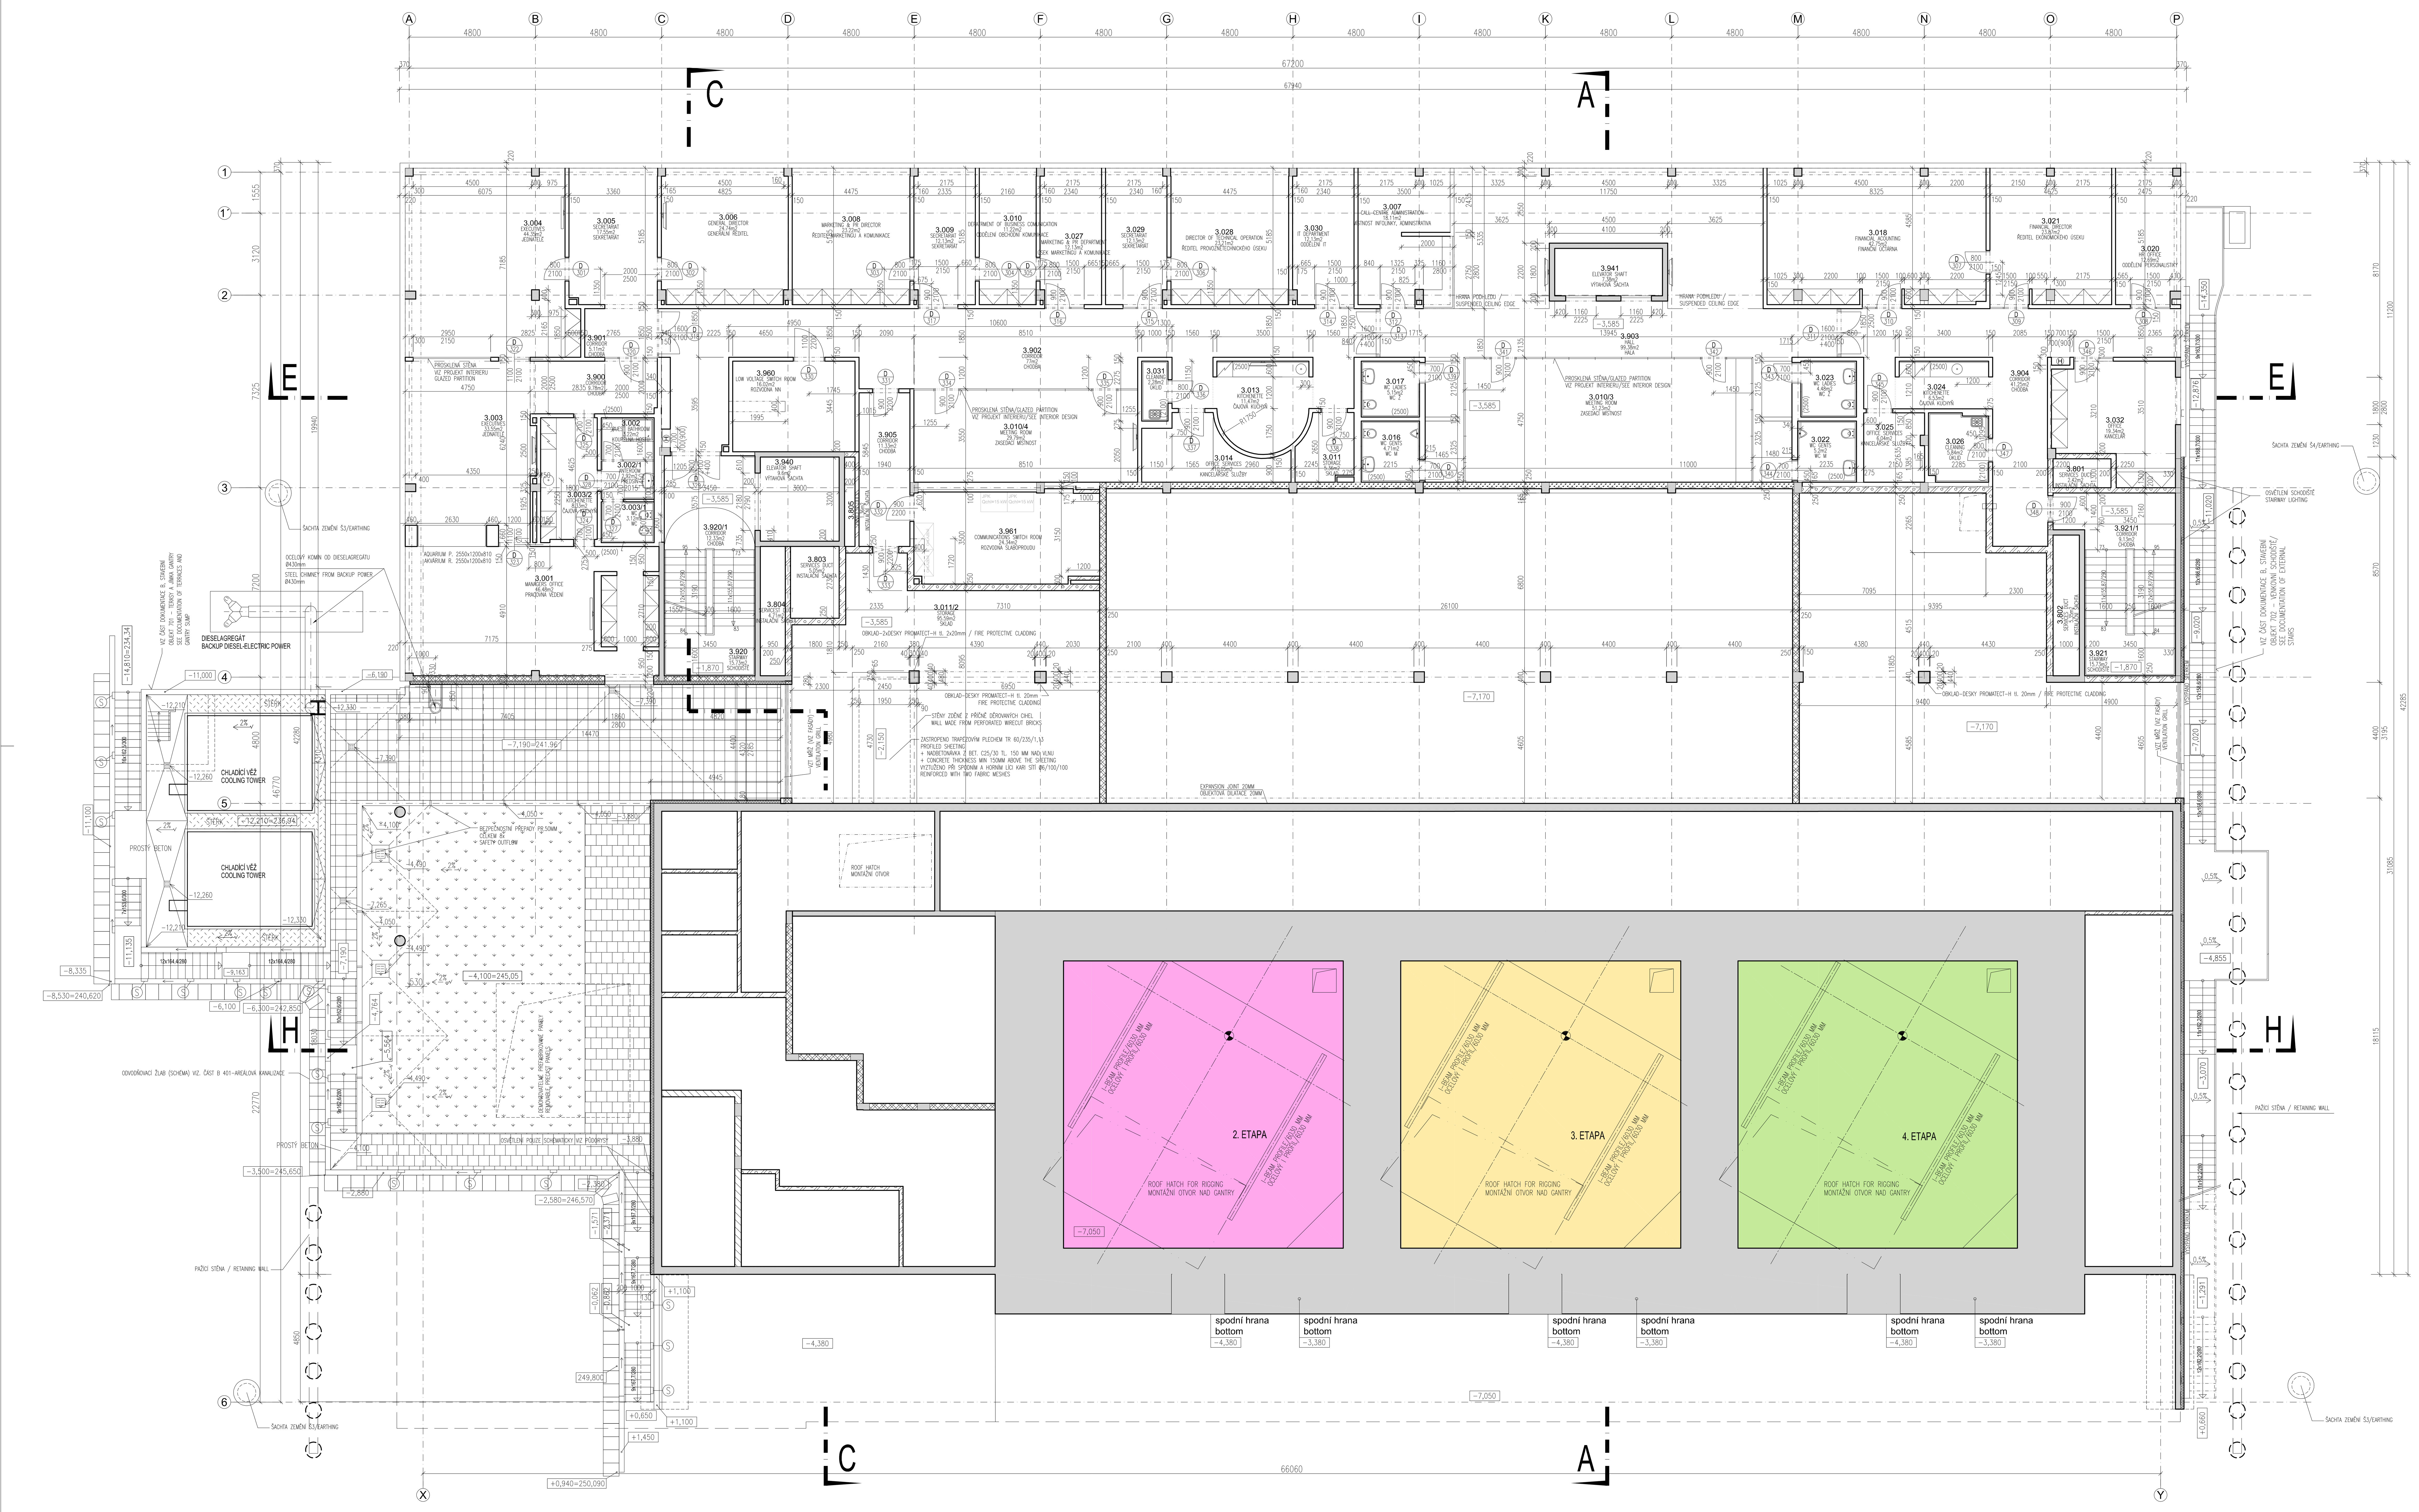

LEGENDA :

ŽELEZOBETONOVÉ NOSNÉ KONSTRUKCE (STĚNA, SLOUP)	LOADBEARING CONCRETE STRUCTURES (WALL, COLUMN)
ŽELEZOBETONOVÉ NOSNÉ KONSTRUKCE S KONTAKTNÍM ZATEPLENÍM Z DESEK Z MINERÁLNÍ VLNY TL.130MM, VČETNĚ POTŘEBNÝCH KOTVÍCÍCH PRVKŮ A DALŠÍCH VRSTEV, S FINÁLNÍ SILIKONOVOU OMÍTKOU (OBVODOVÉ STĚNY)	EXTERNAL THERMAL INSULATION COMPOUND SYSTEM ON CONCRETE WALLS WITH STONE WOOL FACADE BOARDS 130MM. INCLUDING SILICON EXTERNAL RENDERING, TEXTILE REINFORCED COMPOUND LAYER, ADHESIVE, PLUGANCHORS, LEVELLING LAYERS
STĚNA ZDĚNÁ NENOSNÁ AKUSTICKÁ Z PŘÍČNĚ DĚROVANÝCH CIHEL 25 AKU P+D NA MALTU MVC-2,5. PEVNOST V TLAKU P10. SOUČÁSTÍ ZDIVA JSOU I VEŠKERÉ PŘEKLADY – VIZ. KOMPLETNÍ CIHLOVÝ SYSTÉM VÝROBCE	BRICKWORK ACOUSTIC NON LOAD-BEARING WALL MADE FROM CLAY BLOCKS 24-AKU. LINTELS ARE INCLUDED
STĚNA ZDĚNÁ NENOSNÁ Z PŘÍČNĚ DĚROVANÝCH CIHEL NA MALTU MVC-2,5; PEVNOST V TLAKU MIN.P8; TL.ZDIVA 100MM=CIHLY 8 P+D, 150MM=CIHLY 11,5 P+D, 200MM=CIHLY 17,5 P+D, 250MM=CIHLY 24 P+D. SOUČÁSTÍ ZDIVA JSOU I VEŠKERÉ PŘEKLADY – VIZ. KOMPLETNÍ CIHLOVÝ SYSTÉM VÝROBCE	BRICKWORK PARTITION MADE FROM PERFORATED WIRECUT BRICKS. LINTELS ARE INCLUDED
STĚNA ZDĚNÁ NENOSNÁ Z PLNÝCH CIHEL CP 290X140X65MM, (CP-AKU 24 240X115X71) NA MALTU MC-5. PEVNOST V TLAKU P20. SOUČÁSTÍ ZDIVA JSOU I VEŠKERÉ PŘEKLADY – VIZ. KOMPLETNÍ CIHLOVÝ SYSTÉM VÝROBCE	BRICKWORK PARTITION MADE FROM SOLID WIRECUT BRICKS. LINTELS ARE INCLUDED
STĚNA ZDĚNÁ NENOSNÁ Z PŘÍČNĚ DĚROVANÝCH CIHEL NA MALTU MVC-2,5. PEVNOST V TLAKU MIN P10. TL.ZDIVA 190MM=CIHLY 17,5 P+D, 250MM=CIHLY 24 P+D S KONTAKTNÍM ZATEPLENÍM Z DESEK Z MINERÁLNÍ VLNY TL.130MM, VČETNĚ POTŘEBNÝCH KOTVÍCÍCH PRVKŮ A DALŠÍCH VRSTEV, S FINÁLNÍ SILIKONOVOU OMÍTKOU (OBVODOVÉ STĚNY) SOUČÁSTÍ ZDIVA JSOU I VEŠKERÉ PŘEKLADY – VIZ. KOMPLETNÍ CIHLOVÝ SYSTÉM VÝROBCE	EXTERNAL THERMAL INSULATION COMPOUND SYSTEM ON BRICKWORK NON LOAD-BEARING WALL WITH STONE WOOL FACADE BOARDS 130MM, INCLUDING SILICON EXTERNAL RENDERING, TEXTILE REINFORCED COMPOUND LAYER, ADHESIVE, PLUG ANCHORS, LEVELLING LAYERS. LINTELS ARE INCLUDED
PŘÍČKA (PŘEDSTĚNA) SÁDROKARTONOVÁ – S ODKAZEM NA TABULKU SÁDROKARTONOVÝCH STĚN: PŘÍLOHA ČÍSLO 0009	PLASTERBOARD PARTITION (OR LINING)
STĚNA SÁDROKARTONOVÁ AKUSTICKÁ – S ODKAZEM NA TABULKU SÁDROKARTONOVÝCH STĚN: PŘÍLOHA ČÍSLO 0009	ACOUSTIC PLASTERBOARD PARTITION
STĚNA SKLÁDANÁ (NA SUCHO) Z PLNÝCH BETONOVÝCH BLOKŮ 380/190/190MM; PŘÍPADNĚ BETONOVÝCH CIHEL PLNÝCH 290/140/65MM	REMOVABLE SHIELDING BLOCK WALL MADE FROM SOLID CONCRETE BLOCKS SET IN A WAVE PATTERN TO FORM A CONTINUOUS LABYRINTH EFFECT
OBVODOVÝ PLÁŠŤ PROSKLENÝ TL.200MM VIZ DÍL FASÁDY: PŘÍLOHA ČÍSLO 1028	GLAZED FACADE WIDTH 200mm
PŘÍČKA PROSKLENÁ (S DVEŘMI) VIZ TABULKA OSTATNÍCH VÝROBKŮ: PŘÍLOHA ČÍSLO 0008; NEBO VIZ DÍL FASÁDY: PŘÍLOHA ČÍSLO 1028	GLAZED PARTITION
IZOLACE TEPELNÁ Z DESEK Z MINERÁLNÍ VLNY TL. DLE SPECIFIKACE	STONE WOOL THERMAL INSULATION
OZNAČENÍ DVEŘÍ, VRAT A ROLET VIZ. TABULKA DVEŘÍ (PŘ.Č. 0005)	DOORS, GATES, ROLLERS REFERENCE

LEGEND :

Tabulka místností PTC

OZN	Název místnosti	Room title	Plocha
3.001	PRACOVNA VEDENÍ	MANAGERS OFFICE	46.48m2
3.002	KOUPELNA HOSTŮ	GUEST BATHROOM	3.22m2
3.002/1	PŘEDSÍŇ	ANTEROOM	2.92m2
3.003	JEDNATELÉ	EXECUTIVES	33.55m2
3.003/1	WC	WC	3.12m2
3.003/2	ČAJOVÁ KUCHYŇ	KITCHENETTE	8.33m2
3.004	JEDNATELÉ	EXECUTIVES	44.35m2
3.005	SEKRETARIÁT	SECRETARIAT	17.55m2
3.006	GENERÁLNÍ ŘEDITEL	GENERAL DIRECTOR	24.74m2
3.007	MÍSTNOST INFOLINKY, ADMINISTRATIVA	CALL CENTRE, ADMINISTRATION	18.11m2
3.008	ŘEDITEL MARKETINGU A KOMUNIKACE	MARKETING & PR DIRECTOR	23.22m2
3.009	SEKRETARIÁT	SECRETARIAT	12.13m2
3.010	ODDĚLENÍ OBCHODNÍ KOMUNIKACE	DEPARTMENT OF BUSINESS COMUNICATION	11.22m2
3.010/3	ZASEDACÍ MÍSTNOST	MEETING ROOM	51.23m2
3.010/4	ZASEDACÍ MÍSTNOST	MEETING ROOM	29.79m2
3.011	SKLAD	STORAGE	5.36m2
3.011/2	SKLAD	STORAGE	95.59m2
3.013	ČAJOVÁ KUCHYŇ	KITCHENETTE	11.47m2
3.014	KANCELÁŘSKÉ SLUŽBY	OFFICE SERVICES	10.05m2
3.016	WC MUŽI	WC GENTS	5.15m2
3.017	WC ŽENY	WC LADIES	4.71m2
3.018	FINANČNÍ ÚČTÁRNA	FINANCIAL ACCOUNTING	42.75m2
3.020	ODDĚLENÍ PERSONALISTIKY	HR DEPARTMENT	12.69m2
3.021	ŘEDITEL EKONOMICKÉHO ÚSEKU	FINANCIAL DIRECTOR	23.87m2
3.022	WC MUŽI	WC GENTS	5.2m2
3.023	WC ŽENY	WC LADIES	4.48m2
3.024	ČAJOVÁ KUCHYŇ	KITCHENETTE	6.53m2
3.025	KANCELÁŘSKÉ SLUŽBY	OFFICE SERVICES	6.04m2
3.026	ÚKLID	CLEANING	5.84m2
3.027	ÚSEK MARKETINGU A KOMUNIKACE	MARKETING & PR DEPARTMENT	12.13m2
3.028	ŘEDITEL PROVOZNĚTECHNICKÉHO ÚSEKU	DIRECTOR OF TECHNICAL OPERATION	23.21m2
3.029	SEKRETARIÁT	SECRETARIAT	12.13m2
3.030	ODDĚLENÍ IT	IT DEPARTMENT	12.13m2
3.031	ÚKLID	CLEANING	2.28m2
3.032	KANCELÁŘ	OFFICE	18.88m2
3.801	INSTALAČNÍ ŠACHTA	SERVICES DUCT	2.84m2
3.802	INSTALAČNÍ ŠACHTA	SERVICES DUCT	5.35m2
3.803	INSTALAČNÍ ŠACHTA	SERVICES DUCT	5.05m2
3.804	INSTALAČNÍ ŠACHTA	SERVICEST DUCT	4.71m2
3.805	INSTALAČNÍ ŠACHTA	SERVICEST DUCT	1.36m2
3.900	CHODBA	CORRIDOR	9.78m2
3.901	CHODBA	CORRIDOR	5.11m2
3.902	CHODBA	CORRIDOR	77m2
3.903	HALA	HALL	99.38m2
3.904	CHODBA	CORRIDOR	41.25m2
3.905	CHODBA	CORRIDOR	11.33m2
3.920	SCHODIŠTĚ	STAIRWAY	15.73m2
3.920/1	CHODBA	CORRIDOR	12.33m2
3.921	SCHODIŠTĚ	STAIRWAY	15.73m2
3.921/1	CHODBA	CORRIDOR	9.13m2
3.940	VÝTAHOVÁ ŠACHTA	ELEVATOR SHAFT	9.6m2
3.941	VÝTAHOVÁ ŠACHTA	ELEVATOR SHAFT	7.38m2
3.960	ROZVODNA NN	LOW VOLTAGE SWITCH ROOM	16.02m2
3.961	ROZVODNA SLABOPROUDU	COMMUNICATIONS SWITCH ROOM	24.34m2

POZNÁMKY / NOTES:

...

REVIZE/ REVISION SUFFIX	POPIS / REVISION DETAILS	DATUM / DATE OF REVISION
01		
02		
03		
04		
05		
06		
07		
08		
09		

SCHÉMA / SCHEME

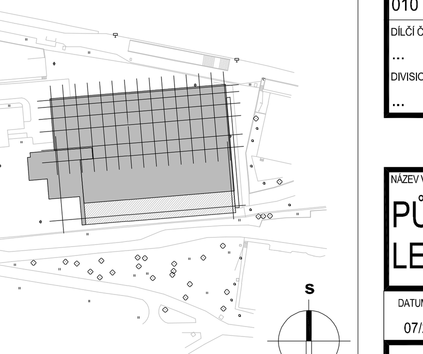

±0,000 = 249,15
SOUŘ. SYSTÉM S-JTSK / GRID SYSTEM S-JTSK, VÝŠKOVÝ SYSTÉM BpV / VERTICAL SYSTEM BpV

STAVBA / BUILDING
PROTONOVÉ TERAPEUTICKÉ CENTRUM
areál FN Bulovka, Praha-Libeň

INVESTOR / DEVELOPER
PROTON THERAPY CENTER
Proton Therapy Center Czech s.r.o.
Křenova 11
162 00 Praha 6
Tel.: +420 222 998 900

DODAVATEL /CONTRACTOR
SYNER
SYNER s.r.o.
Dr.Milady Horákové 580/7
460 01 Liberec 4
Tel.: +420 488 124 111

GENERÁLNÍ PROJEKTANT / DESIGNER
HELIKA OBERMEYER CORPORATE GROUP
HELIKA a.s.
Beranových 65,
P.O. BOX 4, 199 21 Praha 9 - Letňany
Tel.: +420 281 097 222
Fax: +420 281 097 200
IČO: 60194294, DIČ: 009-60194294
Číslo zakázky / Project ref. 00692-04

HLAVNÍ INŽENÝR PROJEKTU / CHIEF ENGINEER
ING. JAROSLAV NĚMEČEK
ARCHITEKT PROJEKTU / ARCHITECT
ING. ARCH. VASIL SOBOTA
ING. ARCH. PAVLÍNA POSPÍŠILOVÁ
HLAVNÍ STATIK PROJEKTU / STRUCTURAL ENGINEER
ING. ALEXANDR ŠMÍD

ZPRACOVATEL / SUBCONTRACTOR
HELIKA OBERMEYER CORPORATE GROUP
HELIKA a.s.
Beranových 65,
P.O. BOX 4, 199 21 Praha 9 - Letňany
Tel.: +420 281 097 222
Fax: +420 281 097 200
IČO: 60194294, DIČ: 009-60194294
Číslo zakázky / Project ref. 00692-04

ODPOVĚDNÝ PROJEKTANT / DESIGNER
ING. LUBOŠ POLAN
VYPRACOVAL / DRAWN BY
JAKUB ČERNÝ
KONTROLOVAL / CHECKED BY
ING. LUBOŠ POLAN

STUPEŇ DOKUMENTACE — DOKUMENTACE SKUTEČNÉHO PROVEDENÍ STAVBY — OZNAČENÍ: DSPS
DESIGN STAGE — AS - BUILT DOCUMENTATION — CODE: DSPS

ČÁST DOKUMENTACE
A POZEMNÍ STAVEBNÍ OBJEKTY
PART OF DOCUMENTATION
A BUILDINGS

STAVEBNÍ OBJEKT
001 PROTONOVÉ TERAPEUTICKÉ CENTRUM
BUILDING OBJECT
001 PROTON THERAPY CENTER

PROFESNÍ DÍL — KOD PROF.
010 ARCHITEKTONICKO STAVEBNÍ ŘEŠENÍ — ARS
SPECIALIZED — CODE
010 ARCHITECTURAL DESIGN AND CIVIL ENGINEERING — ARS

DÍLČÍ ČLENĚNÍ
... ...
DIVISION
... ...

NÁZEV VÝKRESU / TITLE

PŮDORYS 4.NP
LEVEL 4

DATUM / DATE	REVIZE / REVISION	MĚŘÍTKO / SCALE	POČET A4 / NUMBER A4	KOPIE / PARÉ
07/2012	--	1:100	12	

ČÁST / SECTION	SO / PS	DÍL / PART	PROF. / PART	Č. VÝKRESU / DRAWING NO.	Č.REVIZE / REVISION SUFFIX
A	001	010	_	1007	00

NÁZEV SOUBORU / FILE NAME: