LEGENDA / LEGEND:

- SKLADBA STŘECHY S VEGETAČNÍM SOUVRSTVÍM /GREEN ROOF/ — SS1
- SKLADBA STŘECHY POCHOZÍCH ČÁSTÍ S KAČÍRKEM /FOOT TRAFFIC ROOF/ — SS2
- SKLADBA STŘECHY NA PŘEJEZDU VÝTAHOVÉ ŠACHTY /ELEVATOR HEADROOM ROOF/ — SS3
- OPLOCENÍ TECHNOLOGIE VZT /TECHNOLOGY FENCING/

- (JB) JISTÍCÍ BOD PRO ÚDRŽBU STŘECH A FASÁD /ANCHORING POINT/
- (AS) ANTÉNNÍ STOŽÁR VÝŠKY 2,7m, Ø100mm. /AERIAL POLE HEIGHT 2,7m Ø100
- (OH) ODVĚTRÁNÍ MAG. RESONANCE Ø300mm ODVOD HELIA /MAGNETIC RESONANCE HELIUM EMERGENCY EXHAUST/
- (P1) PROSTUP STROPNÍ DESKY A STŘEŠNÍHO SOUVRSTVÍ Ø50mm /OPENING IN STRUCTURAL CONCRETE AND ROOF CONSTRUCTION/
- (P2) VYVEDENÍ SLABOPROUDU – Z JÁDRA NEBO PROSTUP Ø50mm /ELECRICITY/
- (VH) VENTILAČNÍ HLAVICE ZTI Ø150mm /VENT PIPE/
- (O) OPLOCENÍ TECHNOLOGIE VZT /TECHNOLOGY FENCING/
- (S) OSVĚTLENÍ /LIGHTING/
- (SN) OSVĚTLENÍ NOUZOVÉ /EMERGENCY LIGHTING/
- (PČ) PRVKY ČISTÍCÍHO SYSTÉMU /FASADE CLEANING SYSTEM/
- (PE) PŘÍVOD EL. ENERGIE, DVOJZÁSUVKA, VENKOVNÍ PROVEDENÍ 220V /EXTERIOR ELECTRICAL SOCKET 220V/
- (PV) PŘÍVOD VODY /WATER/
- (N) NÁPIS PTC BULOVKA /PTC BULOVKA SIGN/

POZNÁMKY / NOTES:

...

REVIZE/ REVISION SUFFIX	POPIS / REVISION DETAILS	DATUM / DATE OF REVISION
01		
02		
03		
04		
05		
06		
07		
08		
09		

SCHÉMA / SCHEME

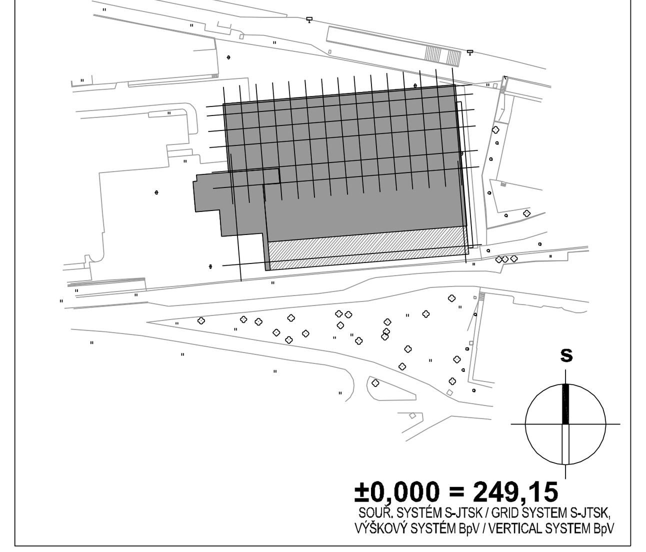

±0,000 = 249,15
SOUŘ. SYSTÉM S-JTSK / GRID SYSTEM S-JTSK,
VÝŠKOVÝ SYSTÉM Bpv / VERTICAL SYSTEM Bpv

STAVBA / BUILDING
PROTONOVÉ TERAPEUTICKÉ CENTRUM
areál FN Bulovka, Praha-Libeň

INVESTOR / DEVELOPER
PROTON THERAPY CENTER
Proton Therapy Center Czech s.r.o.
Křenova 11
162 00 Praha 6
Tel.: +420 222 998 900

DODAVATEL / CONTRACTOR
SYNER®
SYNER s.r.o.
Dr.Milady Horákové 580/7
460 01 Liberec 4
Tel.: +420 488 124 111

GENERÁLNÍ PROJEKTANT / DESIGNER
HELIKA a.s.
Beranových 65,
P.O. BOX 4, 199 21 Praha 9 - Letňany
Tel.: +420 281 097 222
Fax: +420 281 097 200
IČO: 60194294, DIČ: 009-60194294
HELIKA OBERMEYER CORPORATE GROUP

HLAVNÍ INŽENÝR PROJEKTU / CHIEF ENGINEER
ING. JAROSLAV NĚMEČEK
ARCHITEKT PROJEKTU / ARCHITECT
ING. ARCH. VASIL SOBOTA
ING. ARCH. PAVLÍNA POSPÍŠILOVÁ
HLAVNÍ STATIK PROJEKTU / STRUCTURAL ENGINEER
ING. ALEXANDR ŠMÍD

Číslo zakázky / Project ref. 00692-04

ZPRACOVATEL / SUBCONTRACTOR
HELIKA a.s.
Beranových 65,
P.O. BOX 4, 199 21 Praha 9 - Letňany
Tel.: +420 281 097 222
Fax: +420 281 097 200
IČO: 60194294, DIČ: 009-60194294
HELIKA OBERMEYER CORPORATE GROUP

ODPOVĚDNÝ PROJEKTANT / DESIGNER
ING. LUBOŠ POLAN
VYPRACOVAL / DRAWN BY
JAKUB ČERNÝ
KONTROLOVAL / CHECKED BY
ING. LUBOŠ POLAN

Číslo zakázky / Project ref. 00692-04

STUPEŇ DOKUMENTACE: DOKUMENTACE SKUTEČNÉHO PROVEDENÍ STAVBY	OZNAČENÍ: DSPS
DESIGN STAGE: AS - BUILT DOCUMENTATION	CODE: DSPS
ČÁST DOKUMENTACE: A POZEMNÍ STAVEBNÍ OBJEKTY	
PART OF DOCUMENTATION: A BUILDINGS	
STAVEBNÍ OBJEKT: 001 PROTONOVÉ TERAPEUTICKÉ CENTRUM	
BUILDING OBJECT: 001 PROTON THERAPY CENTER	
PROFESNÍ DÍL: 010 ARCHITEKTONICKO STAVEBNÍ ŘEŠENÍ	KOD PROF.: ARS
SPECIALIZED: 010 ARCHITECTURAL DESIGN AND CIVIL ENGINEERING	CODE: ARS
DÍLČÍ ČLENĚNÍ:	
DIVISION:	

NÁZEV VÝKRESU / TITLE
STŘECHA
ROOF

DATUM / DATE	REVIZE / REVISION	MĚŘÍTKO / SCALE	POČET A4 / NUMBER A4	KOPIE / PARÉ
07/2012	--	1:100	10	

ČÁST / SECTION	SO / PS	DÍL / PART	PROF. / PART	Č. VÝKRESU / DRAWING NO.	Č.REVIZE / REVISION SUFFIX
A	001	010	_	1009	00

NÁZEV SOUBORU / FILE NAME: