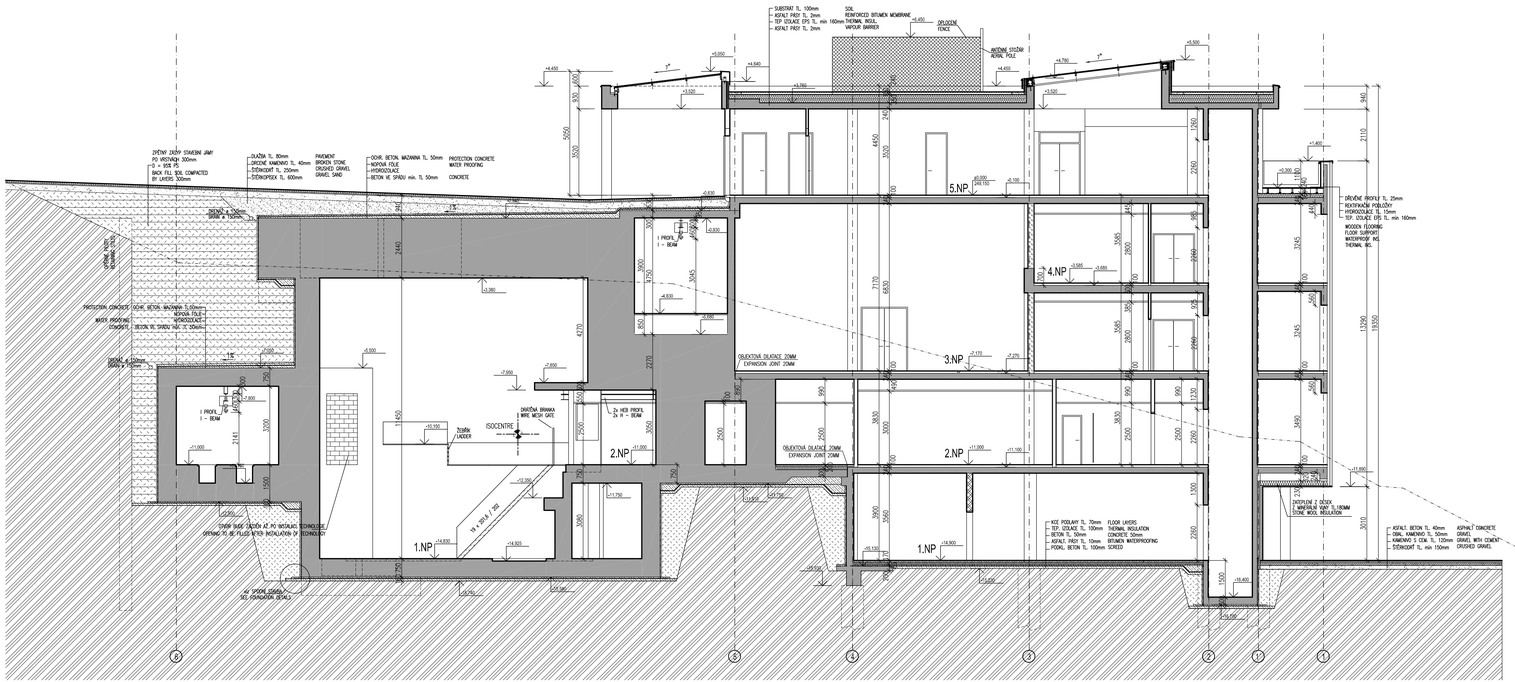

LEGENDA :

- ŽELEZOBETONOVÉ NOSNÉ KONSTRUKCE (STĚNA, SLOUP)
- ŽELEZOBETONOVÉ NOSNÉ KONSTRUKCE S KONTAKTNÍM ZATEPLENÍM Z DESEK Z MINERÁLNÍ VLNY TL.100MM, VČETNĚ POŘEBNÍCH KOTVICÍCH PRVKŮ A DALŠÍCH VRSTEV, S FINÁLNÍ SILIKONOVOU OMÍTKOU (OBVODOVÉ STĚNY)
- STĚNA ZIDNÍ NENOSNÁ AKUSTICKÁ Z PŘÍČNĚ DĚROVANÝCH CHEL 24–MJU NA MALTU MC–2,5, PEVNOST V TLAKU P20, SOUČÁSTÍ ZDIVA JSOU I VEŠKERÉ PŘÍKLADY – VIZ. KOMPLETNÍ CHLOVÝ SYSTÉM VÝROBCE
- STĚNA ZIDNÍ NENOSNÁ Z PŘÍČNĚ DĚROVANÝCH CHEL NA MALTU MC–2, PEVNOST V TLAKU MIN. P10, SOUČÁSTÍ ZDIVA JSOU I VEŠKERÉ PŘÍKLADY – VIZ. KOMPLETNÍ CHLOVÝ SYSTÉM VÝROBCE
- STĚNA ZIDNÍ NENOSNÍ Z PLNÝCH CHEL CP 20 NA MALTU MC–5, PEVNOST V TLAKU P20, SOUČÁSTÍ ZDIVA JSOU I VEŠKERÉ PŘÍKLADY – VIZ. KOMPLETNÍ CHLOVÝ SYSTÉM VÝROBCE
- STĚNA ZIDNÍ NENOSNÁ Z PŘÍČNĚ DĚROVANÝCH CHEL NA MALTU MC–2,5, PEVNOST V TLAKU MIN P10 S KONTAKTNÍM ZATEPLENÍM Z DESEK Z MINERÁLNÍ VLNY TL.100MM, VČETNĚ POŘEBNÍCH KOTVICÍCH PRVKŮ A DALŠÍCH VRSTEV, S FINÁLNÍ SILIKONOVOU OMÍTKOU (OBVODOVÉ STĚNY) SOUČÁSTÍ ZDIVA JSOU I VEŠKERÉ PŘÍKLADY – VIZ. KOMPLETNÍ CHLOVÝ SYSTÉM VÝROBCE
- PŘÍČKA (PŘÍDSTĚNA) SÁDROKARTONOVÁ – S ODKAZEM NA TABULKU SÁDROKARTONOVÝCH STĚN: PŘÍLOHA ČÍSLO 0009
- STĚNA SÁDROKARTONOVÁ AKUSTICKÁ – S ODKAZEM NA TABULKU SÁDROKARTONOVÝCH STĚN: PŘÍLOHA ČÍSLO 0009
- STĚNA SKLADANÁ (NA SUCHO) Z PLNÝCH BETONOVÝCH BLOKŮ 390/190/100MM, PŘÍMÉNÉ BETONOVÝCH CHEL PLNÝCH 290/140/50MM
- OBVODOVÝ PLÁŠŤ PROSKLENÍ TL.200MM VIZ DIL FASÁDY: PŘÍLOHA ČÍSLO 1028
- PRVKY PROSKLENÍ (S DVEŘMI) VIZ TABULKA OSTATNÍCH VÝROBKŮ: PŘÍLOHA ČÍSLO 0008; NEBO VIZ DIL FASÁDY: PŘÍLOHA ČÍSLO 1028
- DEMONTOVATELNÉ PŘÍČKY BEZ KONCOVÝCH PRVKŮ (PO CELOU DOBU ŽIVOTNOSTI STAVBY)
- IZOLACE TEPELNÁ Z DESEK Z MINERÁLNÍ VLNY TL. DLE SPECIFIKACE

LEGEND :

- LOADBEARING CONCRETE STRUCTURES (WALL, COLUMN)
- EXTERNAL THERMAL INSULATION COMPOUND SYSTEM ON CONCRETE WALLS WITH STONE WOOL FACADE BOARDS 100MM, INCLUDING SILICON EXTERNAL RENDERING, TEXTILE REINFORCED COMPOUND LAYER, ADHESIVE, PLUGANCHORS, LEVELLING LAYERS
- BROMOKRIN ACOUSTIC NON LOAD–BEARING WALL MADE FROM CLAY BLOCKS 24–MJU. LINTELS ARE INCLUDED
- BROMOKRIN PARTITION MADE FROM PERFORATED WIRECUT BRICKS. LINTELS ARE INCLUDED
- BROMOKRIN PARTITION MADE FROM SOLID WIRECUT BRICKS. LINTELS ARE INCLUDED
- EXTERNAL THERMAL INSULATION COMPOUND SYSTEM ON BROKMORK NON LOAD–BEARING WALL WITH STONE WOOL FACADE BOARDS 100MM, INCLUDING SILICON EXTERNAL RENDERING, TEXTILE REINFORCED COMPOUND LAYER, ADHESIVE, PLUG ANCHORS, LEVELLING LAYERS. LINTELS ARE INCLUDED
- PLASTERBOARD PARTITION (OR LINING)
- ACOUSTIC PLASTERBOARD PARTITION
- REMOVABLE SHIELDING BLOCK WALL MADE FROM SOLID CONCRETE BLOCKS SET IN A WAVE PATTERN TO FORM A CONTINUOUS LABYRINTH EFFECT
- GLAZED FACADE WIDTH 200mm
- GLAZED PARTITION
- REMOVABLE PARTITIONS
- STONE WOOL THERMAL INSULATION

POZNÁMKY / NOTES:

–

SCHÉMA / SCHEME

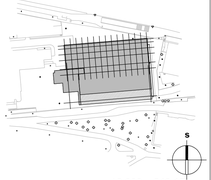

STAVBA / BUILDING:

PROTONOVÉ TERAPEUTICKÉ CENTRUM areál FN Bulovka, Praha-Libeň

INVESTOR / DEVELOPER

PRO'ON THERAPY CENTER

Proton Therapy Center Czech s.r.o.
K Bioniku 15
162 00 Praha 6
Tel.: +420 222 998 900

DODAVATEL / CONTRACTOR

SYNER

SYNER s.r.o.
Dr.Miltedy Horákové 580/7
460 01 Liberec 4
Tel.: +420 485 124 111

GENERÁLNÍ PROJEKTANT / DESIGNER

HELIKA

HELIKA a.s.
Bienovým 95,
P.O.BOX 4, 199 21 Praha 9 – Letňany
Tel.: +420 281 097 222
Fax: +420 281 097 200
OBSTARŽ.VÝR. IČO: 601942294, DIČ: CZ601942294
CORPORATE GROUP

HLAVNÍ INŽENÝR PROJEKTU / CHIEF ENGINEER

ING. JAROSLAV NĚMEČEK

ARCHITEKT PROJEKTU / ARCHITECT

ING. ARCH. VASIL SOBOTA

ING. ARCH. PAVLÍNA ROSPŘÍLOVÁ

HLAVNÍ STATIK PROJEKTU / STRUCTURAL ENGINEER

ING. ALEXANDR ŠMID

Číslo zakázky / Project ref.: 00652-04

ZPRACOVATEL / SUBCONTRACTOR

HELIKA

HELIKA a.s.
Bienovým 95,
P.O.BOX 4, 199 21 Praha 9 – Letňany
Tel.: +420 281 097 222
Fax: +420 281 097 200
OBSTARŽ.VÝR. IČO: 601942294, DIČ: CZ601942294
CORPORATE GROUP

ODPOVĚDNÝ PROJEKTANT / DESIGNER

ING. LUBOŠ POLAN

VYPRACOVAL / DRAWN BY

JAKUB ČERNÝ

KONTROLOVAL / CHECKED BY

ING. LUBOŠ POLAN

Číslo zakázky / Project ref.: 00652-04

REVIZE/ REVISION SUFFIX	POPIS / REVISION DETAILS	DATUM / DATE OF REVISION
01		
02		
03		
04		
05		
06		
07		
08		
09		

STUPEŇ DOKUMENTACE / DESIGN STAGE: DOKUMENTACE SKUTEČNÉHO PROVEDENÍ STAVBY — AS - BUILT DOCUMENTATION

ODVOZENÍ / CODE: DSPS / DSPS

ČÁST DOKUMENTACE / PART OF DOCUMENTATION: A POZEMNÍ STAVEBNÍ OBJEKTY

ČÁST DOKUMENTACE / PART OF DOCUMENTATION: A BUILDINGS

STAVEBNÍ OBJEKT / BUILDING OBJECT: 001 PROTONOVÉ TERAPEUTICKÉ CENTRUM

STAVEBNÍ OBJEKT / BUILDING OBJECT: 001 PROTON THERAPY CENTER

PROFESNÍ DÍL / DIVISION: 010 ARCHITEKTONICKO STAVEBNÍ ŘEŠENÍ — KÓD PROF. / CODE: ÁRS

SPECIALIZEO / DIVISION: 010 ARCHITECTURAL DESIGN AND CIVIL ENGINEERING — KÓD / CODE: ÁRS

DÍL / DIVISION: ... ...

DÍL / DIVISION: ... ...

NÁZEV VÝKRESU / TITLE:

ŘEZ A
SECTION A

DATUM / DATE	REVIZE / REVISION	MĚŘÍTKO / SCALE	POČET AA / NUMBER AA	KÓD / PAGE
07/2012	–	1:100	5	

ČÁST / SECTION	SO / PS	DÍL / PART	PROF. / PART	Č. VÝKRESU / DRAWING NO.	ZÁKLADNÍ REVIZE / REVISION SUFFIX
A	001	010	–	1011	00

NÁZEV SOUBORU / FILE NAME: