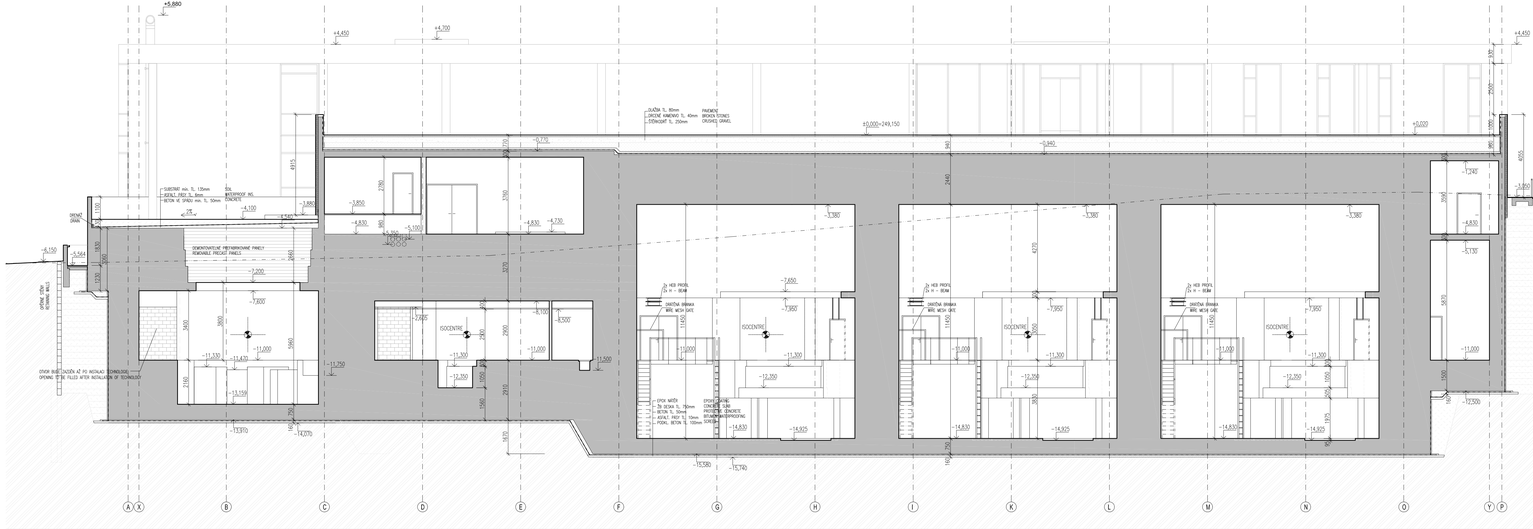

LEGENDA :

- ŽELEZOBETONOVÉ NOSNÉ KONSTRUKCE (STĚNA, SLOUPY)
- ŽELEZOBETONOVÉ NOSNÉ KONSTRUKCE S KONTINUÁLNÍ ZATEPLENÍM Z DESEK Z MINERÁLNÍ VLNY TL.120MM, VČETNĚ POŘEBINOVÝCH KOTVICÍCH PRVKŮ A ÚKLIDOVÁ VRSTVA, S FINÁLNÍ SILIKÁNOVOU OMÍTKOU (DEKORATIVNÍ STĚNY)
- STĚNA ZIDNÍ NENOSNÁ MEZIZDÍ Z PŘÍČNÉ DŘEVĚNÁNÝCH CHEL, 24-440 MA WALTI WAC-2, PŘÍMOŽ V TLOUŠŤ 120 SOUČÁSTÍ ZDNÁ ZÁSLI I VŠECHNÉ PŘEKLADY – KIZ. KOMPLETNÍ CHLOPÝ SYSTÉM VÝROBCE
- STĚNA ZIDNÍ NENOSNÁ Z PŘÍČNÉ DŘEVĚNÁNÝCH CHEL MA WALTI WAC-2, PŘÍMOŽ V TLOUŠŤ MIN. P10. SOUČÁSTÍ ZDNÁ ZÁSLI I VŠECHNÉ PŘEKLADY – KIZ. KOMPLETNÍ CHLOPÝ SYSTÉM VÝROBCE
- STĚNA ZIDNÍ NENOSNÁ Z PLNÝCH CHEL PF 20 MA WALTI WC-5, PŘÍMOŽ V TLOUŠŤ P20 SOUČÁSTÍ ZDNÁ ZÁSLI I VŠECHNÉ PŘEKLADY – KIZ. KOMPLETNÍ CHLOPÝ SYSTÉM VÝROBCE
- STĚNA ZIDNÍ NENOSNÁ Z PŘÍČNÉ DŘEVĚNÁNÝCH CHEL MA WALTI WAC-2,5, PŘÍMOŽ V TLOUŠŤ MIN P10. S KONTINUÁLNÍM ZATEPLENÍM Z DESEK Z MINERÁLNÍ VLNY TL.120MM, VČETNĚ POŘEBINOVÝCH KOTVICÍCH PRVKŮ A ÚKLIDOVÁ VRSTVA, S FINÁLNÍ SILIKÁNOVOU OMÍTKOU (DEKORATIVNÍ STĚNY) SOUČÁSTÍ ZDNÁ ZÁSLI I VŠECHNÉ PŘEKLADY – KIZ. KOMPLETNÍ CHLOPÝ SYSTÉM VÝROBCE
- PŘÍČKA (PŘEDSTĚNA) SKORKARTONOVÁ – S ODKAZEM NA TABULKU SKORKARTONOVÝCH STĚN: PŘÍLOHA ČÍSLO 0009
- STĚNA SKORKARTONOVÁ AKUSTICKÁ – S ODKAZEM NA TABULKU SKORKARTONOVÝCH STĚN: PŘÍLOHA ČÍSLO 0009
- STĚNA SKLADNÍ (NA SUCHO) Z PLNÝCH BETONOVÝCH BLOKŮ 380/190/190MM, PŘÍRANÉ BETONOVÝCH CHEL PLNÝCH 290/140/90MM
- OMÍTKOVÝ PLÁŠŤ PROSKLÍVÁ TL.200MM KÍŽ DIL FASÁDY: PŘÍLOHA ČÍSLO 1028
- PŘÍČKA PROSKLÍVÁ Z DVÉŘÍ KÍŽ TABULKA DŘEVĚNÝCH VÝROBKŮ: PŘÍLOHA ČÍSLO 0009, NEBO KÍŽ DIL FASÁDY: PŘÍLOHA ČÍSLO 1028
- DEMONTOVATELNÉ PŘÍČKY BEZ KONCOVÝCH PRVKŮ (PŘ. CELÁ ZDNÁ ZAOTKOVÝCH STANÍ)
- OTVORY TEPELNÝM Z DESEK Z MINERÁLNÍ VLNY TL. DLE SPECIFIKACE

LEGEND :

- LOADBEARING CONCRETE STRUCTURES (WALL, COLUMN)
- EXTERNAL THERMAL INSULATION COMPOUND SYSTEM ON CONCRETE WALLS WITH STONE WOOL FACADE BOARDS 120MM, INCLUDING SILICON EXTERNAL RENDERING, TEXTILE REINFORCED COMPOUND LAYER, ADHESIVE, PLUGANCHORS, LEVELLING LAYERS
- BRICKWORK ACOUSTIC NON LOAD-BEARING WALL MADE FROM CLAY BLOCKS 24-440. LINTELS ARE INCLUDED
- BRICKWORK PARTITION MADE FROM PERFORATED WIRECUT BRICKS. LINTELS ARE INCLUDED
- BRICKWORK PARTITION MADE FROM SOLID WIRECUT BRICKS. LINTELS ARE INCLUDED
- EXTERNAL THERMAL INSULATION COMPOUND SYSTEM ON BRICKWORK NON LOAD-BEARING WALL WITH STONE WOOL FACADE BOARDS 120MM, INCLUDING SILICON EXTERNAL RENDERING, TEXTILE REINFORCED COMPOUND LAYER, ADHESIVE, PLUG ANCHORS, LEVELLING LAYERS. LINTELS ARE INCLUDED
- PLASTERBOARD PARTITION (DRYLINING)
- ACOUSTIC PLASTERBOARD PARTITION
- REMOVABLE SHIELDING BLOCK WALL MADE FROM SOLID CONCRETE BLOCKS SET IN A WAVE PATTERN TO FORM A CONTINUOUS LABYRINTH EFFECT
- GLAZED FACADE WIDTH 200mm
- GLAZED PARTITION
- REMOVABLE PARTITIONS
- STONE WOOL THERMAL INSULATION

POZNÁMKY / NOTES:

REVIZE / REVISION	POPIS / REVISION DETAILS	DATUM / DATE OF REVISION
01		
02		
03		
04		
05		
06		
07		
08		
09		

SCHÉMA / SCHEME

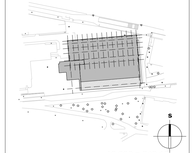

STAVBA / BUILDING

PROTONOVÉ TERAPEUTICKÉ CENTRUM areál FN Bulovka, Praha-Libeň

INVESTOR / DEVELOPER

PROTON THERAPY CENTER

Proton Therapy Center Czech a.s.
Křižanova 11
162 00 Praha 6
Tel.: +420 222 998 880

DODAVATEL / CONTRACTOR

SYNER

SYNER s.r.o.
Dr.Milady Horákové 980/7
460 01 Liberec 3
Tel.: +420 485 126 111

GENERÁLNÍ PprojektANT / DESIGNER

HELIKA

HELIKA s.r.o.
Benešovská 65
P.O. BOX 4, 190 21 Praha 9 - Letňany
Tel.: +420 281 081 222
Fax: +420 281 081 200
IČO: 60194444, DIČ: CZ60194444

HLAVNÍ INŽENÝR PROJEKTU / CHIEF ENGINEER

ING. JAROSLAV NĚMEČEK

PROJEKTANT / PROJECT ARCHITECT

ING. ARCH. VIKBL SOBOTA

ING. ARCH. PAVLÍNA ROSPĚŠOVÁ

HLAVNÍ STATICKÝ PROJEKTANT / STRUCTURAL ENGINEER

ING. ALEXANDR ŠMÉJ

Číslo zakázky / Project ref.: 00002-04

ZHOTOVITEL / SUBCONTRACTOR

HELIKA

HELIKA s.r.o.
Benešovská 65
P.O. BOX 4, 190 21 Praha 9 - Letňany
Tel.: +420 281 081 222
Fax: +420 281 081 200
IČO: 60194444, DIČ: CZ60194444

GRAFICKÝ DESIGNÉR / DESIGNER

ING. LUBOŠ POLÁN

VYPRACOVAL / DRAWN BY

JAKUB ČERNÝ

KONTROLOVAL / CHECKED BY

ING. LUBOŠ POLÁN

Číslo zakázky / Project ref.: 00002-04

STUPEŇ DOKUMENTACE / DESIGN STAGE

DOKUMENTACE SKUTEČNÉHO PROVEDENÍ STAVBY

DSPS

CODE

AS - BUILT DOCUMENTATION

DSPS

ČÁST DOKUMENTACE / PART OF DOCUMENTATION

A POZEMNÍ STAVEBNÍ OBJEKTY

A BUILDINGS

STAVEBNÍ OBJEKT / BUILDING OBJECT

001 PROTONOVÉ TERAPEUTICKÉ CENTRUM

BUILDING OBJECT

001 PROTON THERAPY CENTER

PROFESNÍ DÍL / SPECIALIZED

010 ARCHITEKTONICKO STAVEBNÍ ŘEŠENÍ

KOD PROF. / CODE

ARS

SPECIALIZED

010 ARCHITECTURAL DESIGN AND CIVIL ENGINEERING

ARS

DÍLČÍ ČLENĚNÍ / SUBDIVISION

--- --

DIVISION

--- --

ŘEZ H
SECTION H

DATUM / DATE	REVIZE / REVISION	MĚŘÍTKO / SCALE	FORMÁT / PAPER	KOPIE / COPY
07/2012	--	1:100	A1	

ČÁST / SECTION	SO / PS	DÍL / PART	PROF. / PART	Č. VYKRESU / DRAWING NO.	ČÁST ŘEŠENÍ / SUBPART
A	001	010	_	1014	00

NÁZEV SOUBORU / FILE NAME: