POHLED NA FASÁDU JIŽNÍ / SOUTH ELEVATION

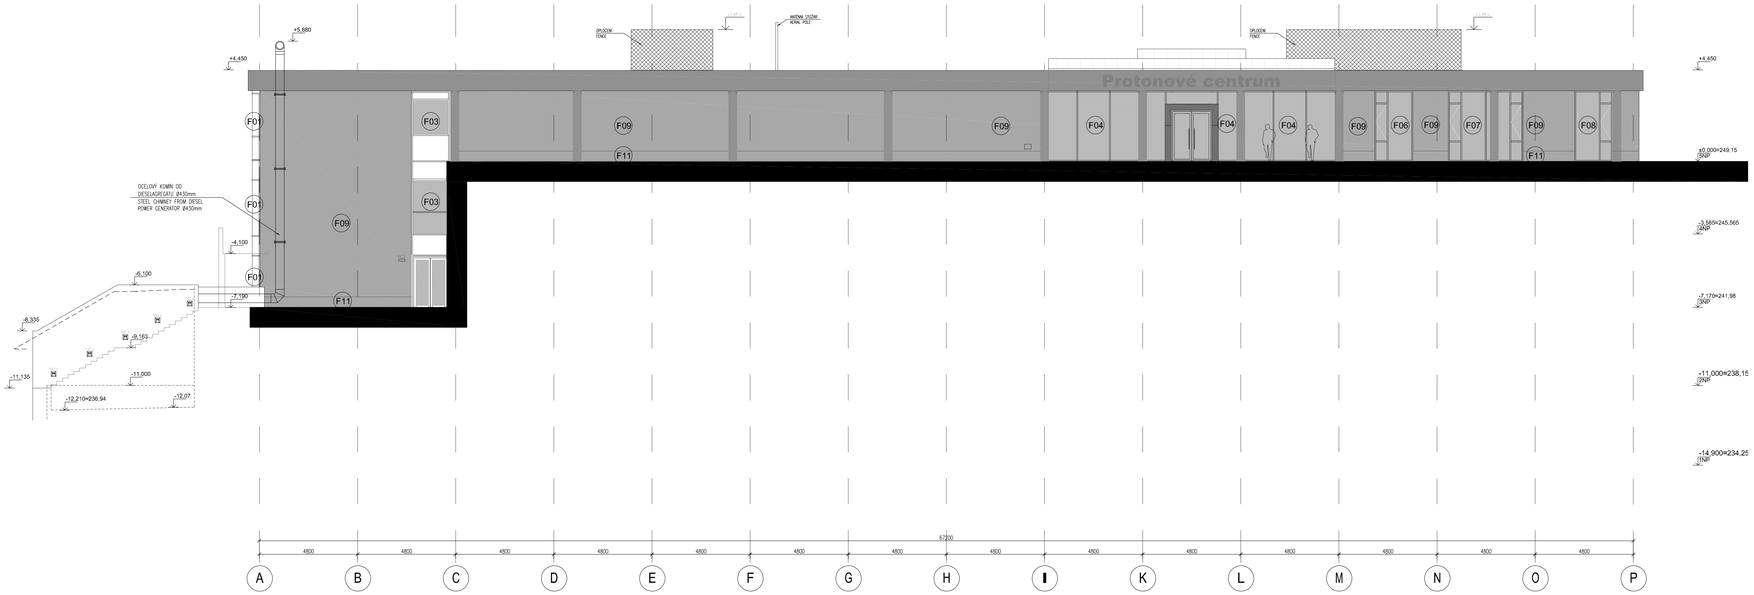

LEGENDA:

- F01 F02 F03 F04 F06 F07 F08 Hliníková rastrová prosklená fasáda - standard Schüco
- sklo s barevným potiskem, na 2. pozici, RAL 6018
- F05 zádveří - Hliníková rastrová prosklená fasáda - standard Schüco
- F09 zateplovací systém tl.130mm, omítaný povrch, šedá barva
- F10 Fasáda technické části, opěrné zdi: betonová stěna, přetmelená, šedý nátěr (před nátěrem vyspraveno stěrkou)
- F11 Sokl u zateplovacího pláště, výška 0,5m, tl. 110mm, omítaný povrch, šedá barva
- F12 Fasáda technické části, opěrné zdi: betonová stěna, pohledový beton, opatřený nátěrem a zakrytý tahokovem
- S01 Hliníková rastrová prosklená fasáda - standard Schüco
- S02 Hliníková rastrová prosklená fasáda - standard Schüco

Nouzové osvětlení na stěně / Emergency lighting oh the wall

osvětlení schodiště / Lighting of staircase

POZNÁMKY / NOTES:

	POPIS / REVISION DETAILS	DATUM / DATE OF REVISION
01		
02		
03		
04		
05		
06		
07		
08		
09		

SCHÉMA / SCHEME

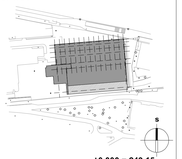

±0,000 = 249,15
SOUŘ. SYSTÉM SVÍTŮ / GRID SYSTEM SLITUR
VÝŠKOVÝ SYSTÉM SVÍTŮ / VERTICAL SYSTEM SLIT

STAVBA / BUILDING

PROTONOVÉ TERAPEUTICKÉ CENTRUM
areál FN Bulovka, Praha-Libeň

INVESTOR / DEVELOPER

PROTON THERAPY CENTER

Proton Therapy Center Czech s.r.o.
Kálenova 11
102 00 Praha 6
Tel.: +420 222 998 960

SYNER s.r.o.
Dr.Milady Horákové 595/7
460 01 Liberec 4
Tel.: +420 485 126 111

HLAVNÍ INŽENÝR PROJEKTU / CHIEF ENGINEER
ING. JAROSLAV NĚMEČEK

HELIKA a.s.
Belarevova 65,
P.O. BOX 4, 199 21 Praha 9 - Letňany
Tel.: +420 281 087 222
Fax: +420 281 087 200
IČO 60194304, DIČ: CZ60194304

HELIKA DOMOVNÍ SKUPINA

HLAVNÍ ŘEŠITEL PROJEKTU / STRUCTURAL ENGINEER
ING. ARCH. VASIL SOBOTA
ING. ARCH. PAVLÍNA ROSPĚDLOVÁ

Číslo zakázky / Project ref.: 00692-04

ING. ALEXANDR Šeiffr

ZHOTOVITEL / SUBCONTRACTOR

HELIKA a.s.
Belarevova 65,
P.O. BOX 4, 199 21 Praha 9 - Letňany
Tel.: +420 281 087 222
Fax: +420 281 087 200
IČO 60194304, DIČ: CZ60194304

HELIKA DOMOVNÍ SKUPINA

TYPRACOVAL / DRAWN BY
ING. LUBOŠ POLAN

KONTROLOVAL / CHECKED BY
ING. ARCH. PAVLÍNA ROSPĚDLOVÁ

Číslo zakázky / Project ref.: 00692-04

ING. LUBOŠ POLAN

TYP PŘÍPRAVY / TYPE OF PREPARATION
DOKUMENTACE SKUTEČNÉHO PROVEDENÍ STAVBY — DSPS

AS - BUILT DOCUMENTATION — DSPS

A POZEMNÍ STAVEBNÍ OBJEKTY
A BUILDINGS

001 PROTONOVÉ TERAPEUTICKÉ CENTRUM
001 PROTON THERAPY CENTER

010 ARCHITEKTONICKO STAVEBNÍ ŘEŠENÍ — ARS
010 ARCHITECTURAL DESIGN AND CIVIL ENGINEERING — ARS

NÁZEV VÝKRESU / TITLE

POHLED JIŽNÍ
SOUTH ELEVATION

DATUM / DATE	REVIZE / REVISION	MĚŘÍTKO / SCALE	ARCH. ČÍSLO / ARCH. NO.	KOPIE / RAŽE
07/2012	–	1:100	12	

ČÁST / SECTION	SO / PS	DÍL / PART	PROF. / PART	Č. VÝKRESU / DRAWING	ČÁSTEČNÉ ČÍSLO VÝKR. / SUPPL.
A	001	010	–	1018	00

NÁZEV SOUBORU / FILE NAME: