POHLED NA FASÁDU SEVERNÍ / NORTH ELEVATION

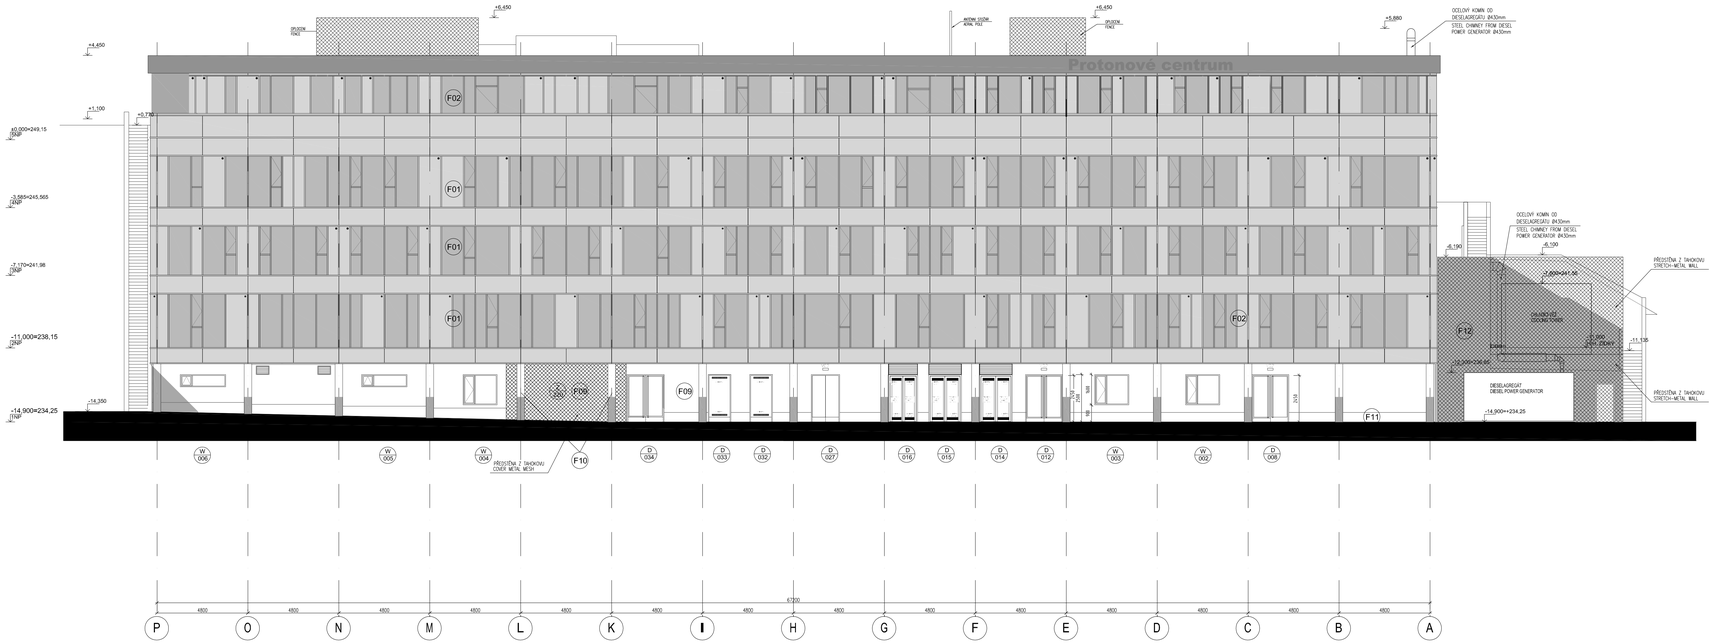

LEGENDA:

- F01 F02 F03 F04 F06 F07 F08 Hliníková rastrová prosklená fasáda - standard Schüco
- sklo s barevným potiskem, na 2. pozici, RAL 6018
- F05 zádveří - Hliníková rastrová prosklená fasáda - standard Schüco
- F09 zateplovací systém tl.130mm, omítaný povrch, šedá barva
- F10 Fasáda technické části, opěrné zdi: betonová stěna, přetmelená, šedý nátěr (před nátěrem vyspraveno stěrkou)
- F11 Sokl u zateplovacího pláště, výška 0,5m, tl. 110mm, omítaný povrch, šedá barva
- F12 Fasáda technické části, opěrné zdi: betonová stěna, pohledový beton, opatřený nátěrem a zakrytý tahokovem
- SO1 Hliníková rastrová prosklená fasáda - standard Schüco
- SO2 Hliníková rastrová prosklená fasáda - standard Schüco

Nouzové osvětlení na stěně / Emergency lighting oh the wall

osvětlení schodiště / Lighting of staircase

POZNÁMKY / NOTES:

STAVBA / BUILDING
PROTONOVÉ TERAPEUTICKÉ CENTRUM
areálu FN Bulovka, Praha-Libeň

INVESTOR / DEVELOPER
PROTON THERAPY CENTER
Proton Therapy Center Czech s.r.o.
Klimentská 11
102 00 Praha 0
Tel.: +420 222 096 842

SYNER s.r.o.
Na Hřebenech II 1718/8, Vokovice 08/07
460 01 Liberec 6
Tel.: +420 485 134 111

HELIKA a.s.
Revoluční VI/8
P.O. BOX 4, 156 21 Praha 5 - Lahovy
Tel.: +420 251 097 222
Tel.: +420 251 097 255
IČO: 61194304, DIČ: CZ61194304

HLAVNÍ INŽENÝR PROJEKTU / CHIEF ENGINEER
ING. JAROSLAV NĚMEČEK

HLAVNÍ PROJEKTANT / MAIN DESIGNER
ING. ARCH. VASIL BOBOTA
ING. ARCH. PAVLÍNA KOSPÁLOVÁ

HLAVNÍ STATIK PROJEKTU / STRUCTURAL ENGINEER
ING. ALEXANDR ŠMÍD,

Číslo zakázky / Project no.: D0052-04

SPRACOVATEL / SUBCONTRACTOR
ING. LUBOŠ POLAN

VYPRACOVAL / DRAWN BY
ING. ARCH. PAVLÍNA KOSPÁLOVÁ

KONTROLOVAL / CHECKED BY
ING. LUBOŠ POLAN

Číslo zakázky / Project no.: D0052-04

POPIS / REVISION DETAILS	DATUM / DATE OF REVISION
01	
02	
03	
04	
05	
06	
07	
08	
09	

SCHÉMA / SCHEME

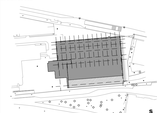

±0,000 = 249,15
BpB, BpP, BpA, m.n.m. / BALTIC SEA LEVEL
VÝŠKOVÝ SYSTÉM BpA / VERTICAL SYSTEM BpA

DRUH PROJEKTU / TYP

DOKUMENTACE SKUTEČNÉHO PROVEDENÍ STAVBY — DSPS

AS - BUILT DOCUMENTATION — DSPS

A POZEMNÍ STAVEBNÍ OBJEKTY
A BUILDINGS

001 PROTONOVÉ TERAPEUTICKÉ CENTRUM
001 PROTON THERAPY CENTER

010 ARCHITEKTONICKO STAVEBNÍ ŘEŠENÍ — ARS
010 ARCHITECTURAL DESIGN AND CIVIL ENGINEERING — ARS

NÁZEV PŘÍKRESU / TITLE

POHLED SEVERNÍ NORTH ELEVATION

DATUM / DATE	REVIZE / REVISION	MĚŘÍTKO / SCALE	FORMÁT / SIZE	KÓPIE / PAGE
07/2012	--	1:100	A1	14

ČÁST / SECTION	SO / PS	SB, PAP	PROJ. PAP	C.VARIANTU / DRAWING NO.	ČÍSLO REVIZNÍ LISTU
A	001	010	_	1019	00

NÁZEV SOUBORU / FILE NAME: