POHLED NA FASÁDU VÝCHODNÍ / EAST ELEVATION

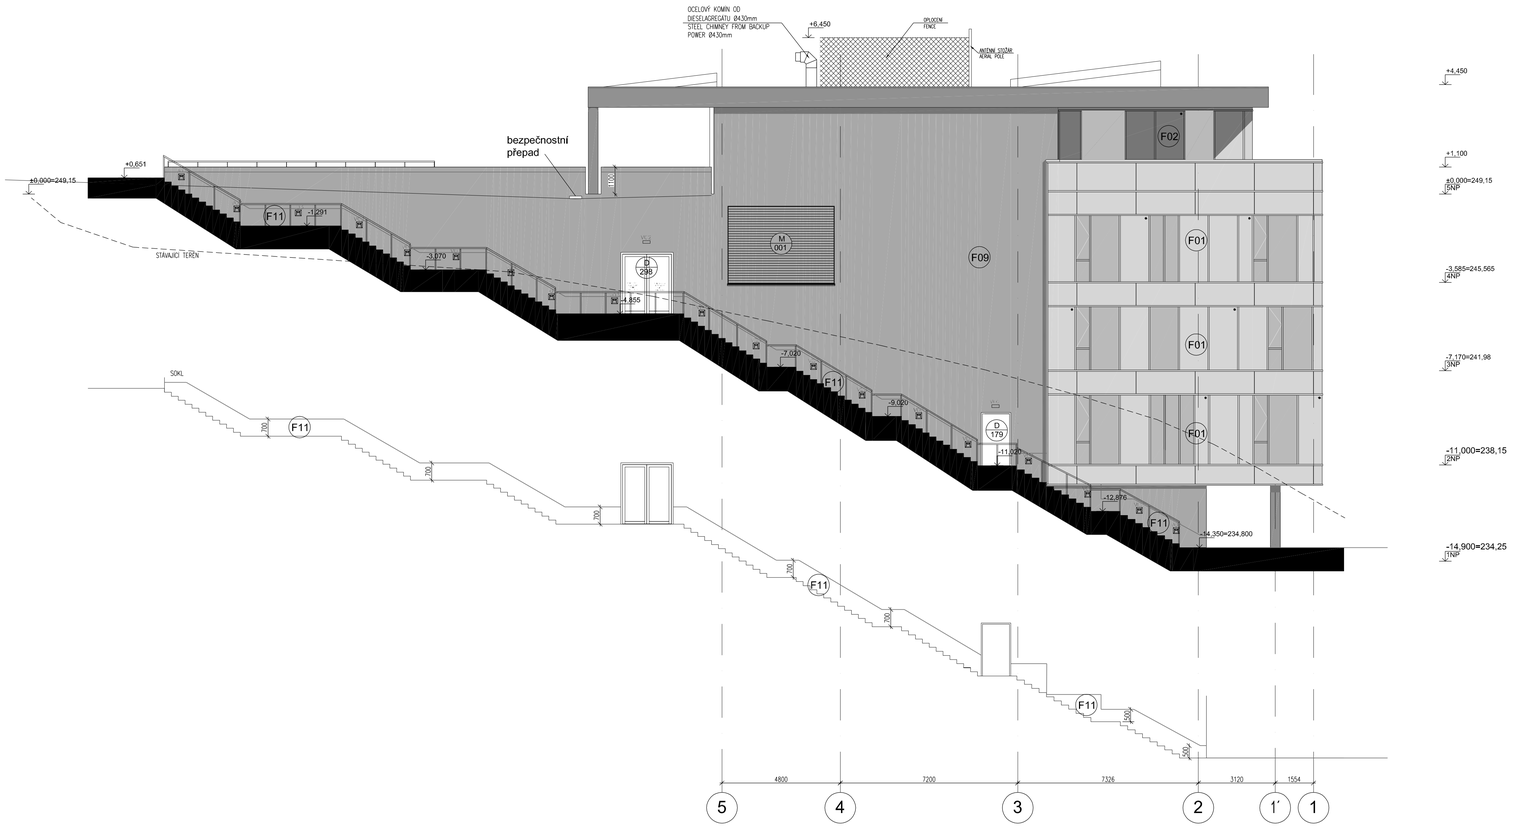

LEGENDA:

- F01 F02 F03 F04 F06 F07 F08 Hliníková rastrová prosklená fasáda - standard Schüco
- sklo s barevným potiskem, na 2. pozici, RAL 6018
- F05 zádveří - Hliníková rastrová prosklená fasáda - standard Schüco
- F09 zateplovací systém tl.130mm, omítaný povrch, šedá barva
- F10 Fasáda technické části, opěrné zdi: betonová stěna, přetmelená, šedý nátěr (před nátěrem vyspraveno stěrkou)
- F11 Sokl u zateplovacího pláště, výška 0,5m, tl. 110mm, omítaný povrch, šedá barva
- F12 Fasáda technické části, opěrné zdi: betonová stěna, pohledový beton, opatřený nátěrem a zakrytý tahokovem
- S01 Hliníková rastrová prosklená fasáda - standard Schüco
- S02 Hliníková rastrová prosklená fasáda - standard Schüco
- Nouzové osvětlení na stěně / Emergency lighting oh the wall
- osvětlení schodiště / Lighting of staircase

POZNÁMKY / NOTES:

STAVBA / BUILDING

PROTONOVÉ TERAPEUTICKÉ CENTRUM
areál FN Bulovka, Praha-Libeň

INVESTOR / DEVELOPER

PROTON THERAPY CENTER
Proton Therapy Center Czech s.r.o.
Křenová 11
162 00 Praha 6
Tel.: +420 222 998 900

GENERÁLNÍ PROJEKTANT

SYNER s.r.o.
Dr.E.Beneš Horákové 5807
460 01 Liberec 4
Tel.: +420 485 124 111

HLAVNÍ INŽENÝR PROJEKTU / CHIEF ENGINEER: ING. JAROSLAV NĚMEČEK

VEDOUCÍ PROJEKTANT / PROJECT LEADER: ING. ARCH. VASIL SOROTA

ZODPOVĚDNÝ PROJEKTANT / RESPONSIBLE ARCHITECT: ING. ARCH. PAVLÍNA ROSPŘÍŠLOVÁ

HLAVNÍ STATIK PROJEKTU / STRUCTURAL ENGINEER: ING. ALEXANDR ŠMID

HELIKA a.s.
Benavojch 65,
P.O. BOX 4, 199 21 Praha 9 - Letňany
Tel.: +420 281 087 222
Fax: +420 281 087 260
IČO: 60194294, DIČ: 009-60194294
OBORNÍ ŘEŠITEL DOPRAVNÍ SKUPIN

Číslo zakázky / Project ref.: 00692-04

ZHOTOVITEL / SUBCONTRACTOR

VYPRACOVAL / DRAWN BY: ING. LUBOŠ POLAN

KONTROLOVAL / CHECKED BY: ING. ARCH. PAVLÍNA ROSPŘÍŠLOVÁ

Číslo zakázky / Project ref.: 00692-04

REVIZE / REVISION	POPIS / REVISION DETAILS	DATUM / DATE OF REVISION
01		
02		
03		
04		
05		
06		
07		
08		
09		

DOKUMENTACE SKUTEČNÉHO PROVEDENÍ STAVBY — DSPS

AS - BUILT DOCUMENTATION — DSPS

A POZEMNÍ STAVEBNÍ OBJEKTY

A BUILDINGS

001 PROTONOVÉ TERAPEUTICKÉ CENTRUM

001 PROTON THERAPY CENTER

010 ARCHITEKTONICKO STAVEBNÍ ŘEŠENÍ — ARS

010 ARCHITECTURAL DESIGN AND CIVIL ENGINEERING — ARS

SCHÉMA / SCHEME

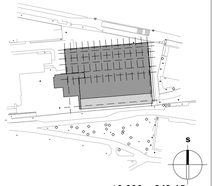

NÁZEV VÝKRESU / TITLE

POHLED VÝCHODNÍ
EAST ELEVATION

DATUM / DATE	REVIZE / REVISION	MĚŘÍTKO / SCALE	FORMÁT / FORMAT	KOPIE / PARÉ
07/2012	–	1:100	10	

ČÁST / SECTION	SO / PS	DÍL / PART	PROF. / PART	Č. VÝKRESU / DRAWING NO.	ČÁSTKA / REVISION SUPP.
A	001	010	_	1020	00

NÁZEV SOUBORU / FILE NAME: