POHLED NA FASÁDU ZÁPADNÍ / WEST ELEVATION

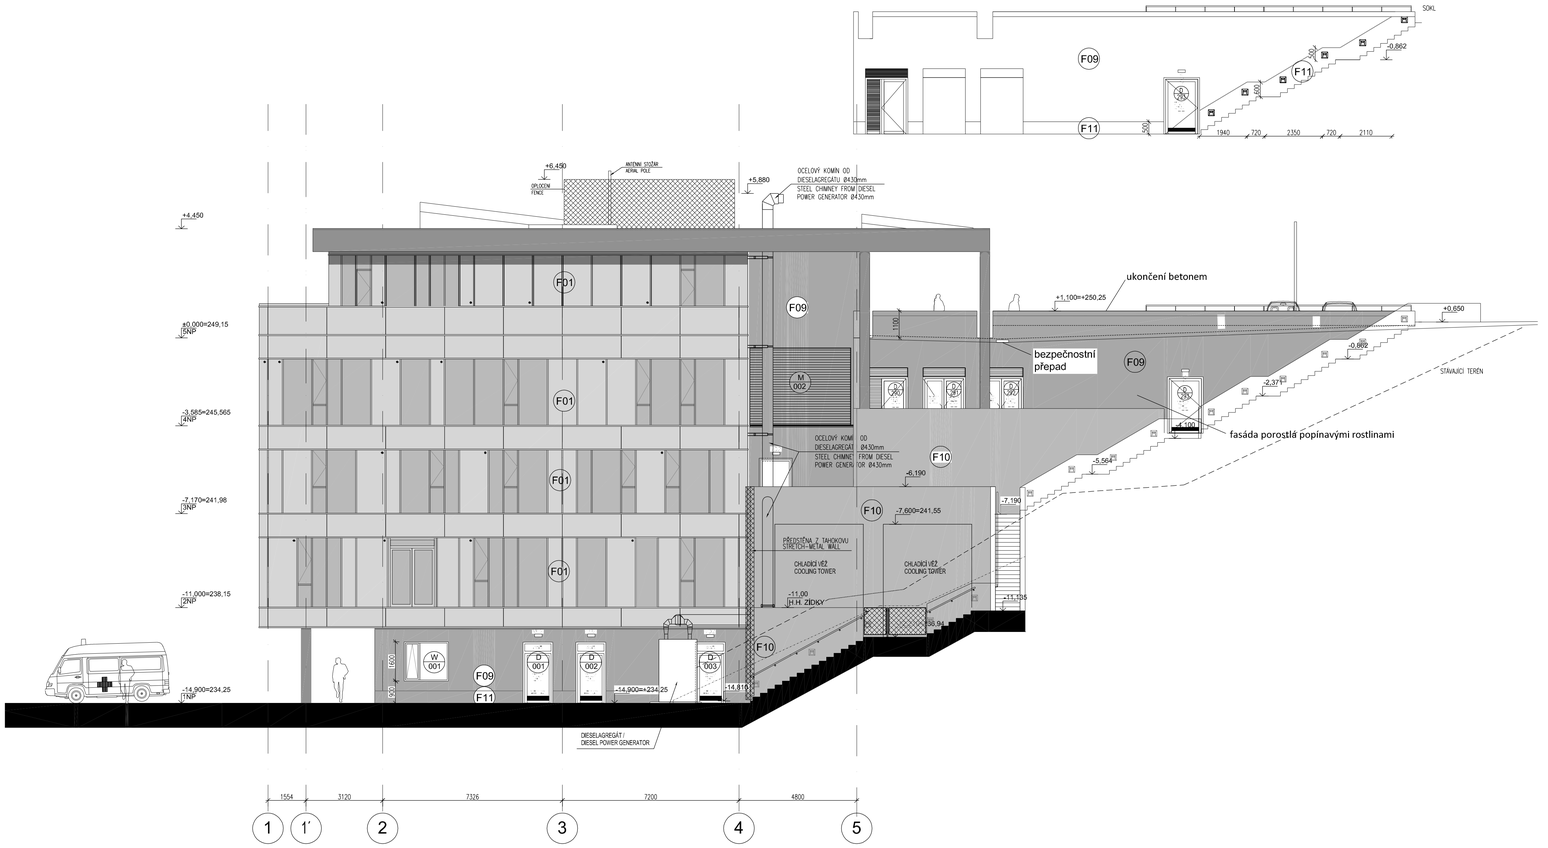

LEGENDA:

- F01 F02 F03 F04 F06 F07 F08 Hliníková rastrová prosklená fasáda - standard Schüco
- sklo s barevným potiskem, na 2. pozici, RAL 6018
- F05 zádveří - Hliníková rastrová prosklená fasáda - standard Schüco
- F09 zateplovací systém tl.130mm, omítaný povrch, šedá barva
- F10 Fasáda technické části, opěrné zdi: betonová stěna, přetmelená, šedý nátěr (před nátěrem vyspraveno stěrkou)
- F11 Sokl u zateplovacího pláště, výška 0,5m, tl. 110mm, omítaný povrch, šedá barva
- F12 Fasáda technické části, opěrné zdi: betonová stěna, pohledový beton, opatřený nátěrem a zakrytý tahokovem
- S01 Hliníková rastrová prosklená fasáda - standard Schüco
- S02 Hliníková rastrová prosklená fasáda - standard Schüco
- Nouzové osvětlení na stěně / Emergency lighting oh the wall
- osvětlení schodiště / Lighting of staircase

POZNÁMKY / NOTES:
-

POPIS / REVISION DETAILS	DATUM / DATE OF REVISION
01	
02	
03	
04	
05	
06	
07	
08	
09	

SCHÉMA / SCHEME

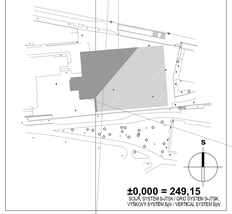

STAVBA / BUILDING
PROTONOVÉ TERAPEUTICKÉ CENTRUM
areál FN Bulovka, Praha-Libeň

INVESTOR / DEVELOPER
PROTON THERAPY CENTER
Proton Therapy Center Czech s.r.o.
Křenova 11
102 00 Praha 6
Tel.: +420 222 998 900

GENERÁLNÍ PROJEKTANT / ARCHITECT
SYNER
SYNER s.r.o.
Dr.Milady Horákové 550/7
460 05 Liberec 4
Tel.: +420 488 124 111

HLAVNÍ PROJEKTANT / CHIEF ENGINEER
HELIKA a.s.
Benecenských 65,
P.O. BOX 4, 199 21 Praha 9 - Letňany
Tel.: +420 281 097 222
Fax: +420 281 097 200
IČO: 60194294, DIČ: 008-60194294
ING. JAROSLAV NĚMEČEK

HLAVNÍ PROJEKTANT / ARCHITECT
ING. ARCH. VASIL SOBOTA
ING. ARCH. PAVLÍNA ROSPÍŠILOVÁ

HLAVNÍ STAVEBNÍ PROJEKTANT / STRUCTURAL ENGINEER
ING. ALEXANDR ŠMÍD

Číslo zakázky / Project ref.: 00692-04

ZPRACOVATEL / SUBCONTRACTOR
HELIKA a.s.
Benecenských 65,
P.O. BOX 4, 199 21 Praha 9 - Letňany
Tel.: +420 281 097 222
Fax: +420 281 097 200
IČO: 60194294, DIČ: 008-60194294
ING. LUBOŠ POLAN

VYPRACOVAL / DRAWN BY
ING. ARCH. PAVLÍNA ROSPÍŠILOVÁ

KONTROLOVAL / CHECKED BY
ING. LUBOŠ POLAN

Číslo zakázky / Project ref.: 00692-04

DOKUMENTACE SKUTEČNÉHO PROVEDENÍ STAVBY — DSPS
AS - BUILT DOCUMENTATION — DSPS

A POZEMNÍ STAVEBNÍ OBJEKTY
A BUILDINGS
001 PROTONOVÉ TERAPEUTICKÉ CENTRUM
001 PROTON THERAPY CENTER
010 ARCHITEKTONICKO STAVEBNÍ ŘEŠENÍ — ARS
010 ARCHITECTURAL DESIGN AND CIVIL ENGINEERING — ARS
... ...
... ...

NÁZEV VÝKRESU / TITLE
POHLED ZÁPADNÍ
WEST ELEVATION

DATUM / DATE	REVIZE / REVISION	MĚŘÍTKO / SCALE	KOPIE / PARÉ
07/2012	–	1:100	10

ČÁST / SECTION	SO / PS	DÍL / PART	PROF. / PART	Č. VÝKRESU / DRAWING NO.	ČÍSLO REVIZE / REVISION SUFIX
A	001	010	–	1021	00

NÁZEV SOUBORU / FILE NAME: