G - G :

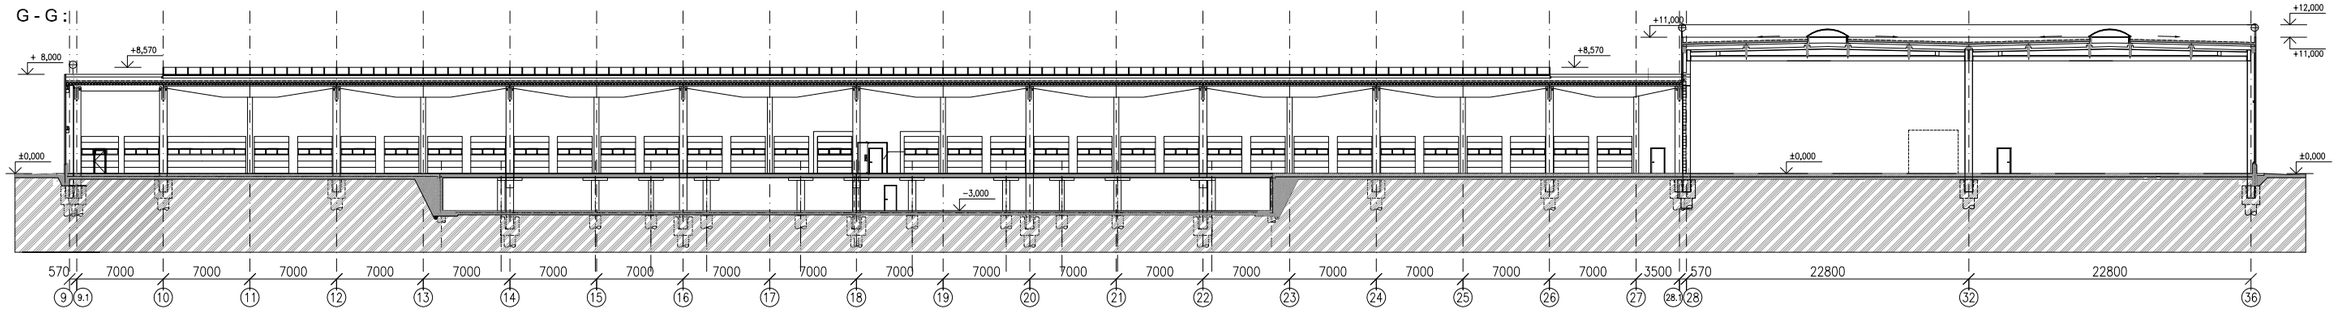

F - F :

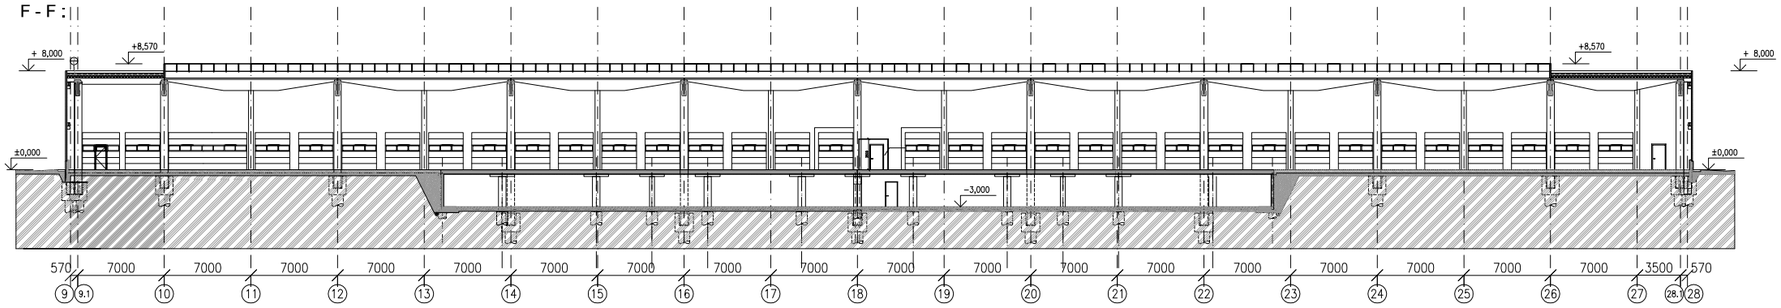

H - H :

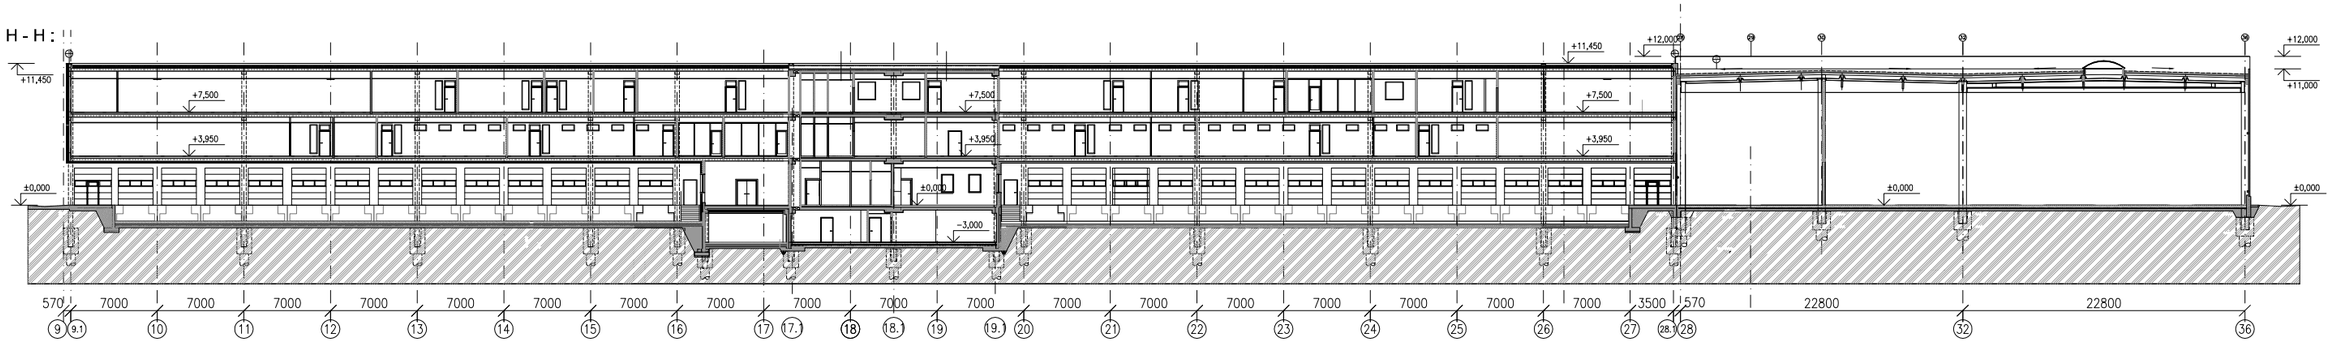

INVESTOR CLIENT	Gebrüder Weiss K Vypichu 986 252 19 Rudná T: +420 311 659 659 E: ccc.pra@gw-world.com	PROJEKT PROJECT	**LOGISTICKÉ CENTRUM GW JENEČ**	NÁZEV VÝKRES DRAWING DESCRIPTION	**ŘEZY G-G, F-F, H-H**	VYPRACOVAL/DRAWN BY: Ing. arch. Zuzana Vargová; MĚŘÍTKO/SCALE: 1:500; FORMAT: A3
		STUPEŇ PD STAGE	DOKUMENTACE SKUTEČNÉHO PROVEDENÍ STAVBY			ODPOVĚDNÝ PROJEKTANT/ORIGINATOR: Ing. Jan Kubín; REVIZE/REVISION: 00
		ČÁST PD DISCIPLINE	ARCHITEKTONICKO - STAVEBNÍ ČÁST			KONTROLOVAL/CHECKER: Ing. Petr Pleskač; DATUM/DATE: 26.06.2013

ČÍSLO VÝKRESU DRAWING NUMBER: **06**

PROJEKTANT DESIGNER

PM GROUP

PM Group CZ
Sokolovská 192/79
186 00 Praha 8
T: +420 221 775 222
E: prague@pmgroup-global.com