I - I :

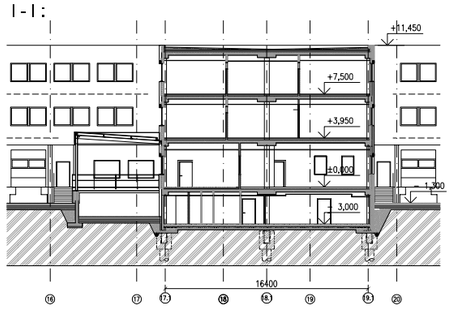

L - L :

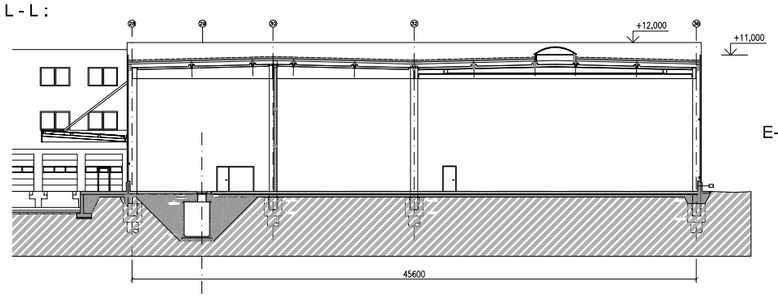

E- E :

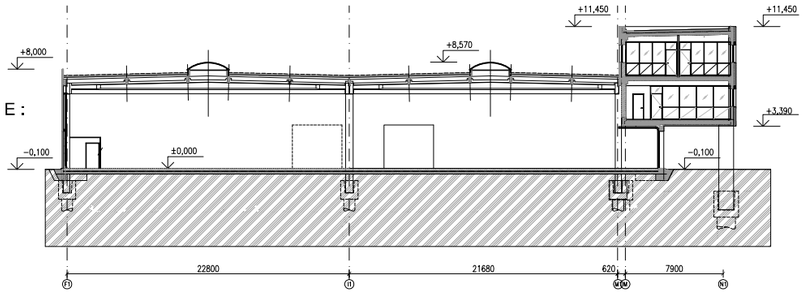

C - C :

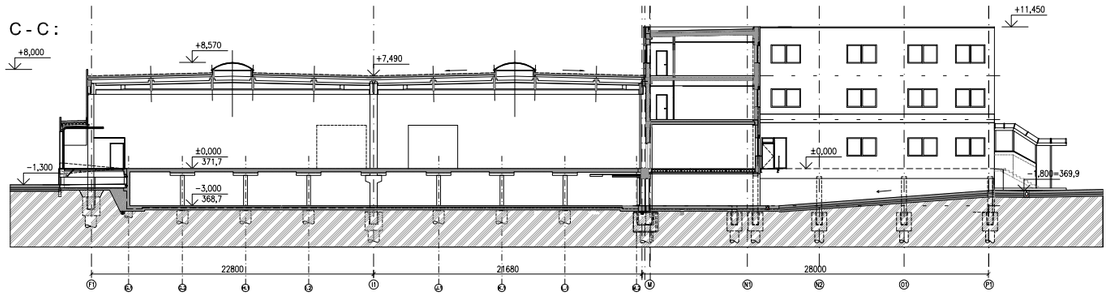

A - A :

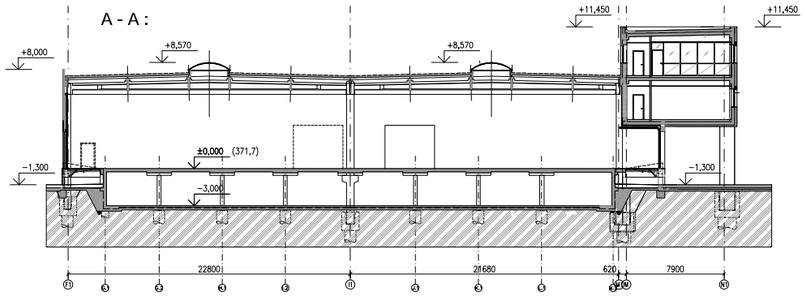

B - B :

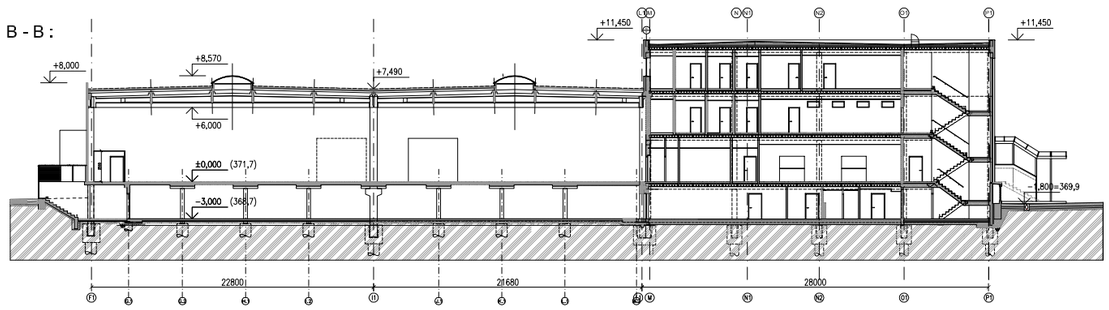

K - K :

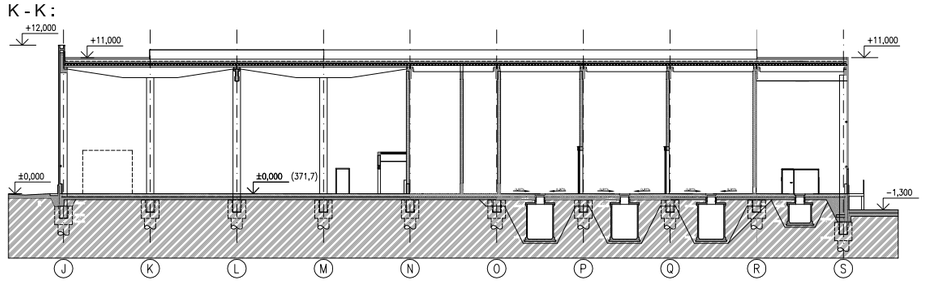

INVESTOR CLIENT	Gebrüder Weiss K Vypichu 986 252 19 Rudná T: +420 311 659 659 E: ccc.pra@gw-world.com		
PROJEKT PROJECT	**LOGISTICKÉ CENTRUM GW JENEČ**	NÁZEV VÝKRES DRAWING DESCRIPTION	**ŘEZY A-A',B-B',C-C',E-E',I-I',K-K',L-L'**
STUPEŇ PD STAGE	DOKUMENTACE SKUTEČNÉHO PROVEDENÍ STAVBY		
ČÁST PD DISCIPLINE	ARCHITEKTONICKO - STAVEBNÍ ČÁST		

VYPRACOVAL/DRAWN BY	Ing. arch. Zuzana Vargová	MĚŘÍTKO/SCALE 1:500	FORMAT A3
ODPOVĚDNÝ PROJEKTANT/ORIGINATOR	Ing. Jan Kubín	REVIZE/REVISION 00	ČÍSLO VÝKRESU DRAWING NUMBER **07**
KONTROLOVAL/CHECKER	Ing. Petr Pleskač	DATUM/DATE 26.06.2013	

PROJEKTANT DESIGNER

PM Group CZ
Sokolovská 192/79
186 00 Praha 8
T: +420 221 775 222
E: prague@pmgroup-global.com