ŘEZ "A" 1:100

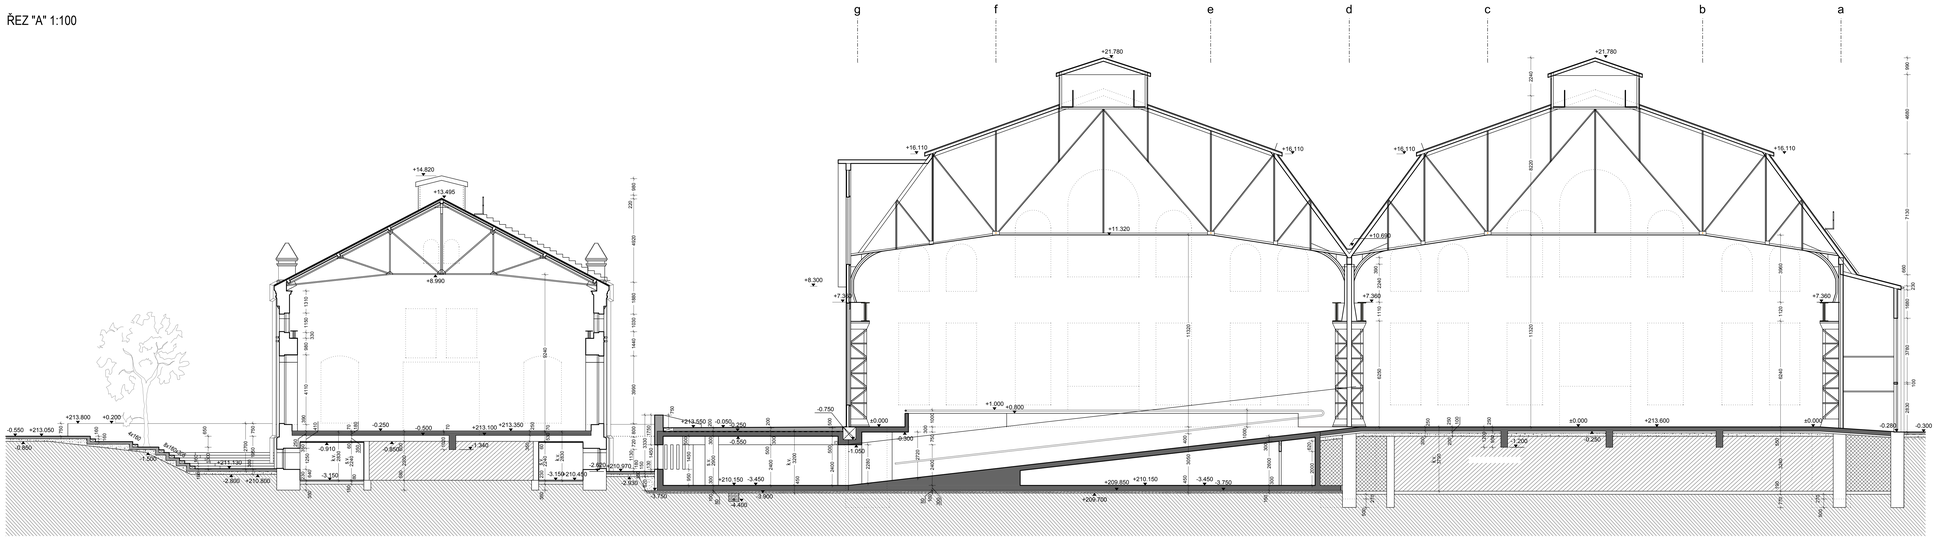

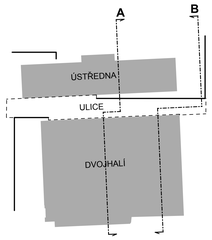

ŘEZ "B"¨1:100

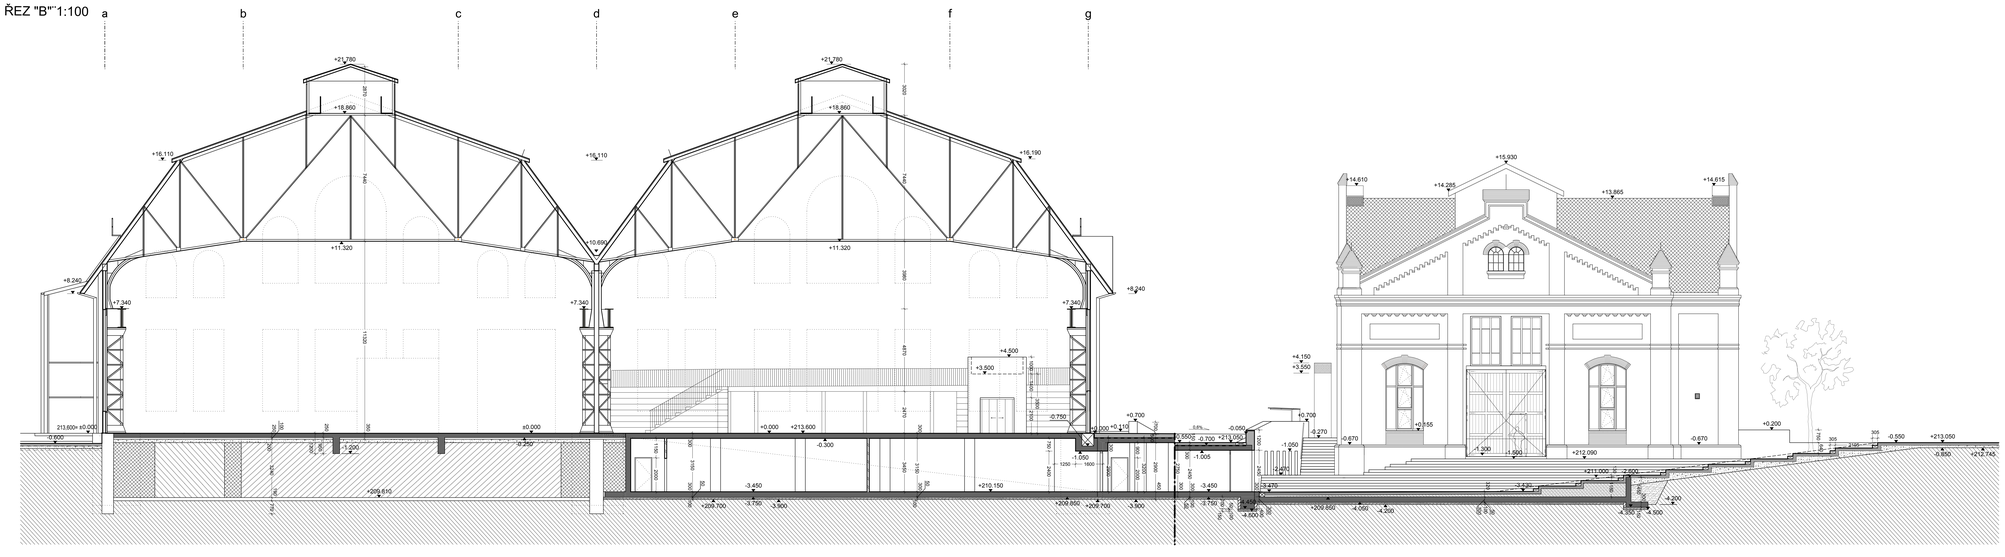

LEGENDA MATERIÁLŮ

- STÁVAJÍCÍ KONSTRUKCE ZDIVO Z PLNÝCH CIHEL, BETONOVÉ STĚNY, SMÍŠENÉ ZDIVO
- NOVÉ ŽELEZOBETONOVÉ KONSTRUKCE VYZTUŽENÉ DLE STATICKÉ ČÁSTI
- VENKOVNÍ BETONOVÉ DESKY - DILATACE à 4/4 m VYZTUŽENO SÍTÍ 150/150/6mm
- VNITŘNÍ BETONOVÉ PŘÍČKY ß 140mm Z BETONOVÝCH CIHEL CV-B (140x65x290) - ZDIVO REŽNÉ, NEOMÍTANÉ
- ZDIVO Z PLNÝCH CIHEL CP - PŘÍZDÍVKA
- LEHČENÝ BETON
- TEPELNÁ NEBO SEPARAČNÍ (DILATAČNÍ) IZOLACE
- HYDROIZOLAČNÍ SOUVRSTVÍ
- TEPELNÁ IZOLACE
- STÁVAJÍCÍ ZASYPANÝ SUTERÉN
- DODATEČNĚ ZASYPANÝ SUTERÉN
- STÁVAJÍCÍ TERÉN
- ŠTĚRKOPÍSKOVÝ PODSYP NEBO BETON, RECYKLÁT
- HUTNĚNÝ ZÁSYP ZEMINOU
- PROSTÝ BETON

+-0,000 = 213,600 m.n.m. (BpV)

název stavby

NOVÁ KAROLINA OSTRAVA - TROJHALÍ

místo stavby

Ostrava - Nová Karolina

stavebník

TROJHALÍ KAROLINA
zájmové sdružení právnických osob
se sídlem Ostrava-Vítkovice,
Ruská 2887/101, PSČ 706 02,
IČ: 72089237

ATELIER

AP ATELIER, ing.arch. Josef Pleskot
Komunardů 511529
170 00 Praha 7
Ico: 14908352
Tel. 220 876 201, fax. 220 808 507
E-mail: atelier@apatelier.cz

stupeň PD

DOKUMENTACE
SKUTEČNÉHO PROVEDENÍ STAVBY

datum: 06/2014

měřítko: 1:100

profese

F.1.1. ARCHITEKTONICKÉ A STAVEBNĚ TECHNICKÉ ŘEŠENÍ

zpracovatel profese

AP ATELIER
Ing.arch. Josef Pleskot
Ing.arch. Jiří Trčka
Ing.arch. Michaela Košaťová
Zdeněk Rudolf
Ing.arch. Michaela Zucconi

název výkresu

ŘEZY "A","B"

číslo výkresu: 4

číslo paré