ZÁMEK - POHLED SEVERNÍ

M 1:50

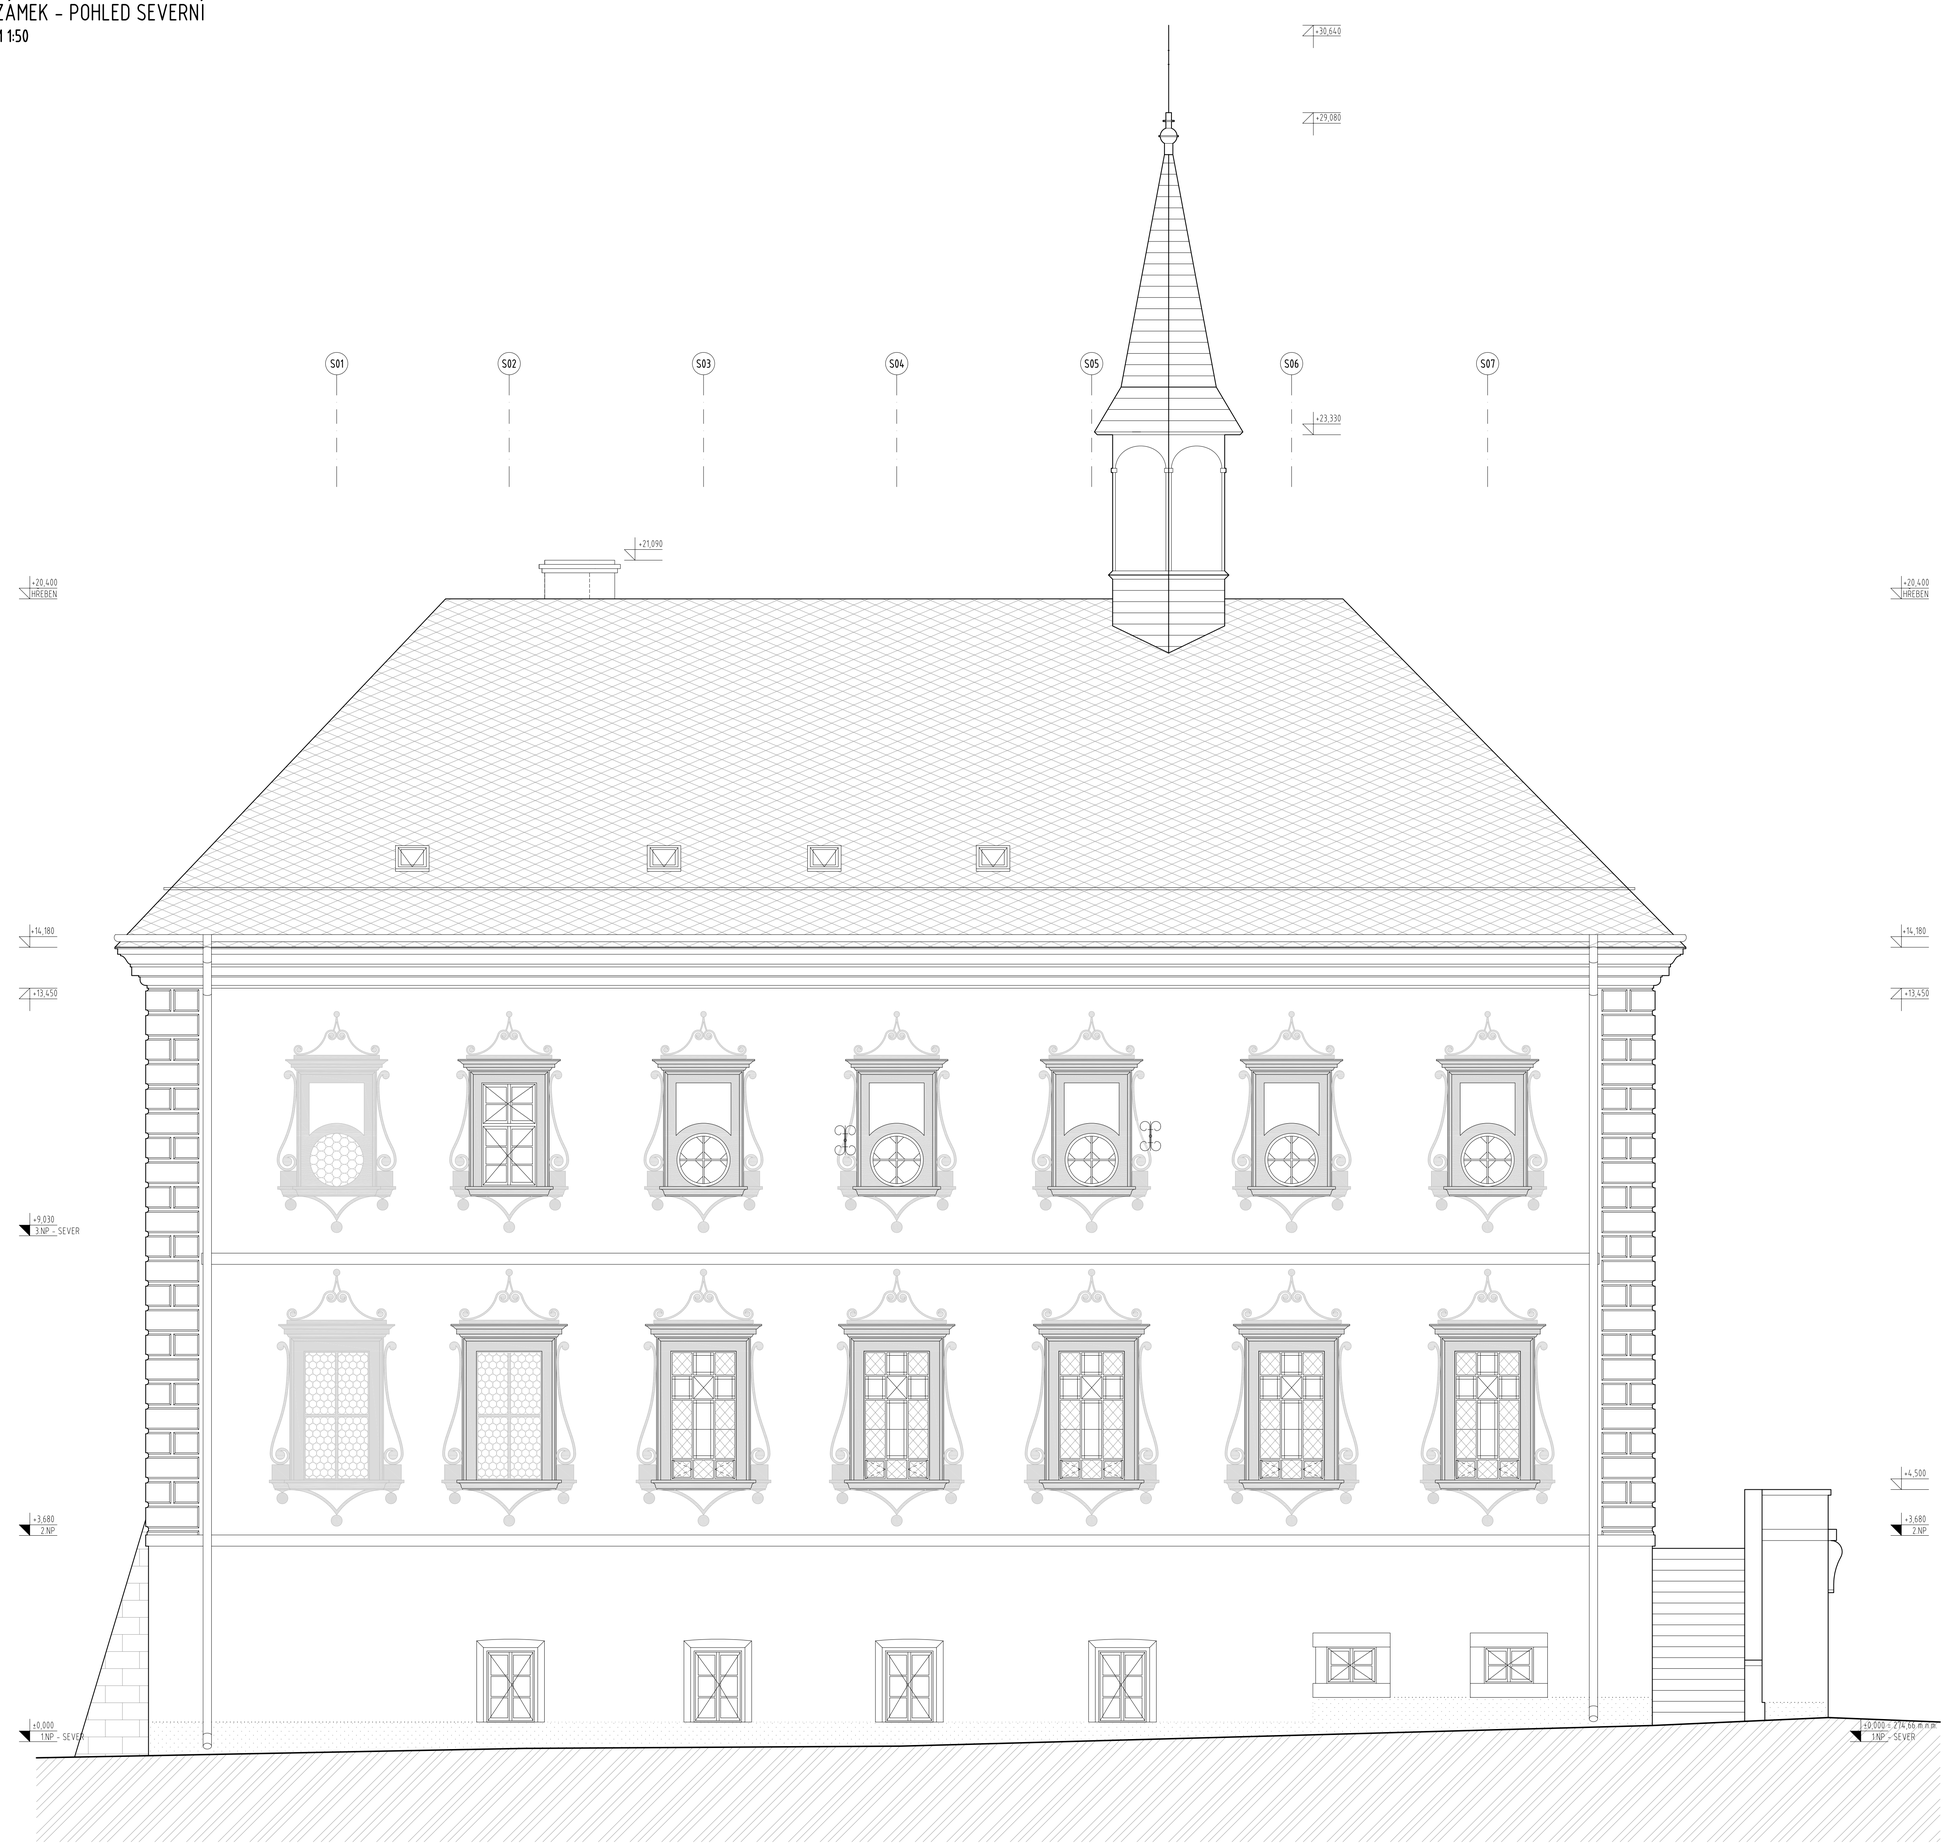

DETAIL ILUZIVNÍ VÝZDOBY

OSA S02 - 2. NP

M 1:15

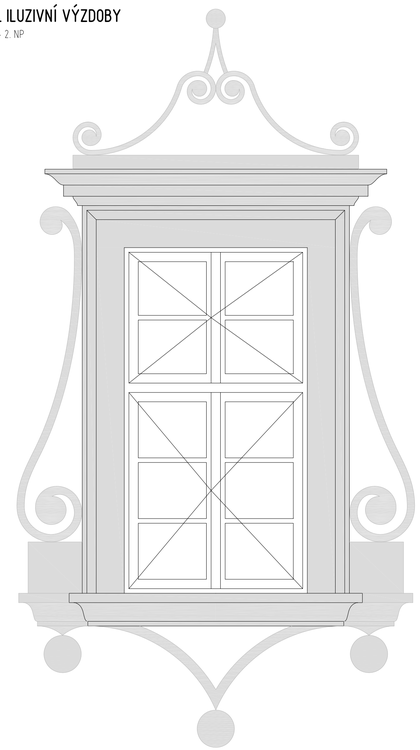

SO 01 (ZÁMEK): ±0,000 = 274,660 m.n.m. Bpv

SO 02 (STARÁ ŠKOLA): ±0,000 = 275,300 m.n.m. Bpv

AKCE / PROJEKT	OBNOVA AREÁLU ZÁMKU SVIJANY, ZÁMECKÉ KAPLE INSTALACE UNIKÁTNÍ SBÍRKY Z DOBY BRONZOVÉ		AUTORIZAČNÍ RAZÍTKO / REGISTRATION STAMP
INVESTOR / DEVELOPER	PIVOVAR SVIJANY, a.s. 463 44, SVIJANY 25		
HLAVNÍ PROJEKTANT / GENERAL DESIGNER APRIS 3MP	APRIS 3MP s.r.o. BAAROVÁ 239/36, 140 00, PRAHA 4, CR tel.: +420 261 260 358, e-mail: apris@apris.cz	ARCHITEKT PROJEKTU / ARCHITECT Ing. arch. M. TYLŠOVÁ Ing. arch. M. VOTRUBA Ing. arch. V. TARABA	VEDOUCÍ PROJEKTU / PROJECT LEADER Ing. Š. VLADYKOVÁ
PROJEKTANT ČÁSTI / DESIGNER APRIS 3MP	APRIS 3MP s.r.o. BAAROVÁ 239/36, 140 00, PRAHA 4, CR tel.: +420 261 260 358, e-mail: apris@apris.cz	ČÁST PŘÍPRAVY D	VYPRACOVAL / DRAFTER Ing. E. ROUBALOVÁ KLÍMOVÁ
STUPEŇ DOKUMENTACE / PHASE	DOKUMENTACE SKUTEČNÉHO PROVEDENÍ STAVBY		KONTROLOVAL / CHECKED Ing. arch. M. TYLŠOVÁ
NÁZEV PŘÍLOHY / TITLE ZÁMEK - POHLED SEVERNÍ		DATUM / DATE 02/2016 ČÍSLO ZAKÁZKY / JOB NUMBER 2013060 POČET FORMÁTŮ / FORMAT 15xA4 MĚŘÍTKO / SCALE 1:50	ČÍSLO / COPY PŘÍLOHY / DRAWING NUMBER 10

NA TUTO DOKUMENTACI SE VZTAHUJE AUTORSKÁ PRÁVA, NENÍ DOVOLENA PRO ZHOTOVOVÁNÍ KOPIÍ A JAKÝMKOLIV REPRODUKCÍ BEZ KONTAKTU S UVEDENOU AUTORIZOVANOU OSOBOU Z PROJEKČNÍ KANCELÁŘE APRIS 3MP s.r.o., (c) APRIS 3MP 2014.