STARÁ ŠKOLA - PŮDORYS STŘECHY

M 1:50

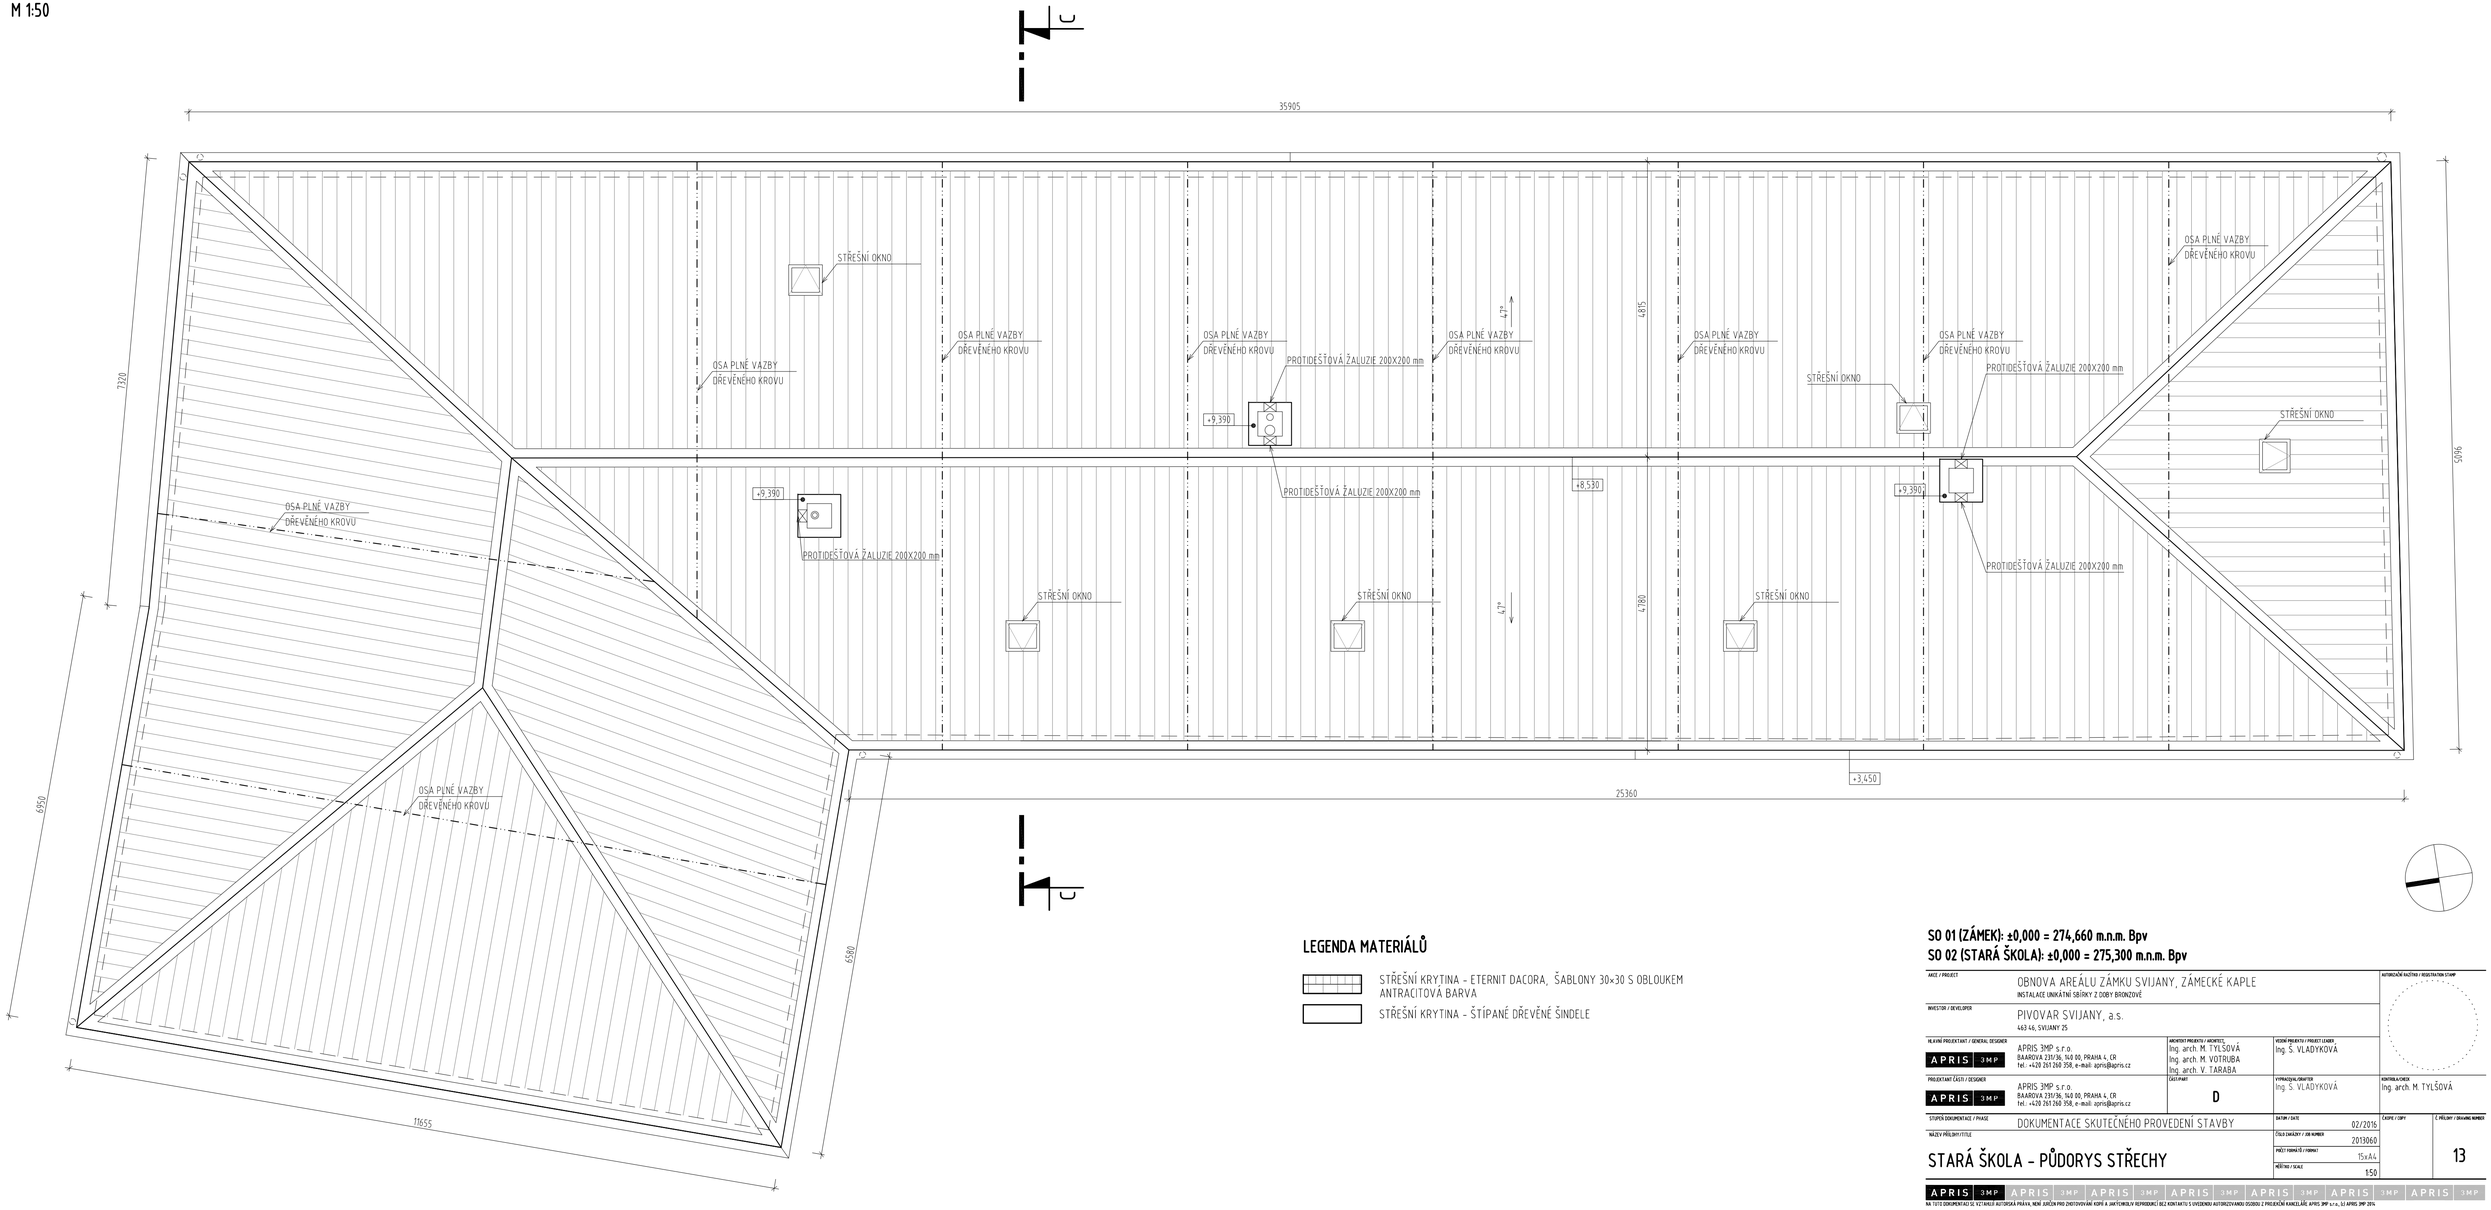

LEGENDA MATERIÁLŮ

- STŘEŠNÍ KRYTINA - ETERNIT DACORA, ŠABLONY 30×30 S OBLOUKEM ANTRACITOVÁ BARVA
- STŘEŠNÍ KRYTINA - ŠTÍPANÉ DŘEVĚNÉ ŠINDELE

SO 01 (ZÁMEK): ±0,000 = 274,660 m.n.m. Bpv
SO 02 (STARÁ ŠKOLA): ±0,000 = 275,300 m.n.m. Bpv

AKCE / PROJECT	OBNOVA AREÁLU ZÁMKU SVIJANY, ZÁMECKÉ KAPLE INSTALACE UNIKÁTNÍ SBÍRKY Z DOBY BRONZOVÉ		AUTORIZAČNÍ RAZÍTKO / REGISTRATION STAMP
INVESTOR / DEVELOPER	PIVOVAR SVIJANY, a.s. 463 46, SVIJANY 25		
HLAVNÍ PROJEKTANT / GENERAL DESIGNER	APRIS 3MP s.r.o. BAAROVA 231/36, 140 00, PRAHA 4, CR tel.: +420 261 260 358, e-mail: apris@apris.cz	ARCHITEKT PROJEKTU / ARCHITECT: Ing. arch. M. TYLŠOVÁ Ing. arch. M. VOTRUBA Ing. arch. V. TARABA	VEDOUCÍ PROJEKTU / PROJECT LEADER: Ing. S. VLADYKOVÁ
PROJEKTANT ČÁSTI / DESIGNER	APRIS 3MP s.r.o. BAAROVA 231/36, 140 00, PRAHA 4, CR tel.: +420 261 260 358, e-mail: apris@apris.cz	STAVEBNÍ D	VYPRACOVAL/DRAFTER Ing. S. VLADYKOVÁ
STUPEŇ DOKUMENTACE / PHASE	DOKUMENTACE SKUTEČNÉHO PROVEDENÍ STAVBY	DATUM / DATE: 02/2016	KONTROLA/CHECK Ing. arch. M. TYLŠOVÁ
NÁZEV PŘÍLOHY / TITLE	STARÁ ŠKOLA - PŮDORYS STŘECHY	ČÍSLO ZAKÁZKY / JOB NUMBER: 2013060 POČET VÝKRESŮ / FORMAT: 15xA4 MĚŘÍTKO / SCALE: 1:50	ČÁSTIE / PART Č. PŘÍLOHY / DRAWING NUMBER: 13

APRIS 3MP APRIS 3MP APRIS 3MP APRIS 3MP APRIS 3MP APRIS 3MP APRIS 3MP APRIS 3MP APRIS 3MP APRIS 3MP
NA TOTO DOKUMENTACI SE VZTAHUJE AUTORSKÁ PRÁVA, NENÍ ZDROJEM PRO ZHOTOVOVÁNÍ KOPIÍ A JAKÝCHKOLIV REPRODUKCÍ BEZ KONTAKTU S VYVEDENOU AUTORIZOVANOU DSUBOU Z PROJEKČNÍ KANCELÁŘE APRIS 3MP s.r.o., (c) APRIS 3MP 2014